


TOMTEGRENSE

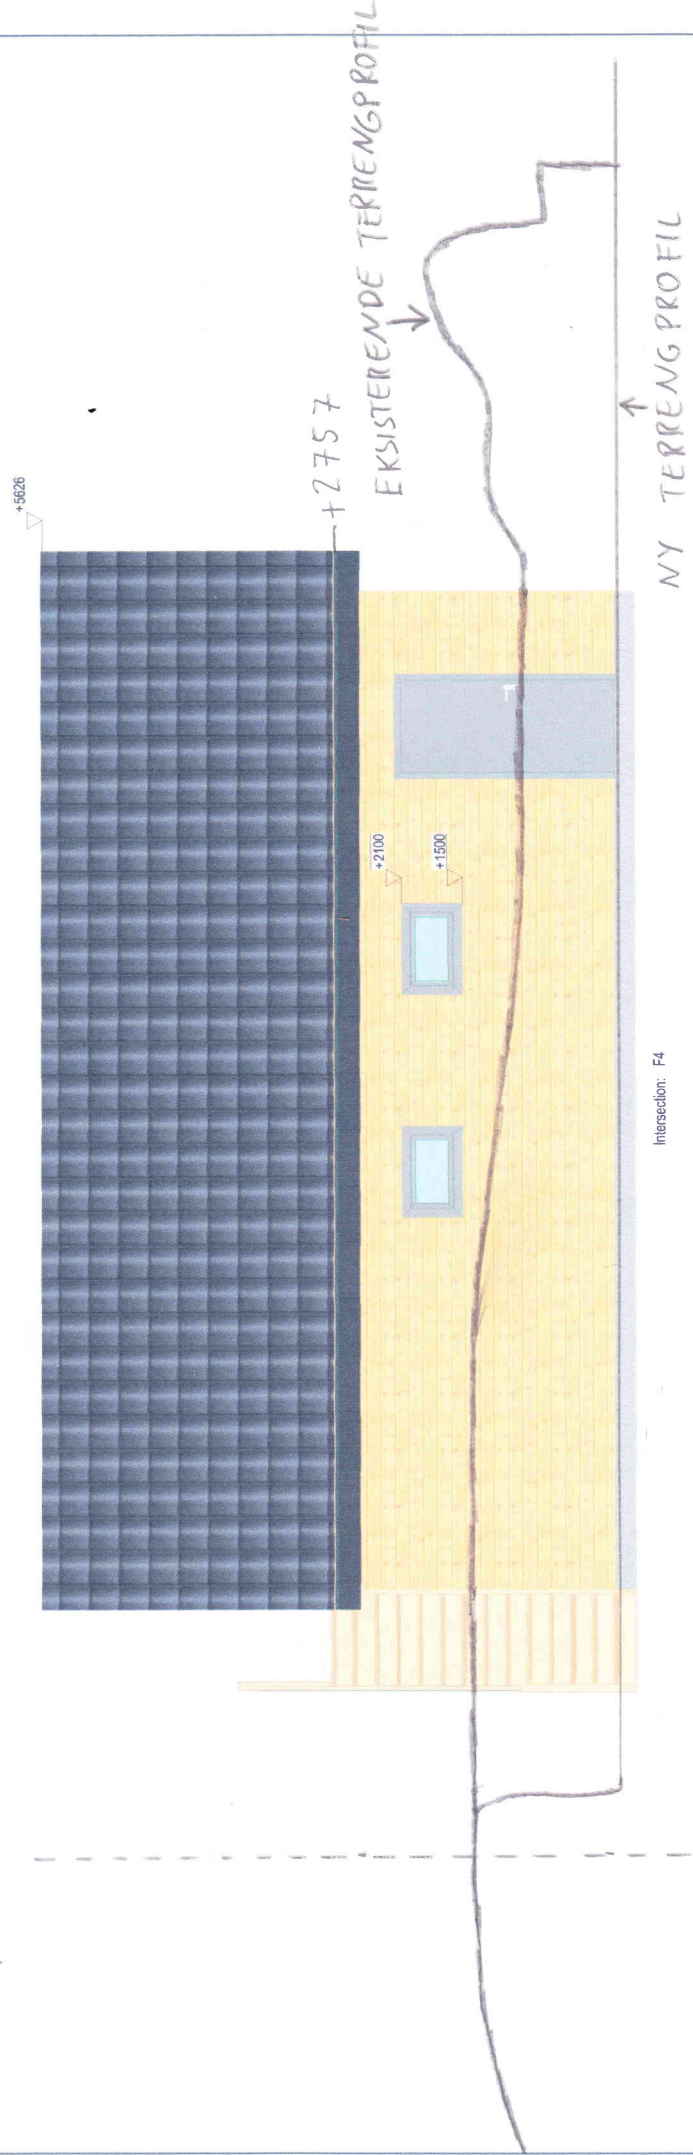

1:72

F4	 Denne tegning tilhører MAJO EIENDOM AS og kan ikke benyttes uten skriftlig samtykke
MAL: 1:50	DATO: 2022.12.07
	Pnr: Saetrevegen59 EMG
	Tegnings Nr: