


Eier Torill Helleland


ref. 23/4591 - 23/47274

punkt 2, brev av 15/6 - 23

Målsatt etasjeplan vedr søknad om vann/kloakk

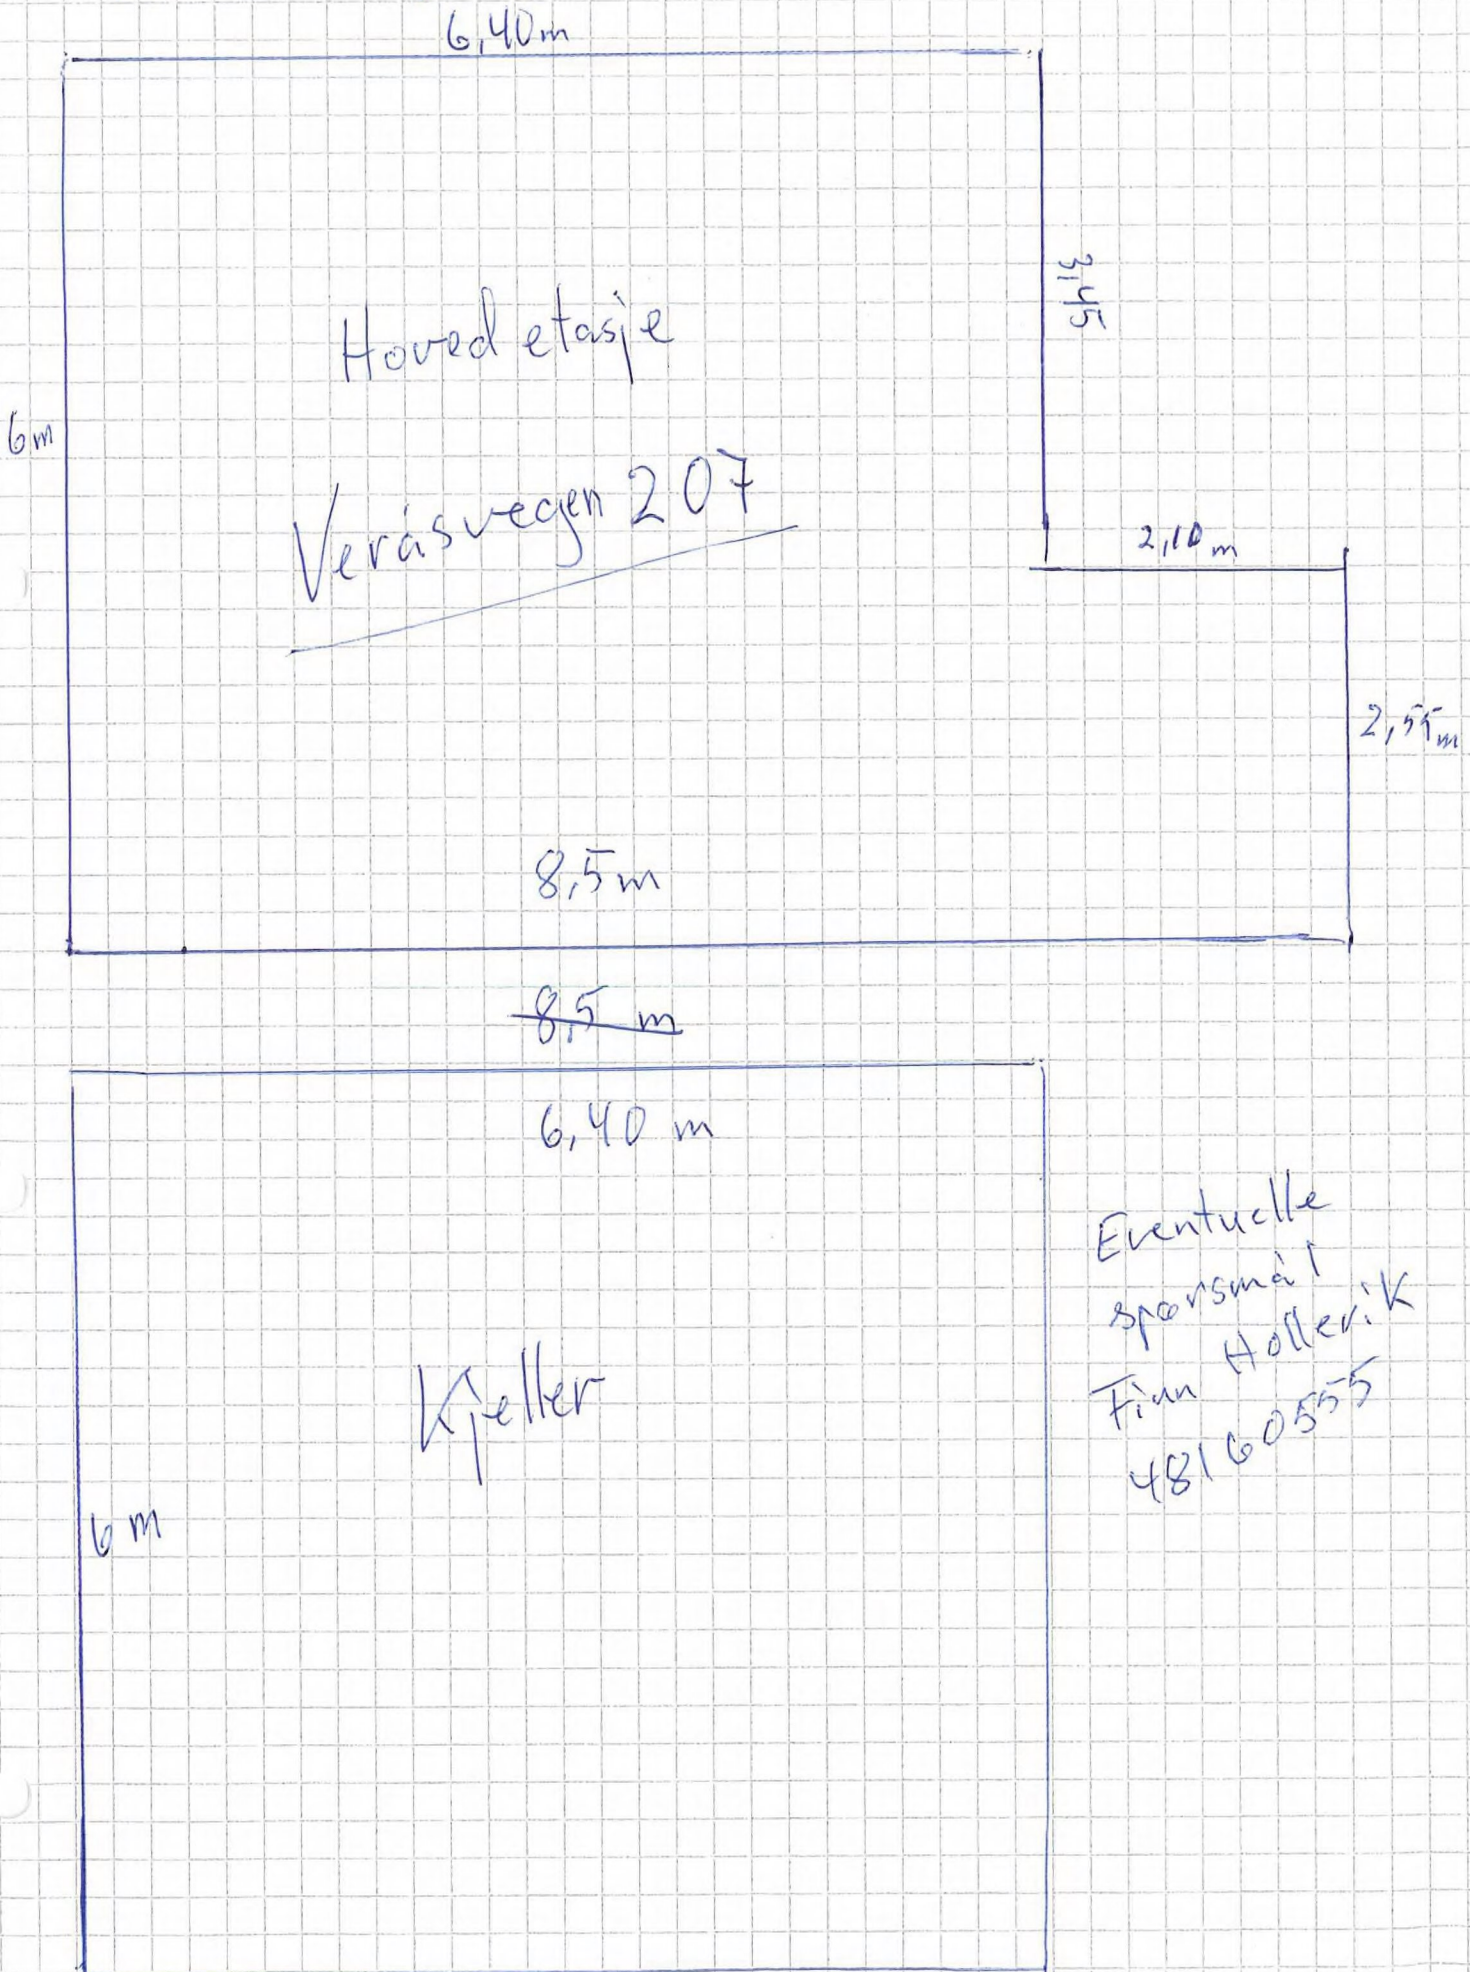



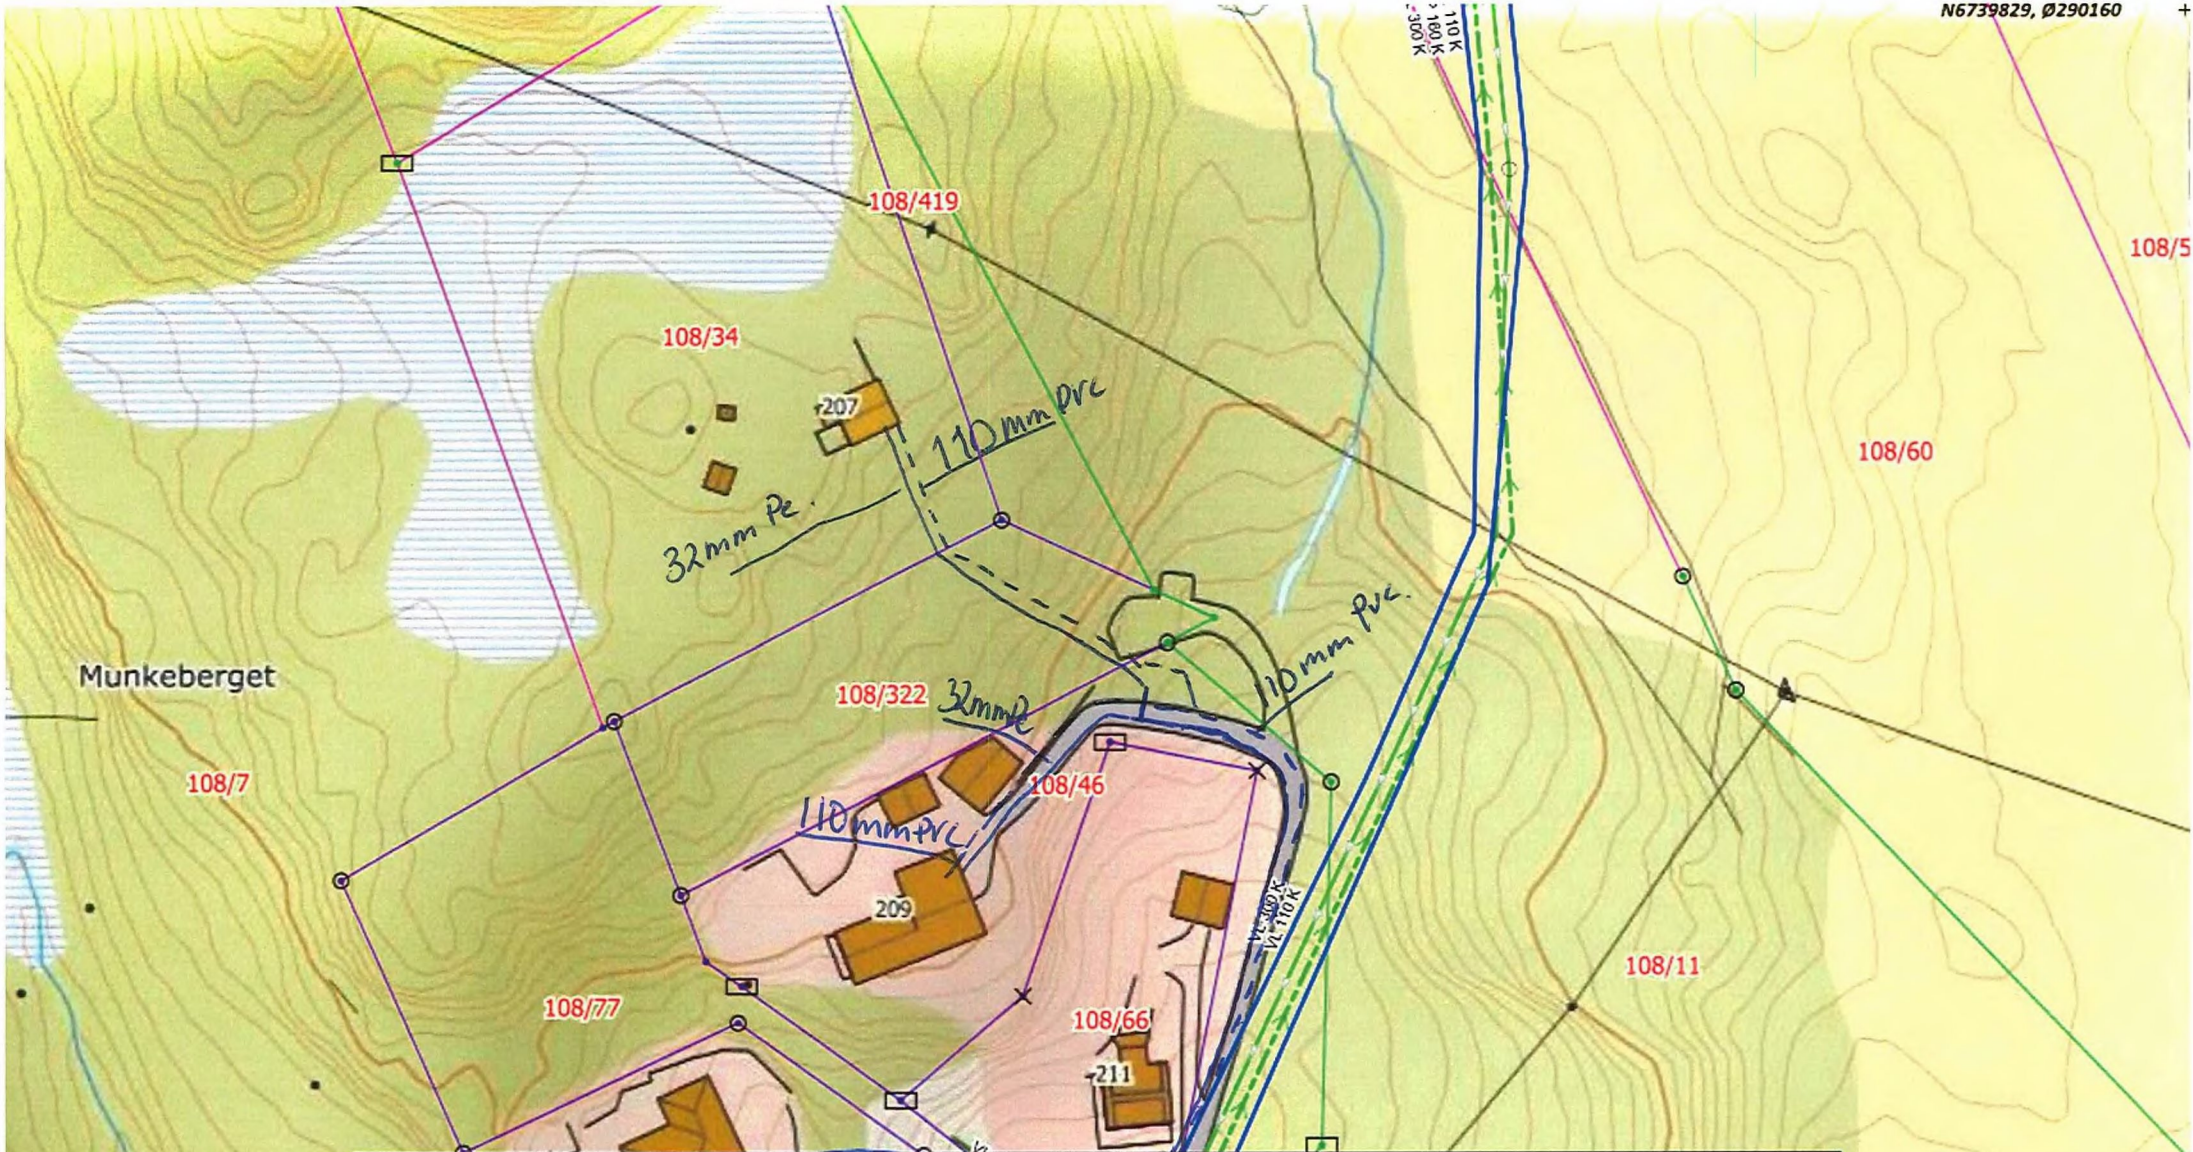

Munkeberget

Situasjonskart -  
VATN OG KLOAKK TIL 108/34

**Nidigi.no**

Dato: 14-07-2023

*Koblet til kommunalt vann og kloakk  
i vegskulder / veg*

Målestokk: 1:1 000

30m

