

# Kartvedlegg til protokoll for oppmålingsforretning

Alver Kommune

N

Eigedom  
438/5

Saks nr  
20234459


Oppdragnr

Rekvirent  
Solsvik Arild


Forretningsdato  
23/6/2023

Landmålar  
Kjell Rune Standal

Målestokk 1:2000

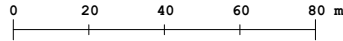

Beskriving/avtalar:

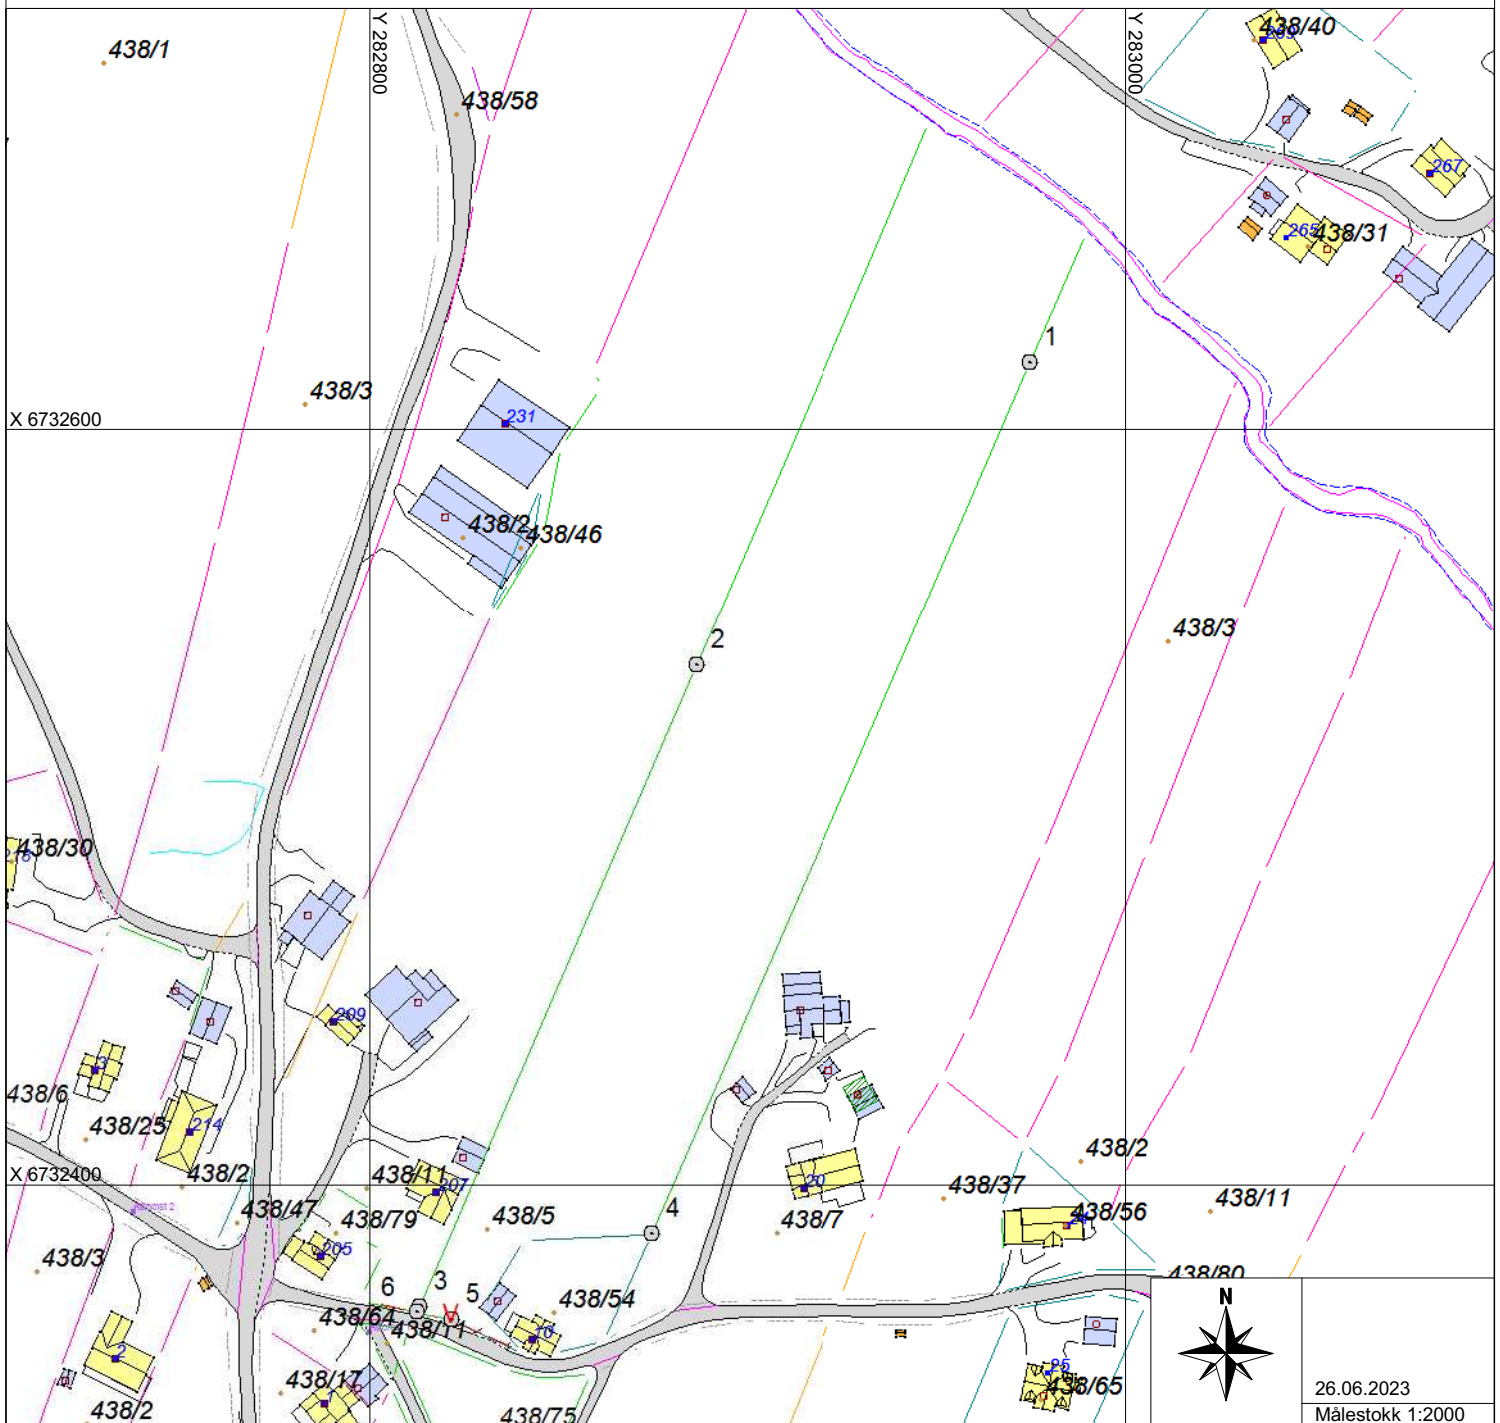

26.06.2023  
Målestokk 1:2000