

**Alver Kommune**  
Kvernhusmyrane 41,  
5914 ISDALSTØ

Til: Are Frøysland Grande / Larissa Dahl  
: [postmottak@alver.kommune.no](mailto:postmottak@alver.kommune.no)

Deres Ref.:  
20/16512-21/50119 - Larissa Dahl

Vår Ref.:  
Dyrkolbotn Kraftverk

Dato:  
19. juli 2023

### **NIPO KRAFT AS, DYRKOLBOTN KRAFTVERK – EN MARGINAL JUSTERING AV AREALBRUK I FHT LNF**

Det vises med dette til NVE-gitt godkjenning av siste del av detaljplan for øvre del med dam, inntak og rørgate samt arealbruk datert 7. juli 2023. Det vises også videre til Alver kommune sin godkjenning av dispensasjon fra LNF-område datert 13. juli 2021.


Vi har hatt noen utfordringer med å få aksept for løsningen på dam og inntak samt øvre del av rørtraséen. Ved å trekke konstruksjonen noe nedover i terrenget samt senke den ned i bakken har vi fått aksept både fra grunneier og NVE. Dette medfører noe mindre behov for LNF-område oppe på inntaket, og det skal da ikke være behov for å søke om noe ekstra her siden det snarere blir en reduksjon av benyttet område.

Det har derimot vist seg nødvendig å kunne benytte noe mer areal på nedsiden av den gamle E39 ved avkjøringen til ny kraftstasjon, som tegnet inn og ringet inn på vedlagte kartverk. Det er behov for en midlertidig mellomlagring av masser fra arbeidene på nedsiden av nye E39, og øket arealbehovet er tegnet inn på vedlegget. Vi har her godkjenning fra grunneier Sjur K. Dyrkolbotn, som også er medeier i kraftverket.

Igjen, detaljplanen er allerede godkjent av NVE i oven nevnte brev, men betinget av at vi får en godkjenning av en utvidet dispensasjon i fht LNF-området, og vi søker derfor dere om slik utvidet dispensasjon.

Skulle dere trenge mere informasjon så er dere velkomne til å ta kontakt med undertegnede.


Med vennlig hilsen  
Nipo Kraft AS

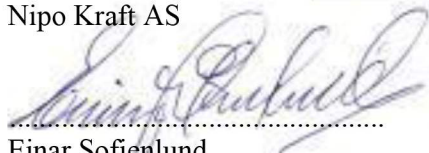

Einar Sofienlund  
Daglig Leder & Rådgivende ingeniør

Kopi: Sjur K. Dyrkolbotn

Vedlegg: 3c Deponi midlertidig.

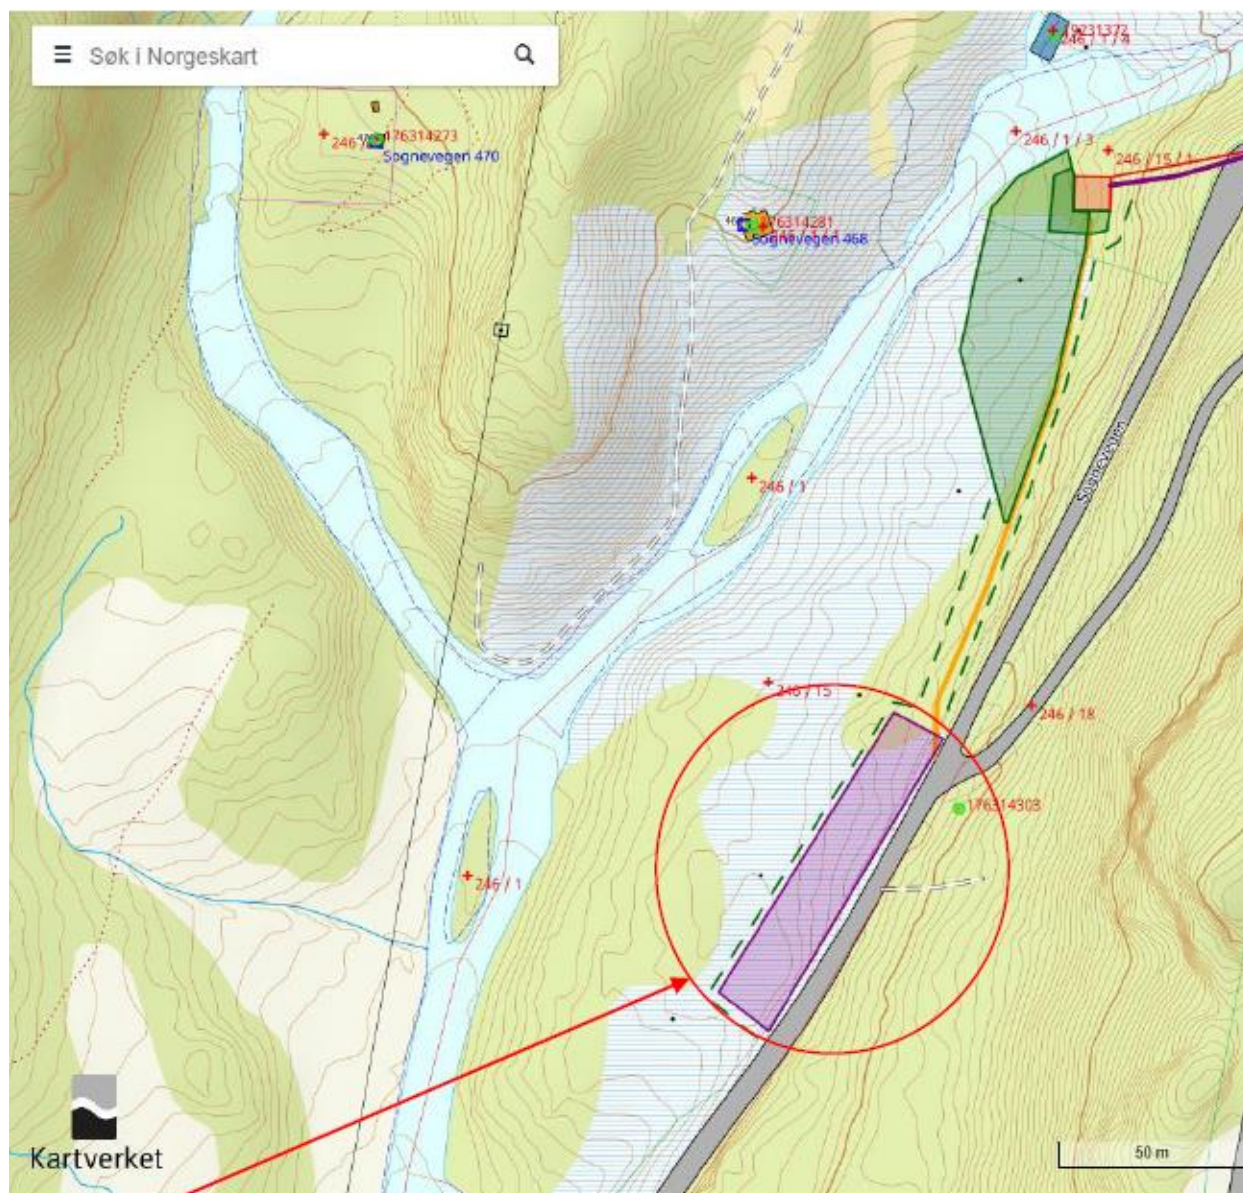

søknad om midlertidig deponi med lilla farge (se også