


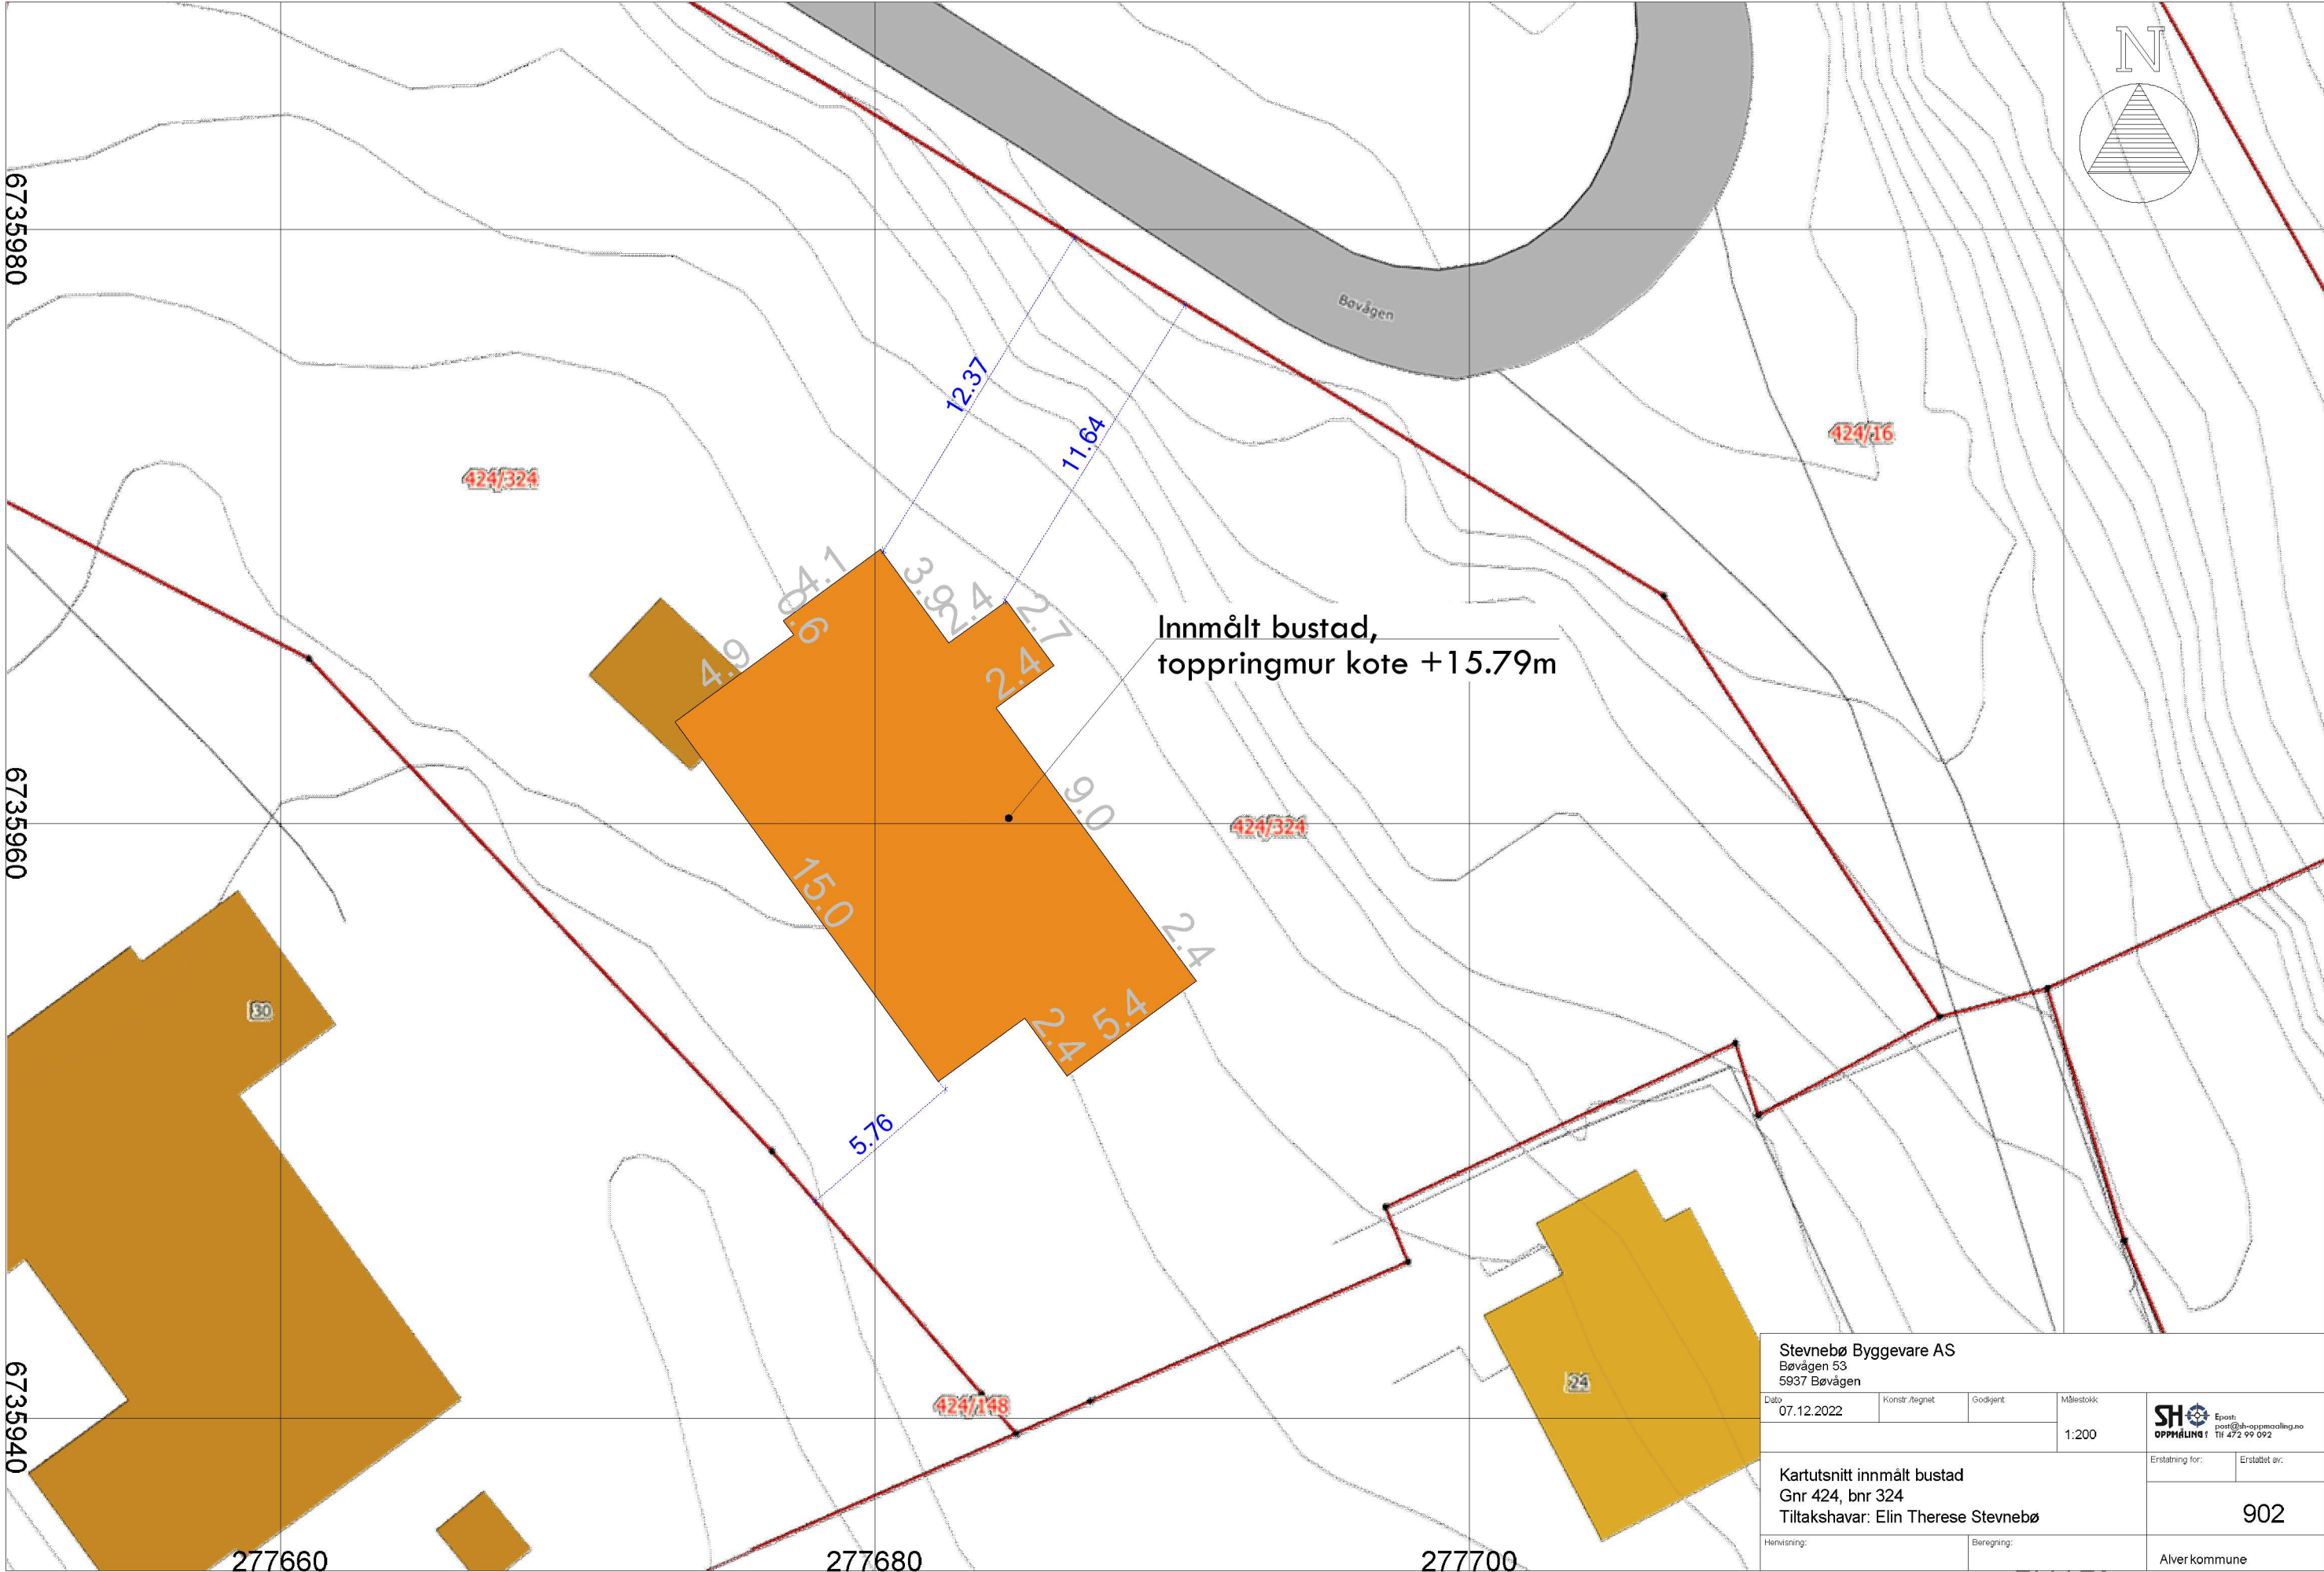

Stevnebø Byggevare AS			
Bøvågen 53			
5937 Bøvågen			
Dato	Konstr./regnet	Godkjent	Målestokk
07.12.2022			1:200
Kartutsnitt innmålt bustad			Erstatning for:
Gnr 424, bnr 324			Erstatet av:
Tiltakshavar: Elin Therese Stevnebø			902
Henvisning:		Beregning:	Alver kommune