

# Kartvedlegg til protokoll for oppmålingsforretning

Alver Kommune

N

Eigedom  
107/38

Saks nr  
20228565


Oppdragnr

Rekvirent  
Alver Kommune

Forretningsdato  
11/7/2023

Landmålar  
Kjartan Medaas

Målestokk 1:700

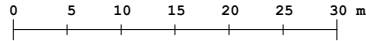

Beskriving/avtalar:

