RISSUNDET - REG. ENDRING
- FLYTTA TILKOMS LEIK 4
GRENSEJUSTERING 123/140

Knarrik 8/5-07 I. Thorsteinsen
LINDÅS TOMTESELSKAP AS
5914 ISDALSTØ
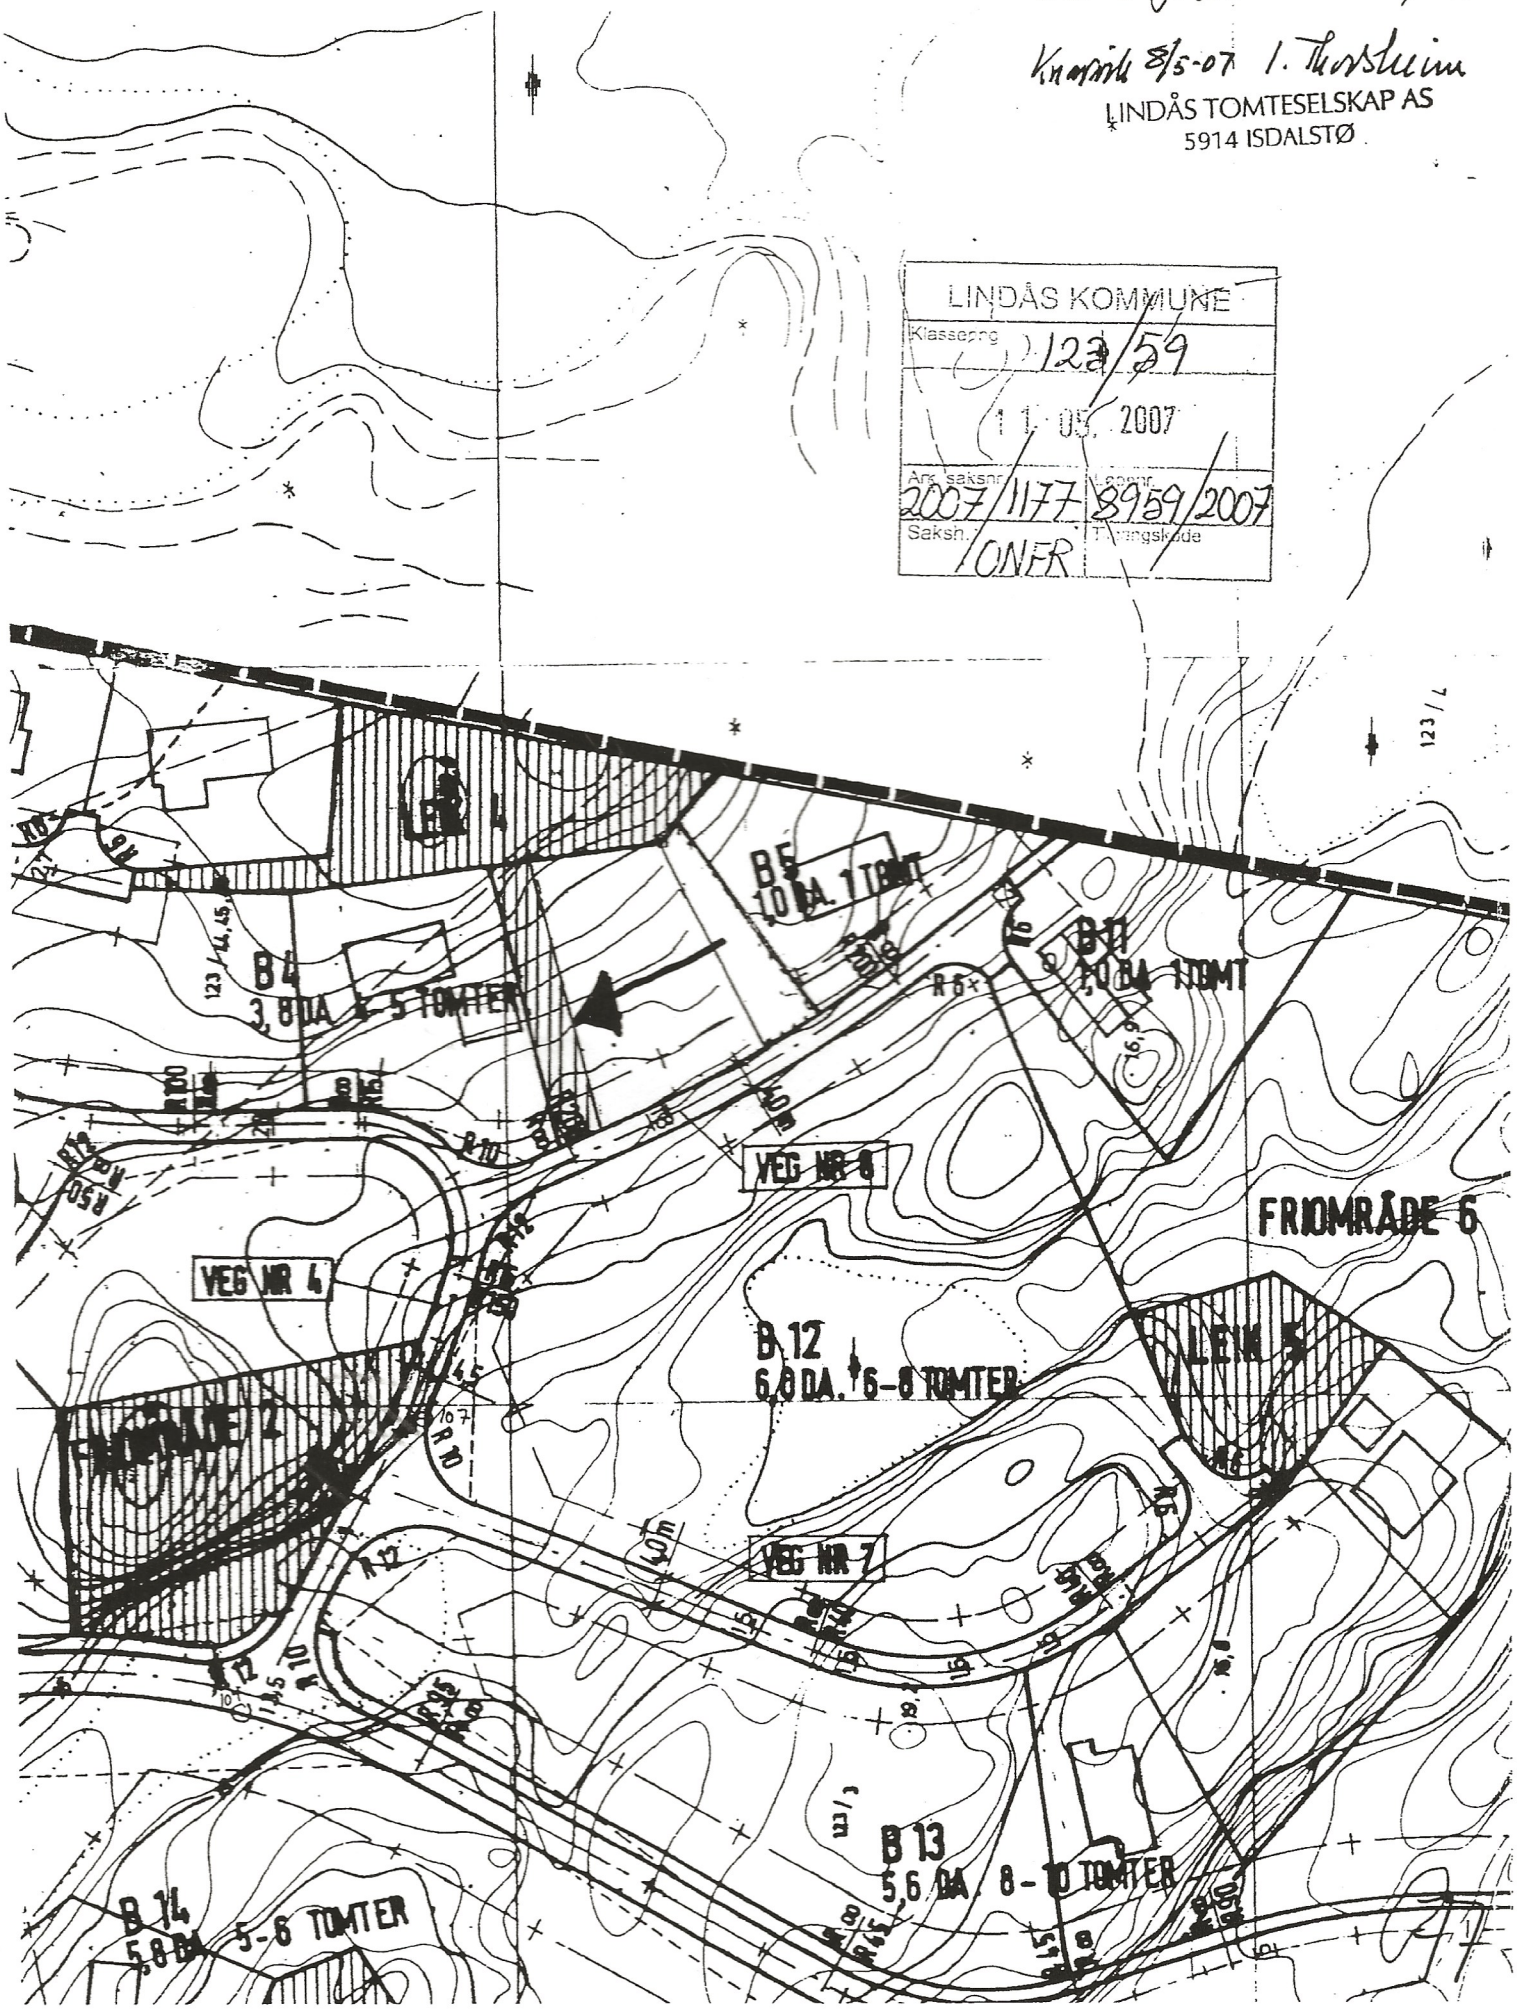
LINDÅS KOMMUNE
Klassering 123/59
11. 05. 2007
Ark. saksnr. 2007/1177 Løpenr. 8959/2007
Saksh. TONER Tilgangskode