

Frå: Birte Nilsen
Send: fredag 28. juli 2023 10:27
Til: Post Alver byggesak
Kopi: kotvedt@online.no; Helge Tom Hansen
Emne: Søknad om å utvide eksisterande bygg ved Velforeninga for Toska hytte-og boligfelt

Vedlegg:
2022.12.15_Alver_kommune_Løyve_til_oppføring_av_to_felles_naustbodas_- _gbnr_443_101_Toska_.pdf


Kategoriar: Besvart per epost

Gjeld søknad om å utvide eksisterande bygg med ytterlegare ein bod ved velforeninga for Toska hytte-og boligfelt

Viser til godkjenning av bygg med boder i hyttefeltet på Toskavegen. Dette er ein felles eiendom for alle oss i Toskavegen hus og hyttefelt. Har dialog med styret i velforeninga som har gitt klarsignal for å sette opp en bod i tilknytting til eksisterande bygg med boder. Her er allereie planert ut og gjort plass til ein bod ekstra.

Har vore i kontakt med formann i velforeninga, Karl Ove Tvedt som gir tommelen opp for ei slik løysing om den blir godkjent av Alver kommune. Me søker derfor herved om å få bygge og vil sjølv stå for bygging av boden, i samarbeid med Per Christian Knudsen, som hadde tømrrer ledelse for byggingen av dei eksisterende bodene.

Situasjonsplan under viser mål på bygget som skal setjast opp.

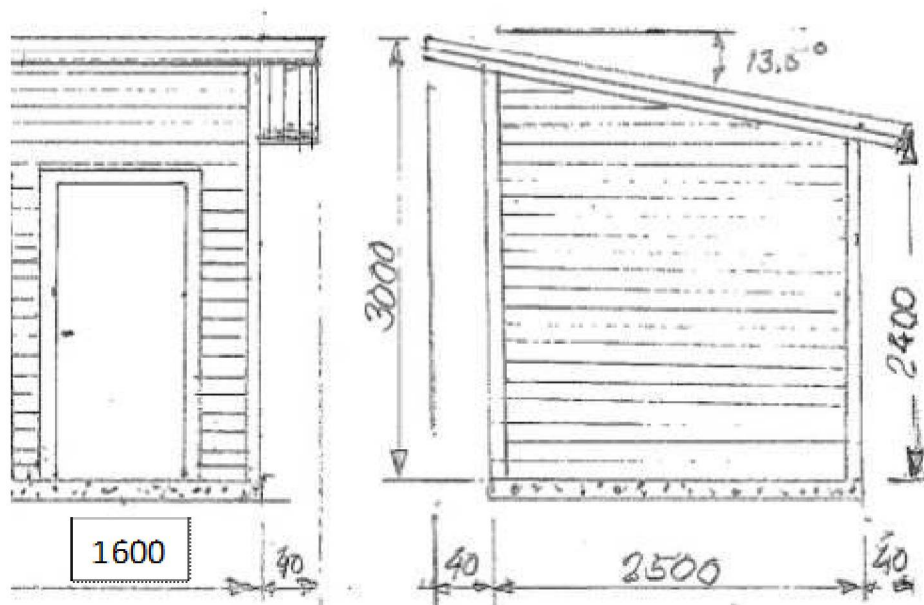

Oversiktsbilde under viser avstand til nabogrensa:



Håpar på positivt og snarleg svar!

Mvh Birte Therese Nilsen og Helge Tom Hansen