

# Kartvedlegg til protokoll for oppmålingsforretning

Alver Kommune

N

Eigedom  
134/4

Saks nr  
20235405


Oppdragsnr

Rekvirent  
Arkiton As


Forretningsdato  
18/7/2023

Landmålar  
Kjell Rune Standal

Målestokk 1:500

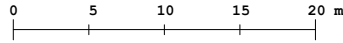

Beskriving/avtalar:

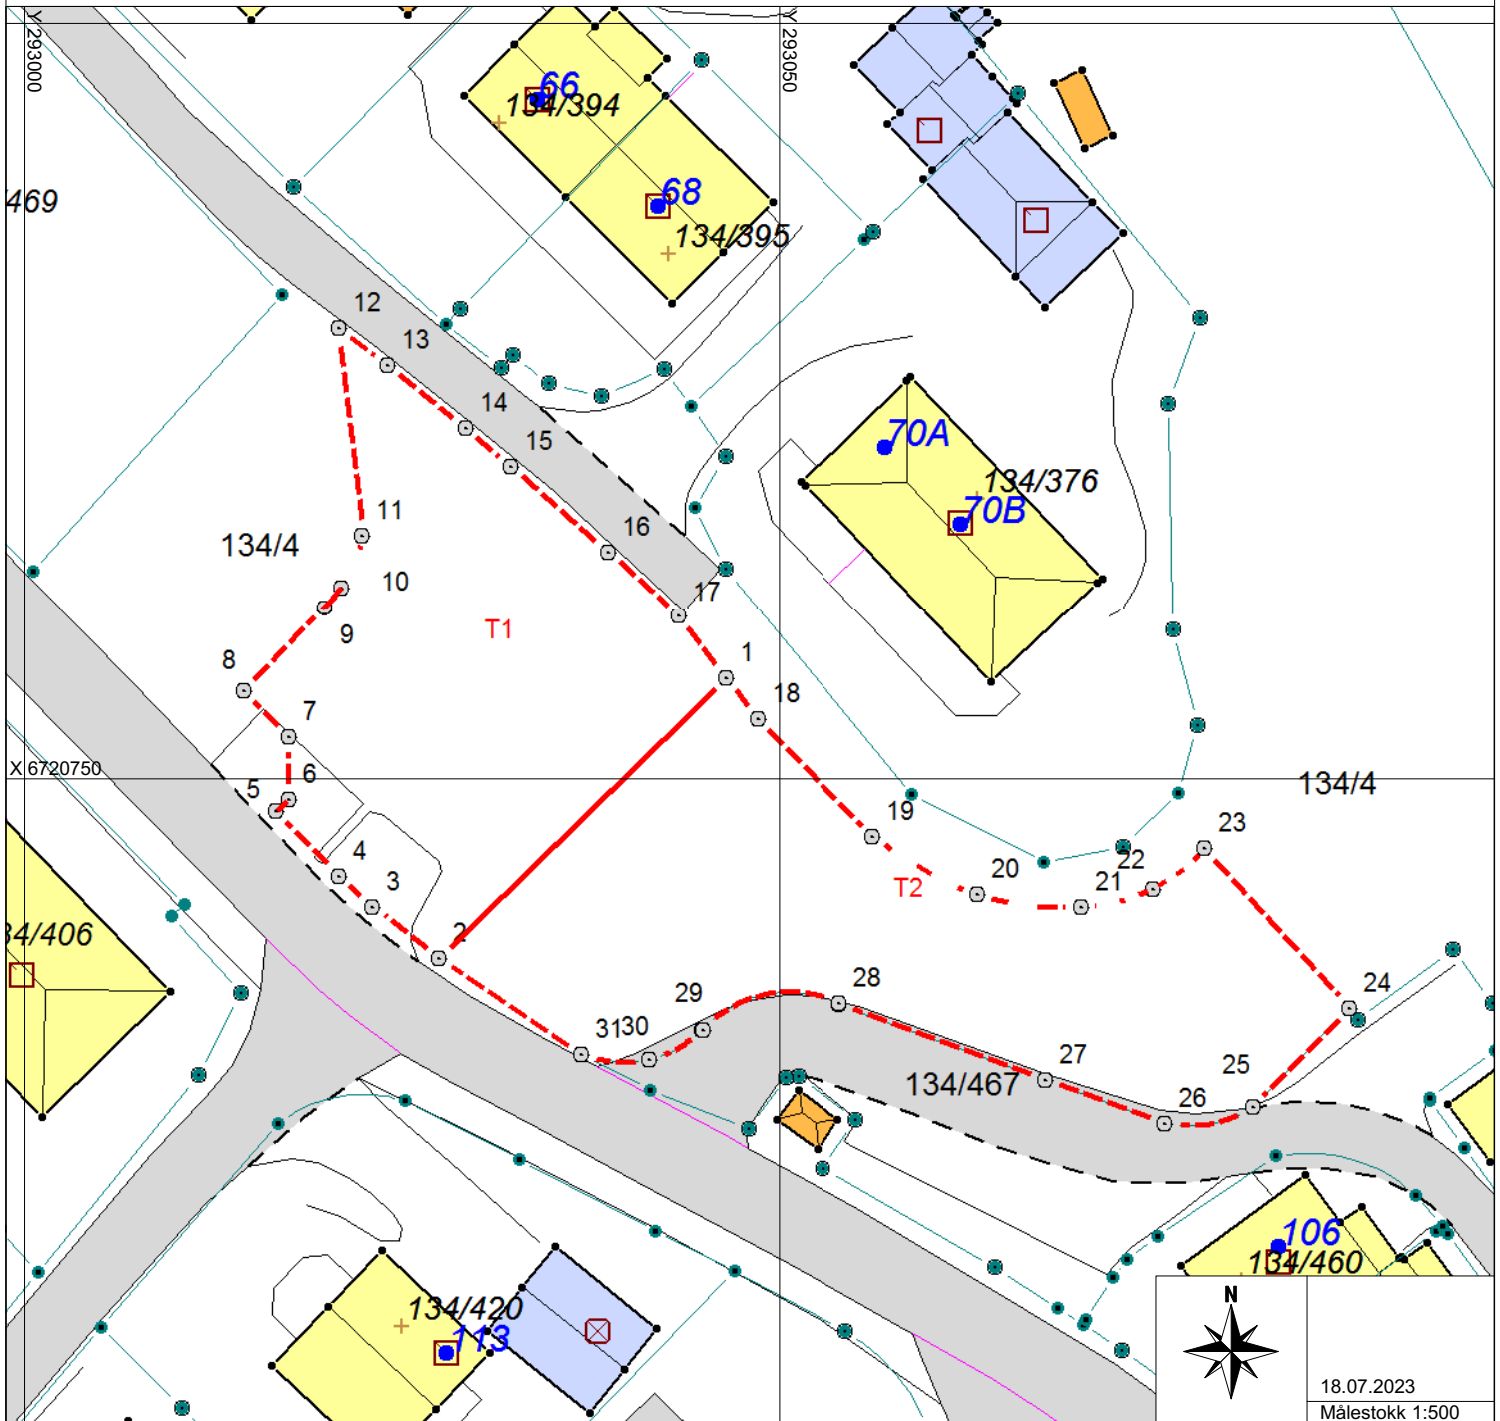

18.07.2023  
Målestokk 1:500