


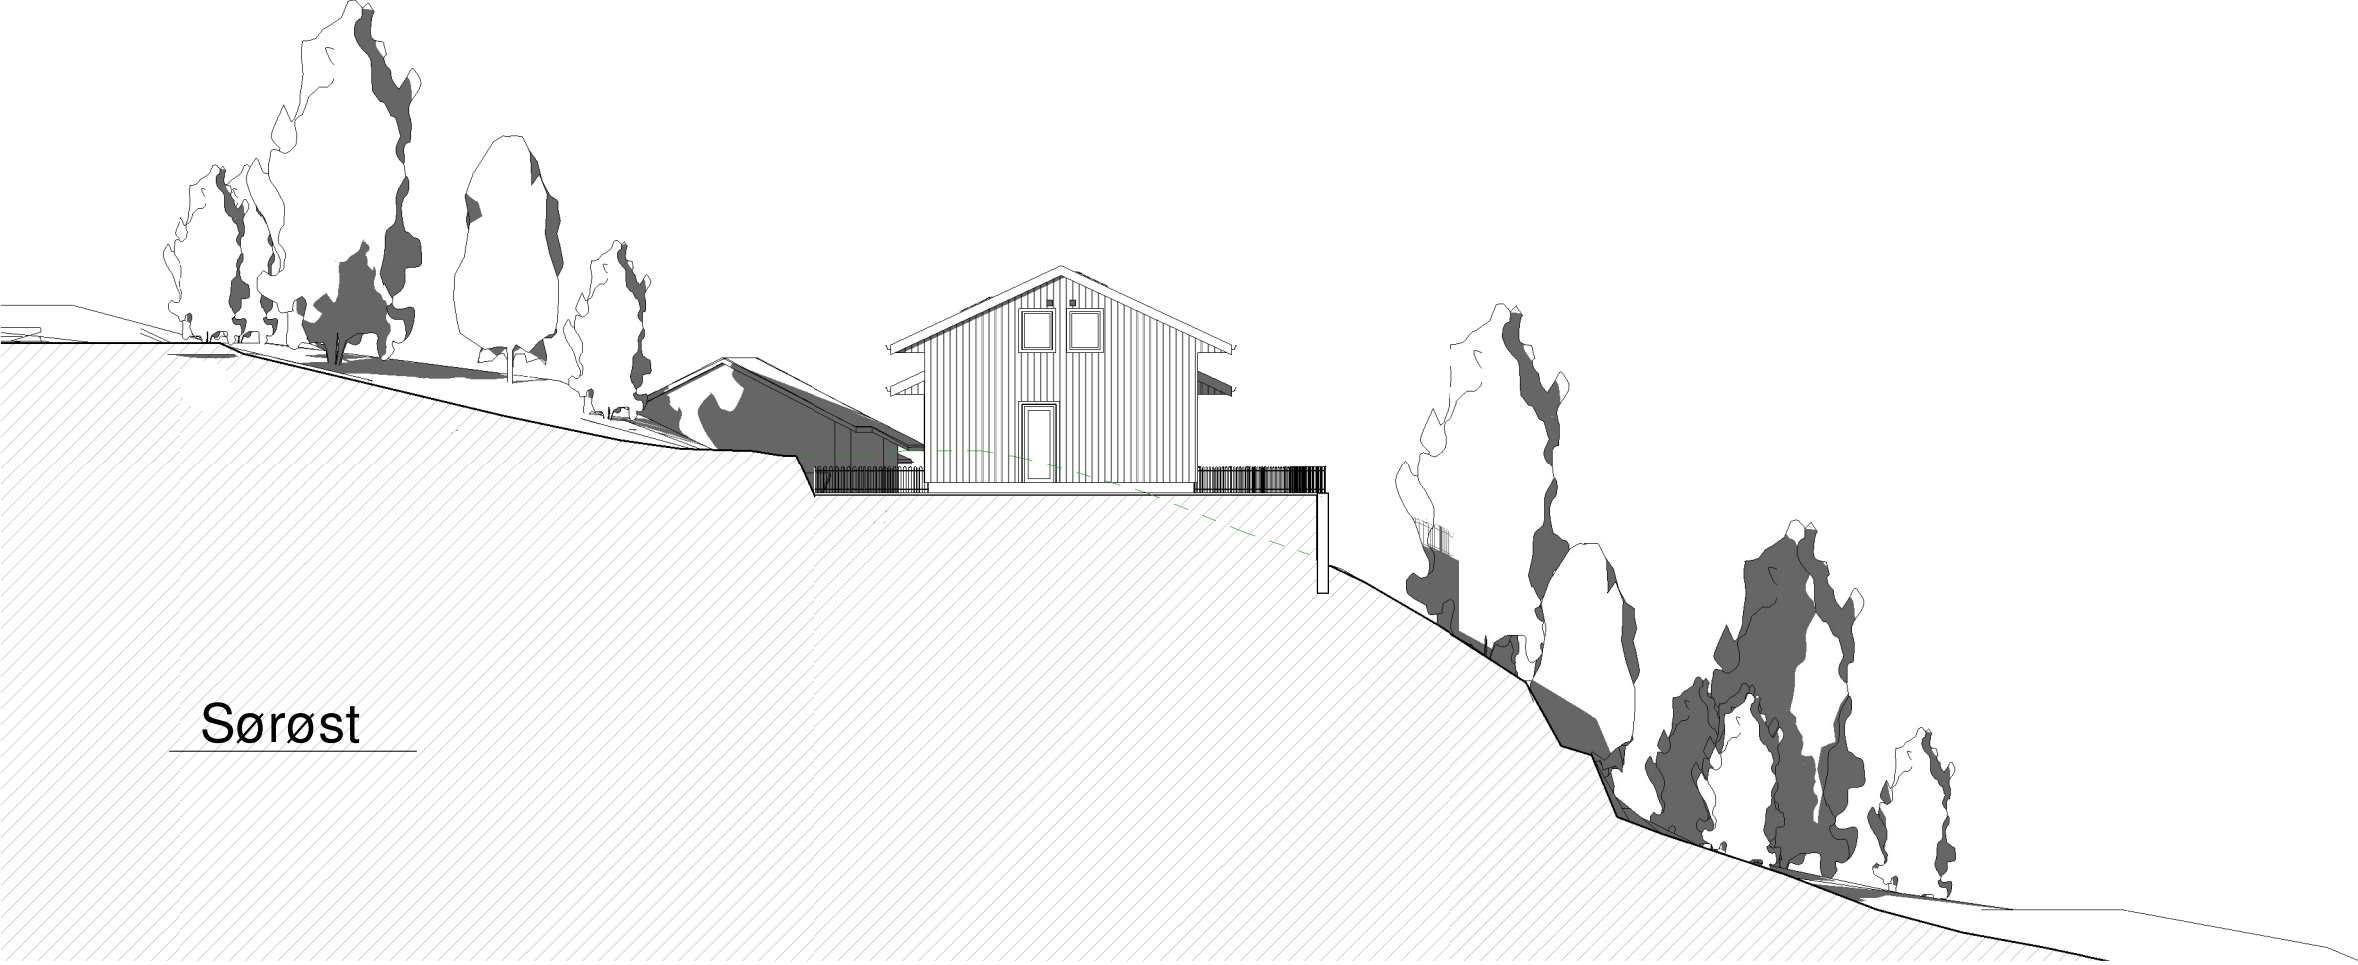

Sørøst



Sørvest

HYTTE

Gnr 60 Bnr 52, Langeneset
Alver kommune
P. nr. 2104

Arkitekt Mette Kyed Thorson

Fasader sørøst og sørvest

SØKNAD OM ENDRING - PLASSERING
Birgitte Wigestrands Fauske og Bjørn-Tore Fauske
Kattuglebrotet 41, 5099 Bergen

Sivilarkitekt MNAL Medlem av Arkitektbedriftene Org.nr 987 788 682
Kvalen 16, N-5955 Lindås Tlf +47 901 48 834 mktho@online.no

Mål 1 : 200 / A3

Tegn.nr A1-301

Rev Q

Dato 19.07.2023