


Tverrsnitt, stue
A1-404

Tverrsnitt, kjøkken
A1-403

Tverrsnitt, trapp
A1-402

Tverrsnitt, soverom
A1-401

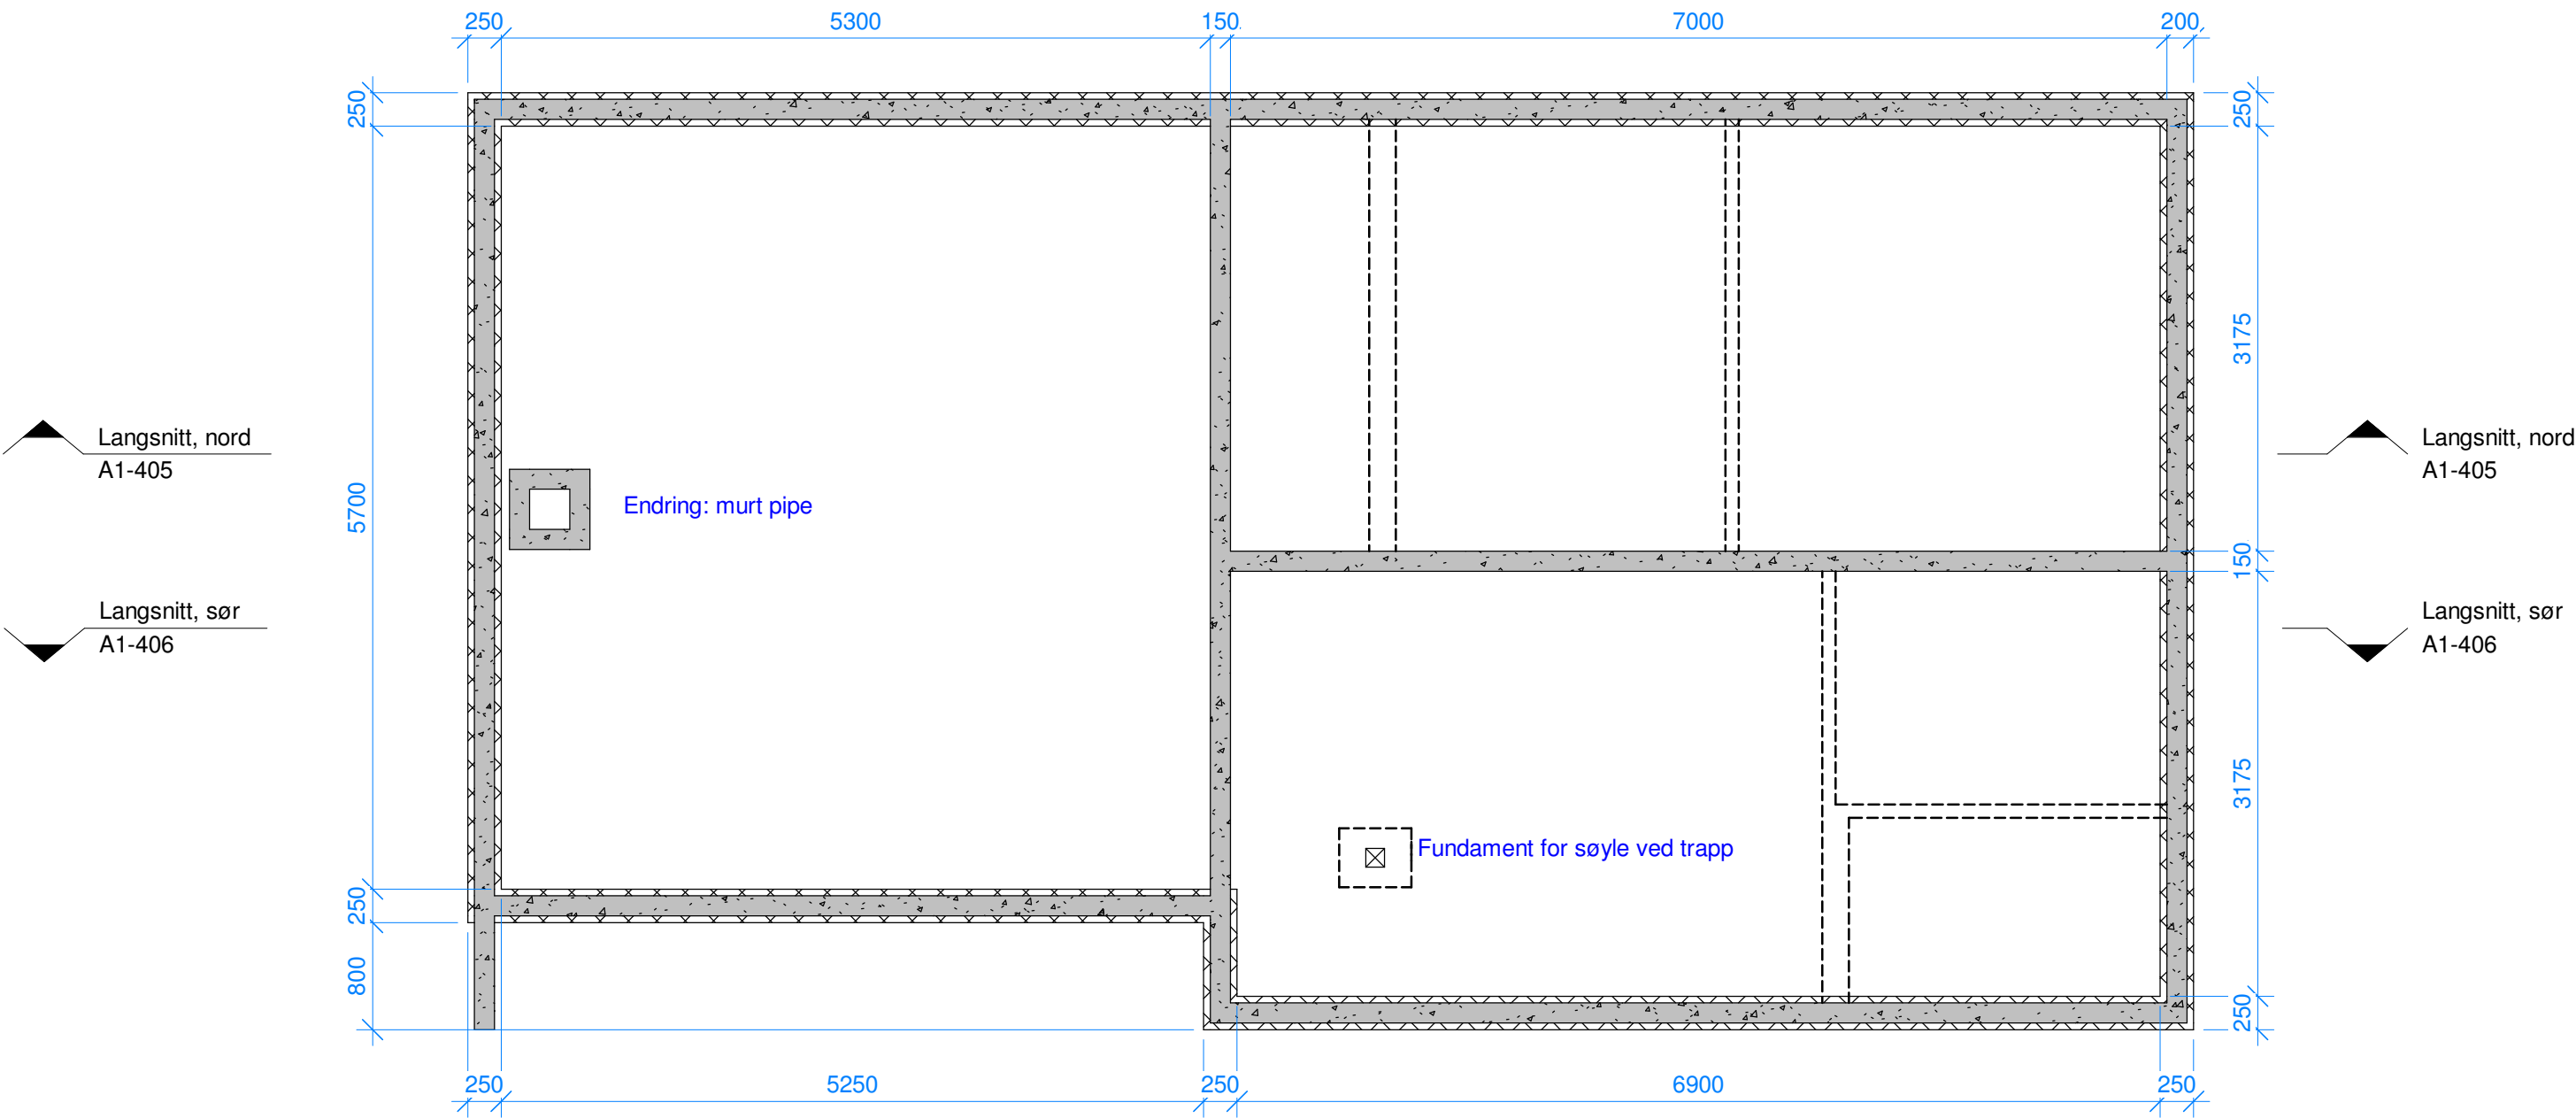

Tverrsnitt, stue
A1-404

Tverrsnitt, kjøkken
A1-403

Tverrsnitt, trapp
A1-402

Tverrsnitt, soverom
A1-401

HYTTE Gnr 60 Bnr 52, Langeneset Alver kommune P. nr. 2004	Plan, fundament SØKNAD OM ENDRING - PLASSERING Birgitte og Bjørn-Tore Fauske Kattuglebrotet 41, 5099 Bergen	Mål 1 : 50 / A3
		Tegn.nr A1-100
		Rev Q
		Dato 19.07.2023
Arkitekt Mette Kyed Thorson	Sivilarkitekt MNAL Medlem av Arkitektbedriftene Org.nr 987 788 682 Kvalen 16, N-5955 Lindås Tlf +47 901 48 834 mktho@online.no	