
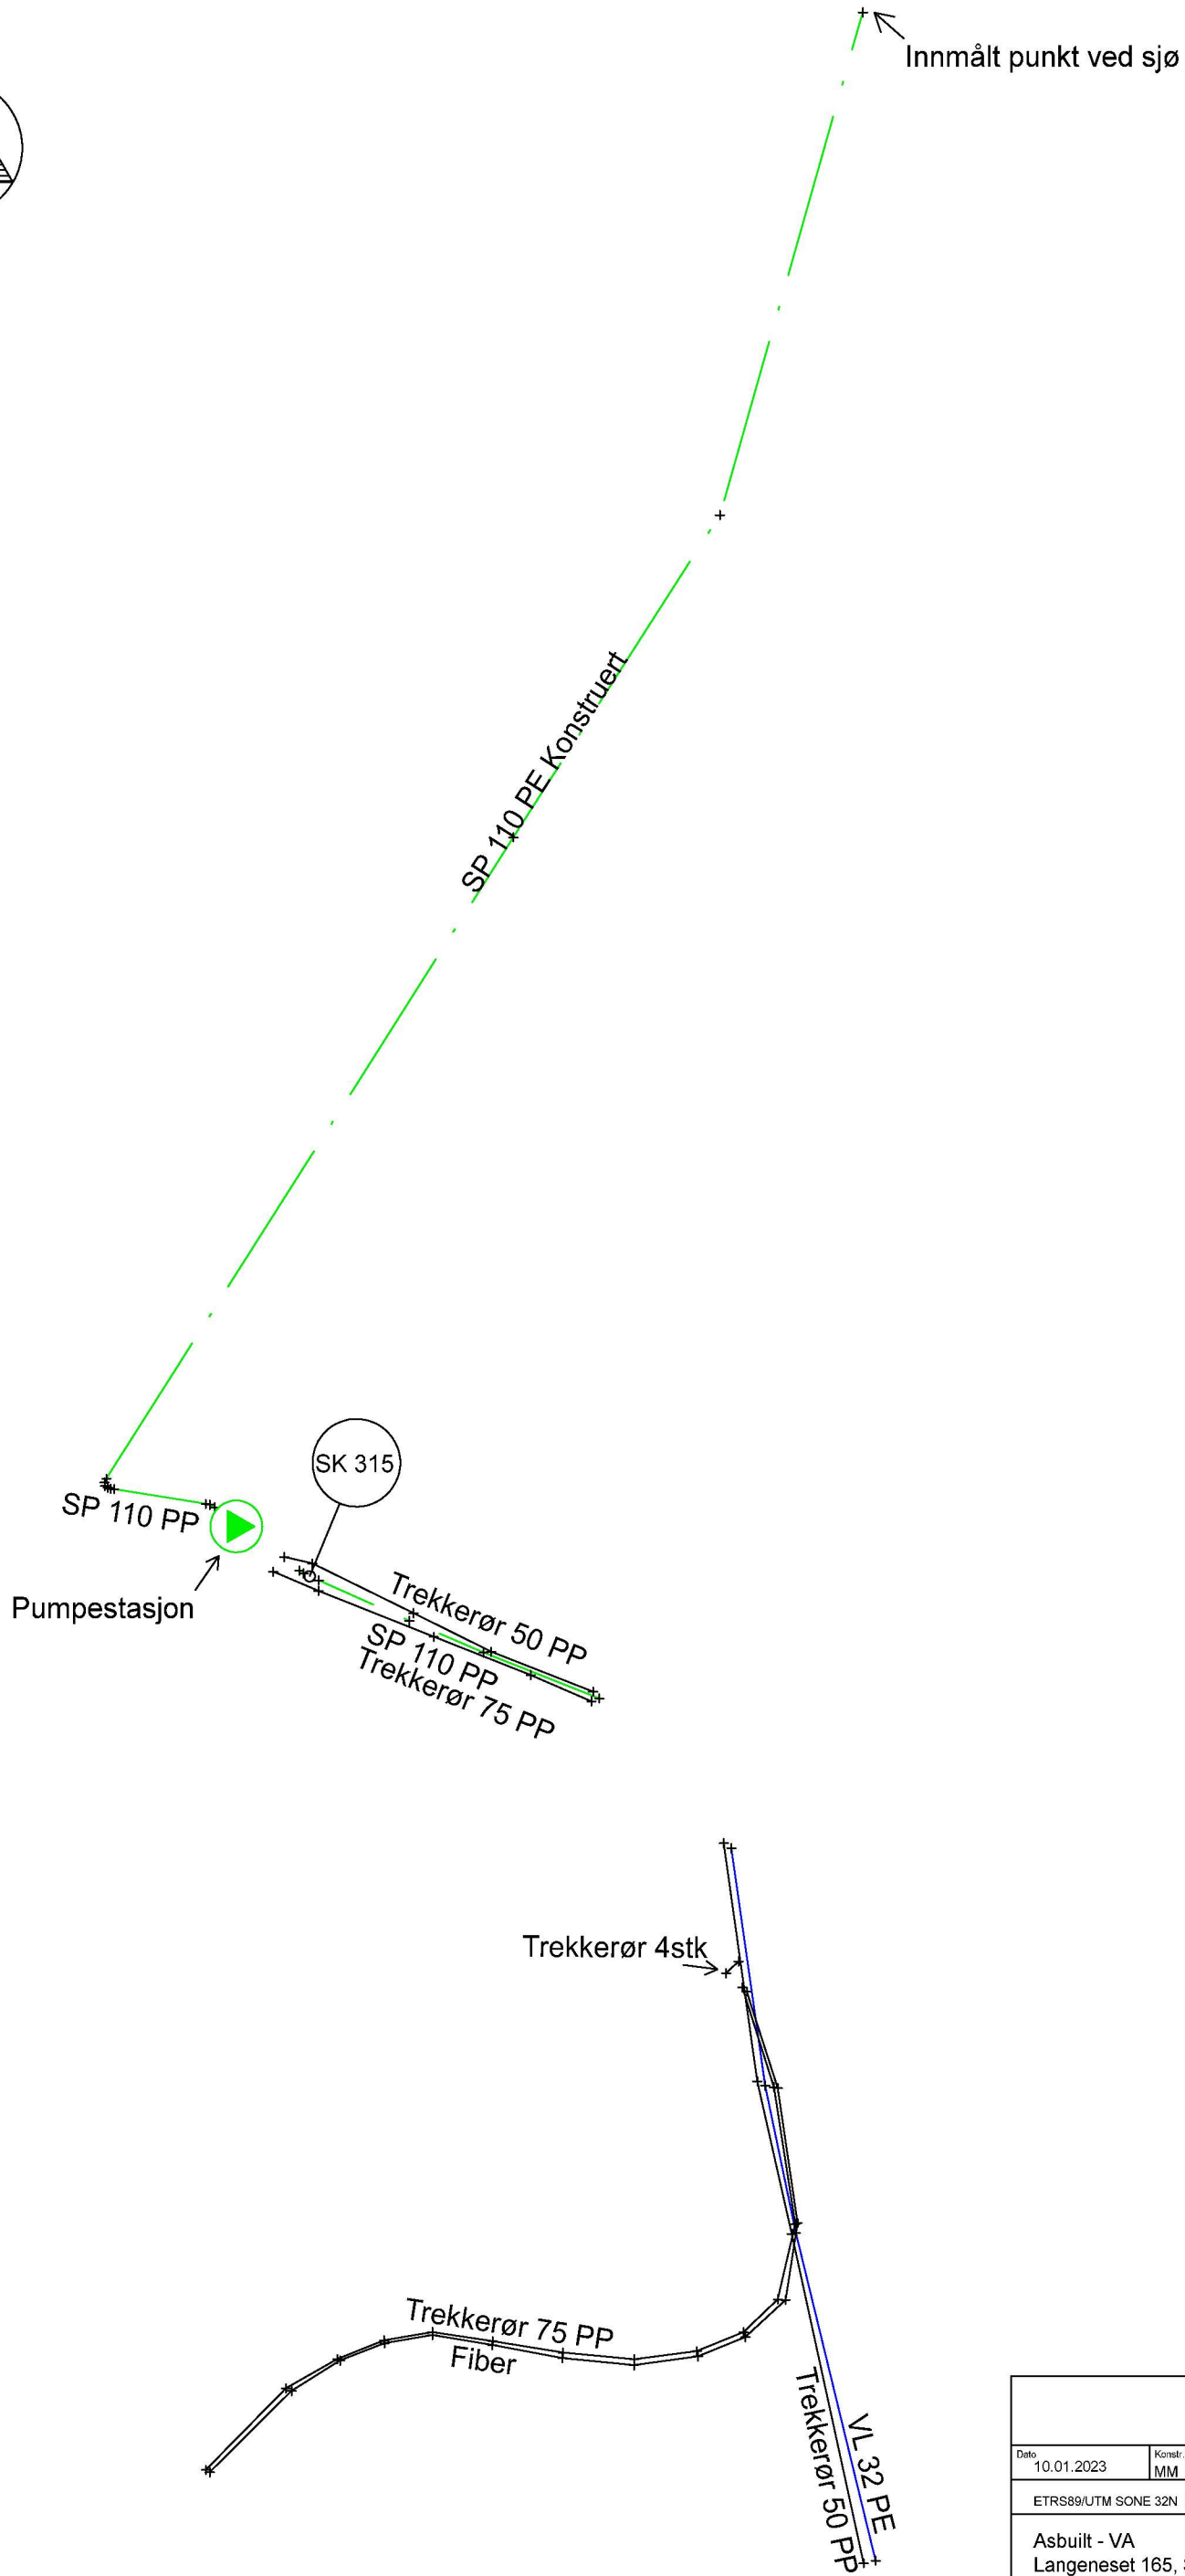


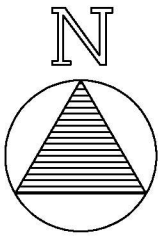

Alversund Maskinstasjon A.S				
Dato	Konstr./egnet	Godkjent	Målestokk	
10.01.2023	MM			
ETRS89/UTM SONE 32N NN 2000 høyder			1:200	
Asbuilt - VA Langeneset 165, Seim			Erstattning for:	Erstattet av:
			902	
Henvisning:		Beregning:		Langenes