


Vedlegg til protokoll

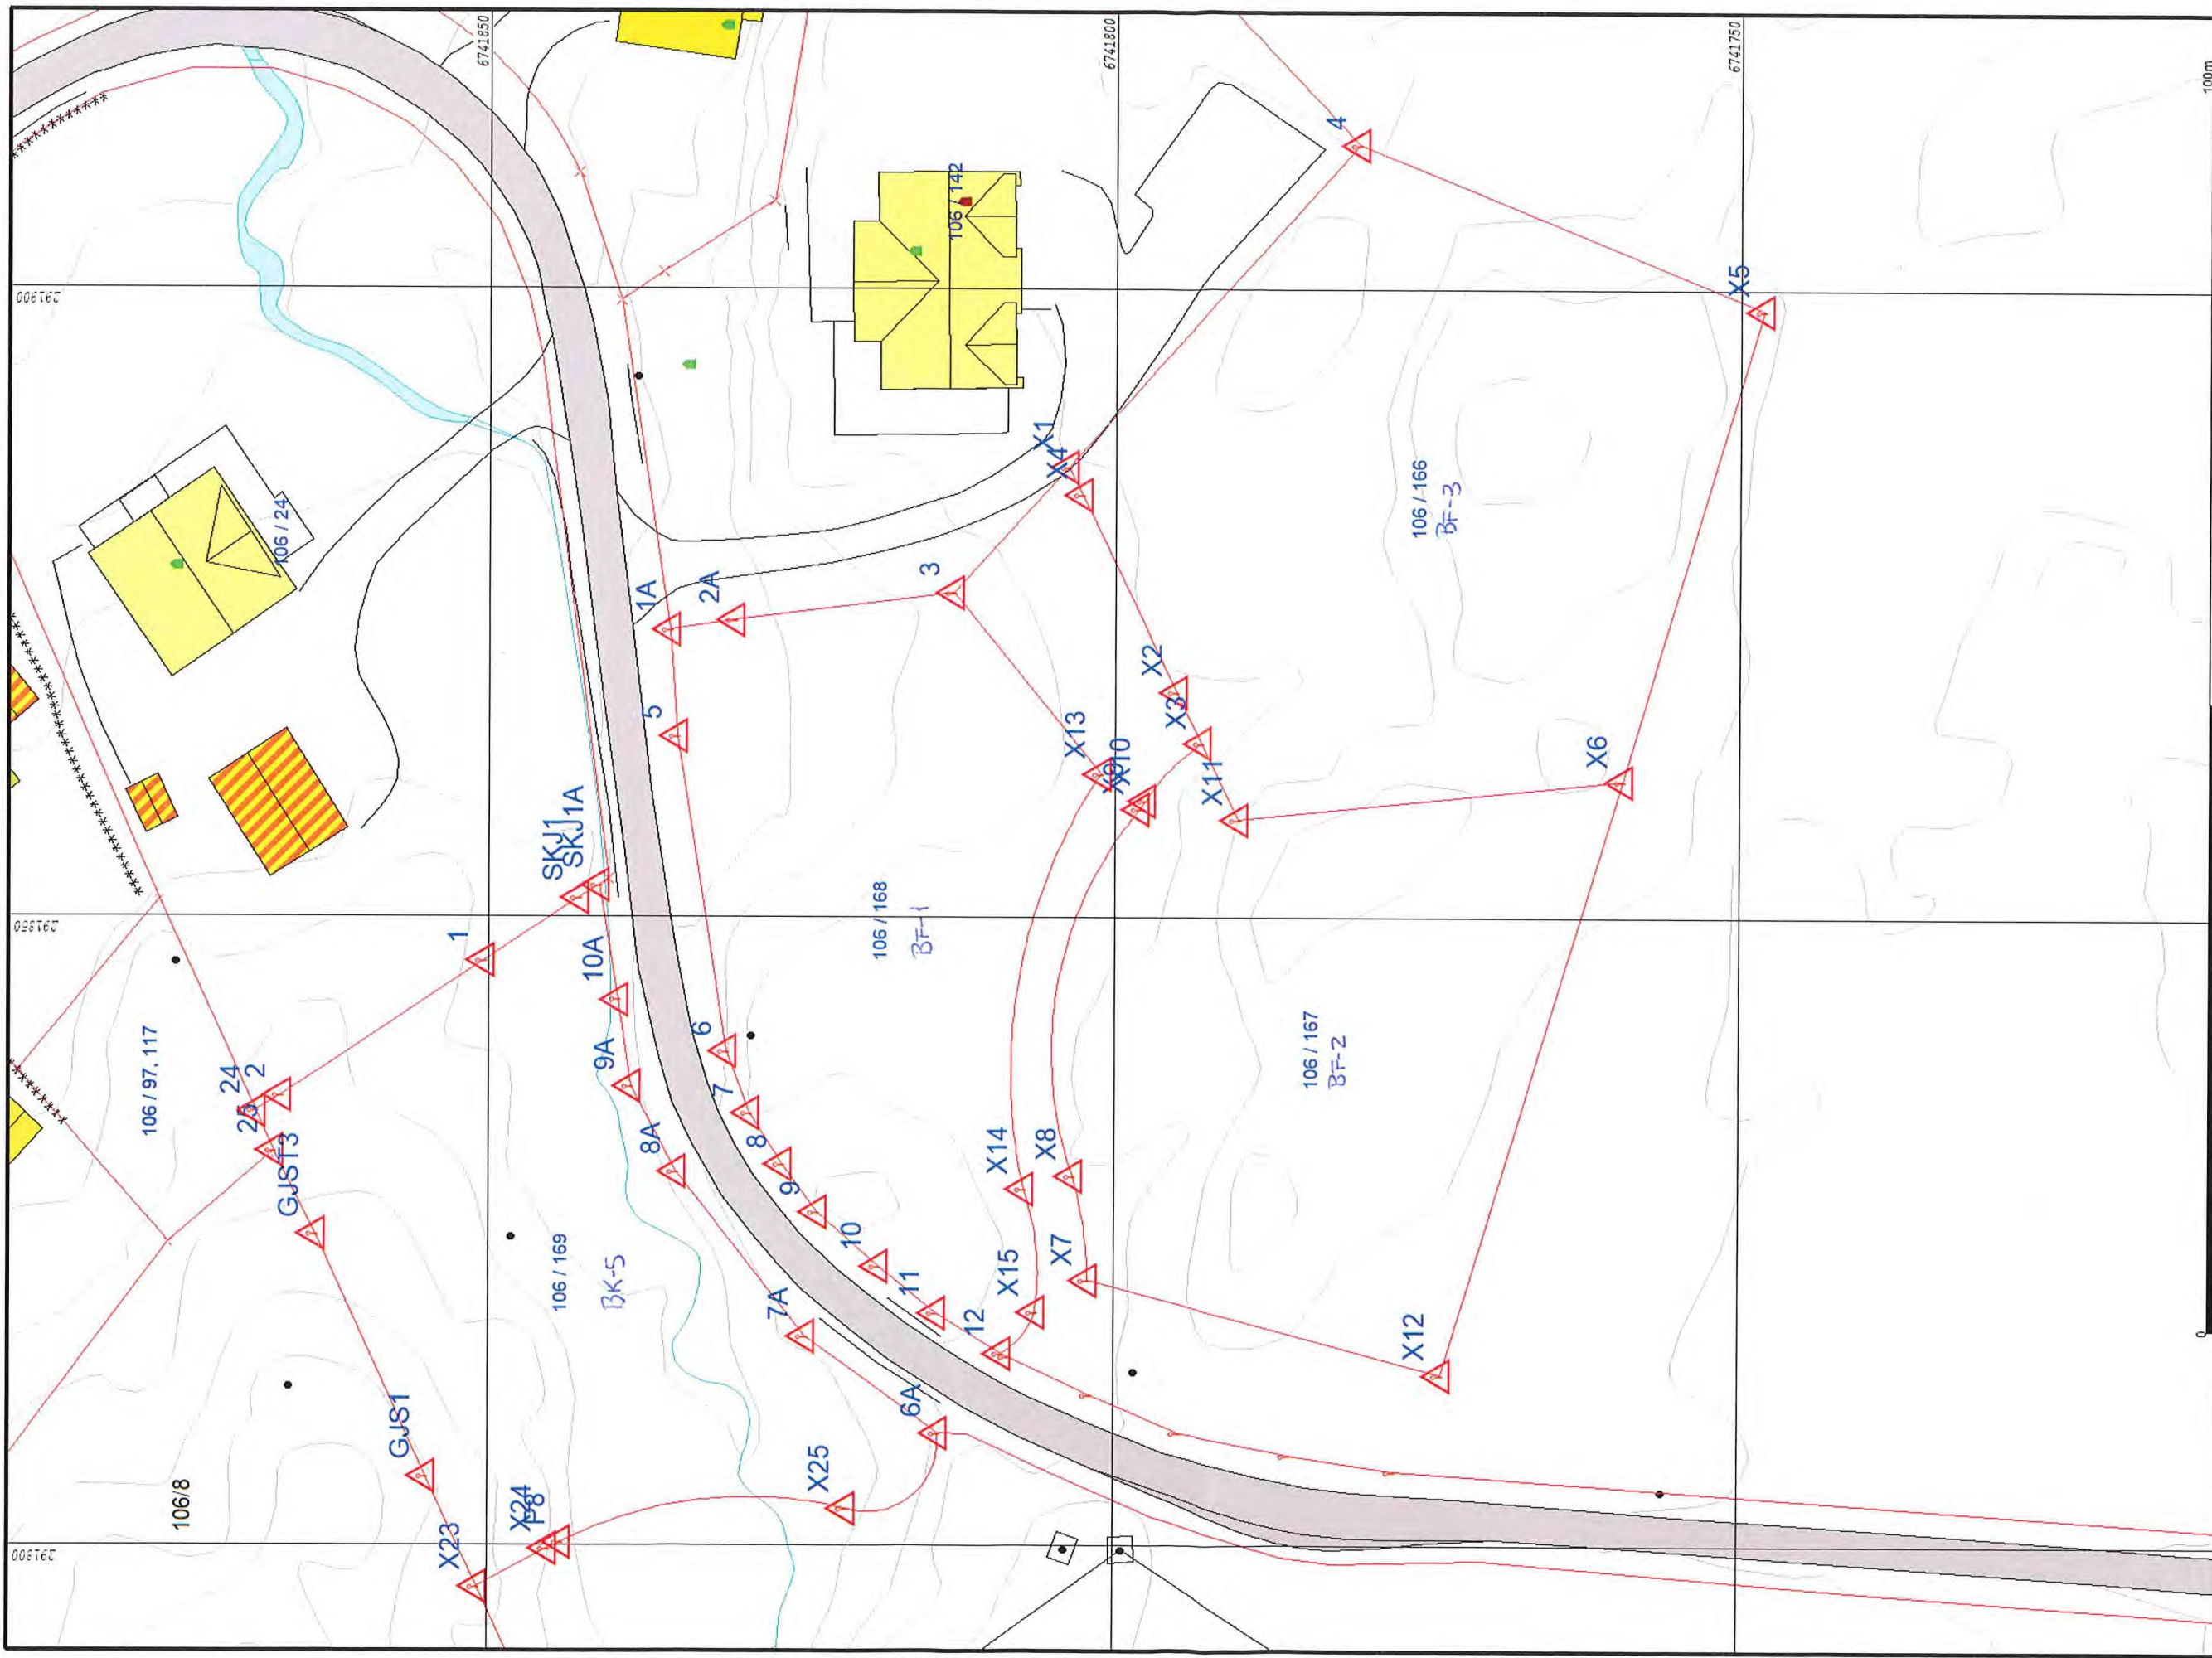

- Måle Genser
 - Regulerte Genser
 - Servituttgrenser
 - Tempestmåle grense
 - Inngår målt
 - Bolig
 - Bustad m/leilighet
-
- Væringsthus
 - Summe bustader
 - Hytte/leilighet
 - Garsjøluthus
 - Industribygg
 - Ancle bygg

100m



Skala: 1:500

Alver kommune
Kart og Oppmåling



Dato: 2023.08.17
Side: 1111