


Innmåling

Gnr = 445

Bnr = 498

HUS

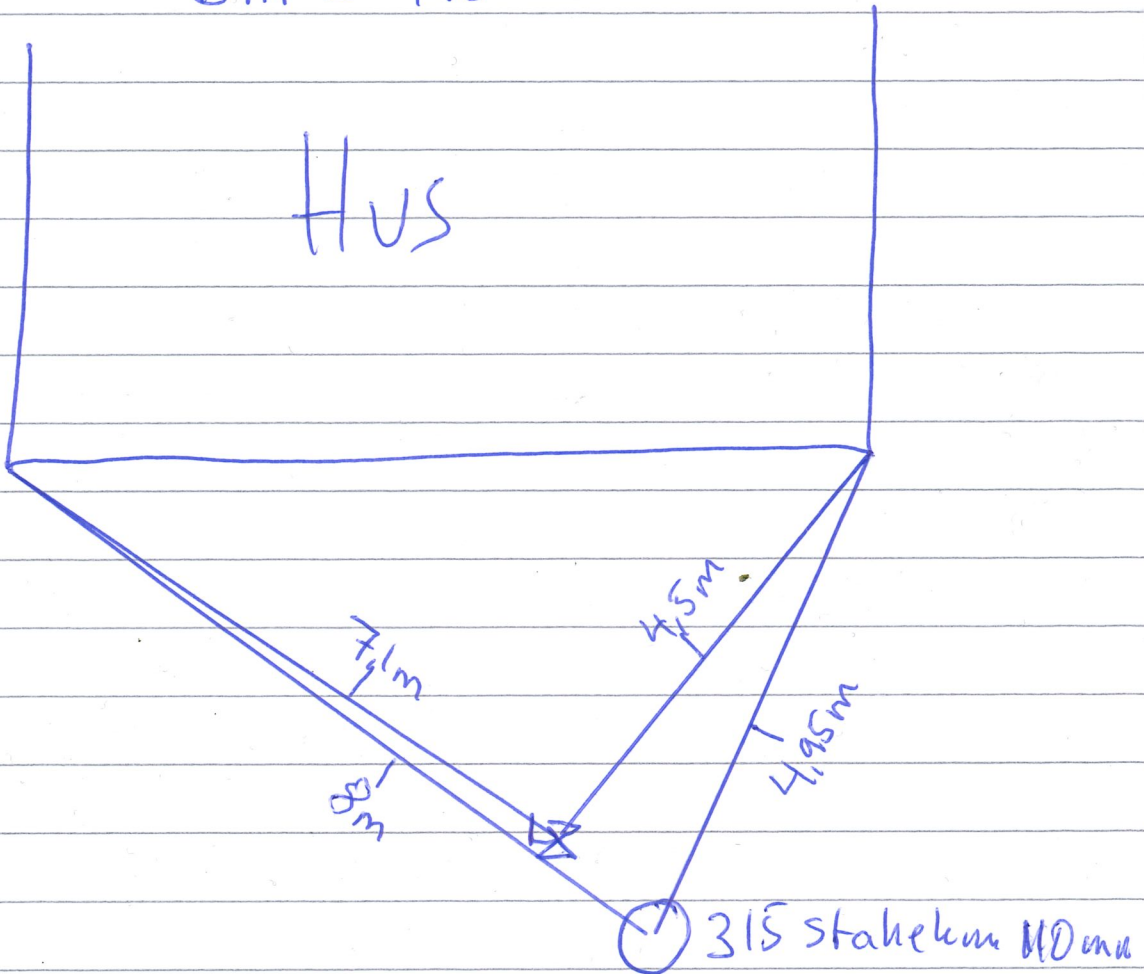

32mm Bakke kron

Rune L. Nilsen



Alver Kommune
Kart og oppmåling

COMFORT
Comfort Askøy Nilsen VVS AS
Telefon 56 15 12 70
ren@comfort.no

Ruv. 19.04.23

ALVER KOMMUNE :
Langhøyane, MANGER
Situasjonskart

FLORVAAG HUS
Florvaag Hus AS, Milde alle 43,
www.florvaaghus.no

Tilskshaver :
Grethe Farestvedt & Roald Hagen

DATA / TOMT :
G.nr.445 B.nr. 498

Areal eiendom: 1020,8m²

TEGNFORKLARING

- TOMT
- PROSJEKTERT BOLLG
- PROSJEKTERT BALKONG
- PARKERING / ADKOMST BOLLG

STREKSYMBOLER M.V.

- REG. BYGGELINJE
- REG. BYGGELINJE

Mål : 1:500

enebøllig

Tegn nr.:

Utarbeidet: CM	Dato: 15.06.2021	Kontrollert:
Rev. 01	Dato: 03.06.22	Rev. gjelder:
02		Sign.
03		SH
04		
05		
06		
07		

