


Tomannsbolig for Mjuebakkane AS
Bolig 506
Gnr. 9, Bnr. 28
i Meland Kommune
Tegn. Byggm. Steinar Thunold
M. 1:100

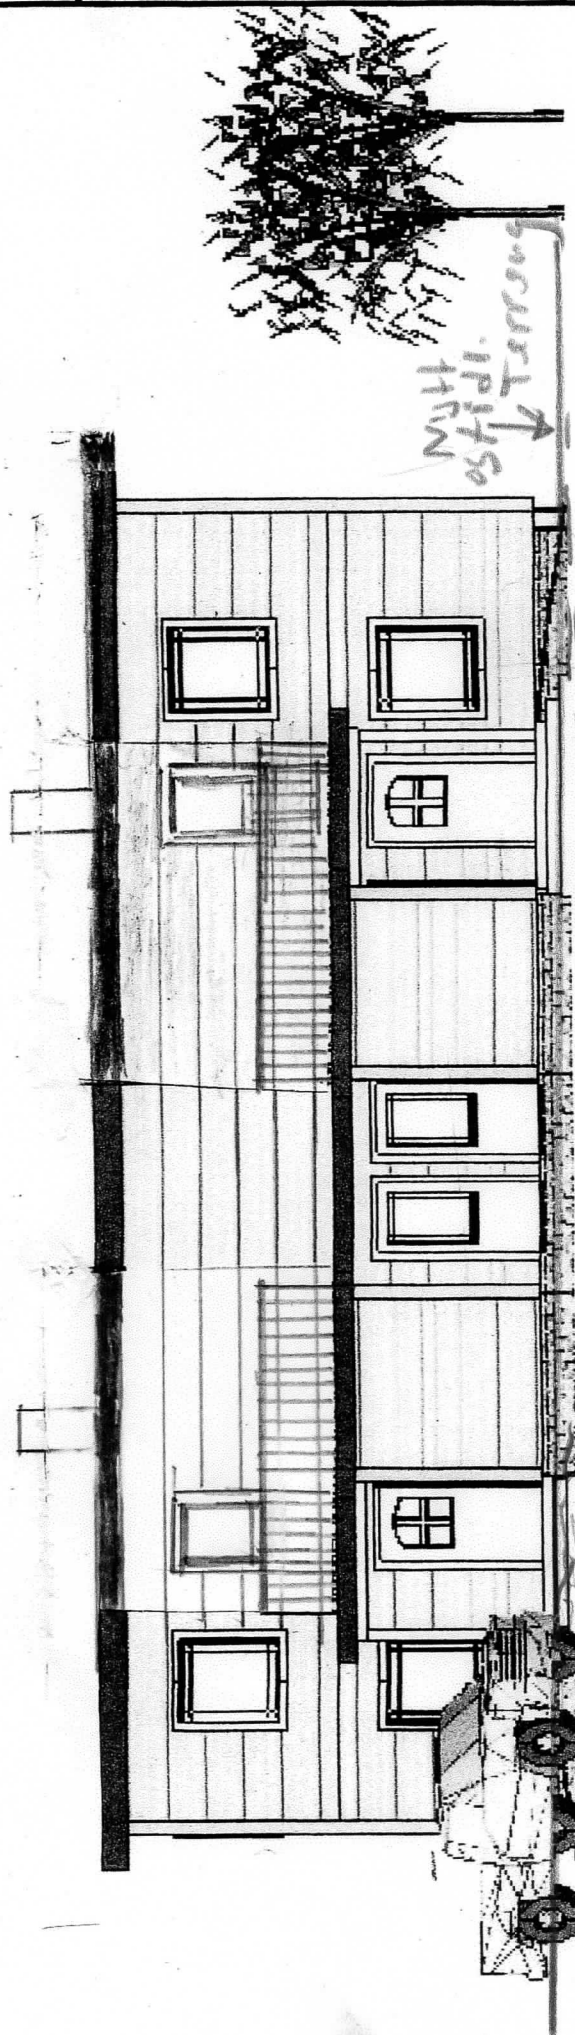

Nord-Øst

E4



Tidl. Terrasse

FASADE