
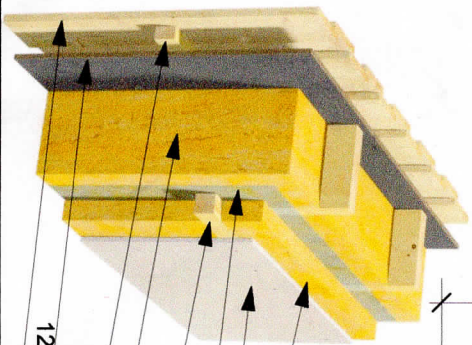


E 1

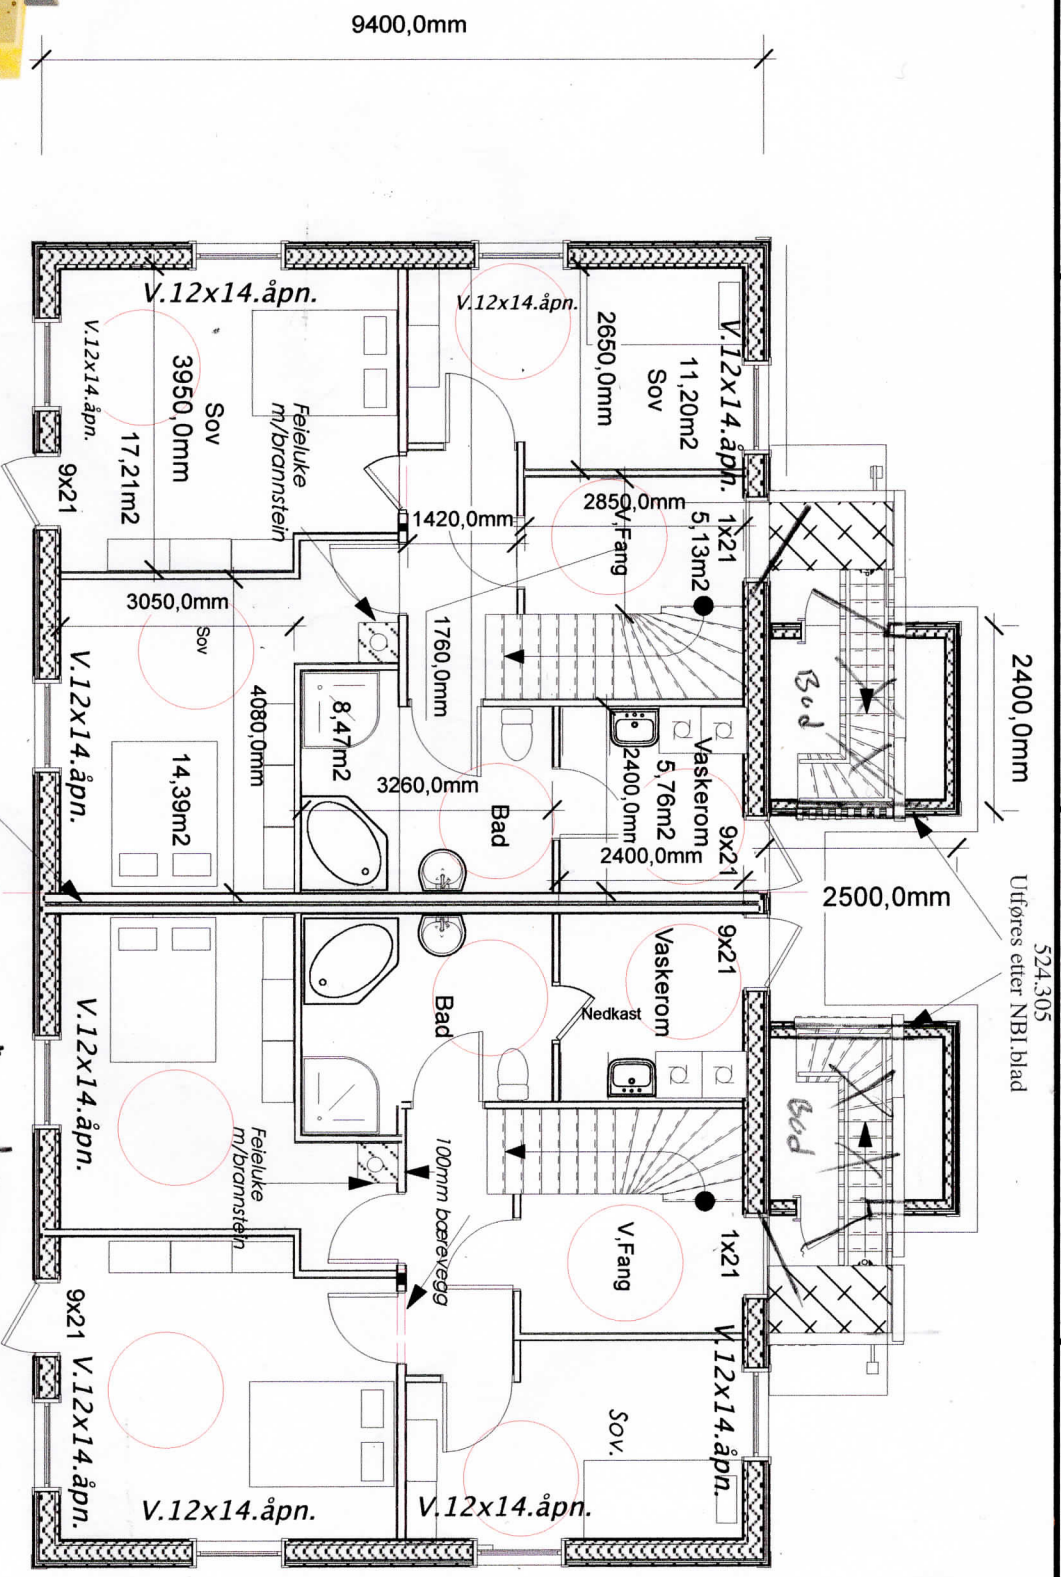

- 12mm Asfaltpl. + Vempro vindspærre
- 19mm Kledning
- 200mm Glava prof iselasjon
- 36x48mm utforing
- 50x50 utforing
- Difusjonssperre
- 50mm prof glava
- Utføres etter NBI.blad

524.305

17000,0mm

1. plan



Tegn. Byggn. Steinar Thunoid

Dato 27.02.18

M. 1:100

Tommasbolig for Meland bygg AS
 Pd. Mukebøkane i Meland Kommune
 GNR. 9 Bnr. 28

TEGNING: 1. Plan, Inng.

Bolig *5 og 6*

NR. 002

Innv. dører
 9x21
 Alle vinduer
 U. Verdi 0,8