
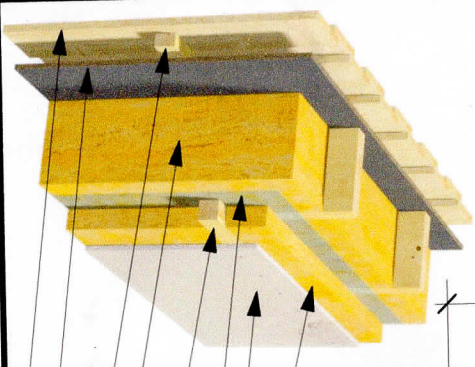


# 2. Plan

E2

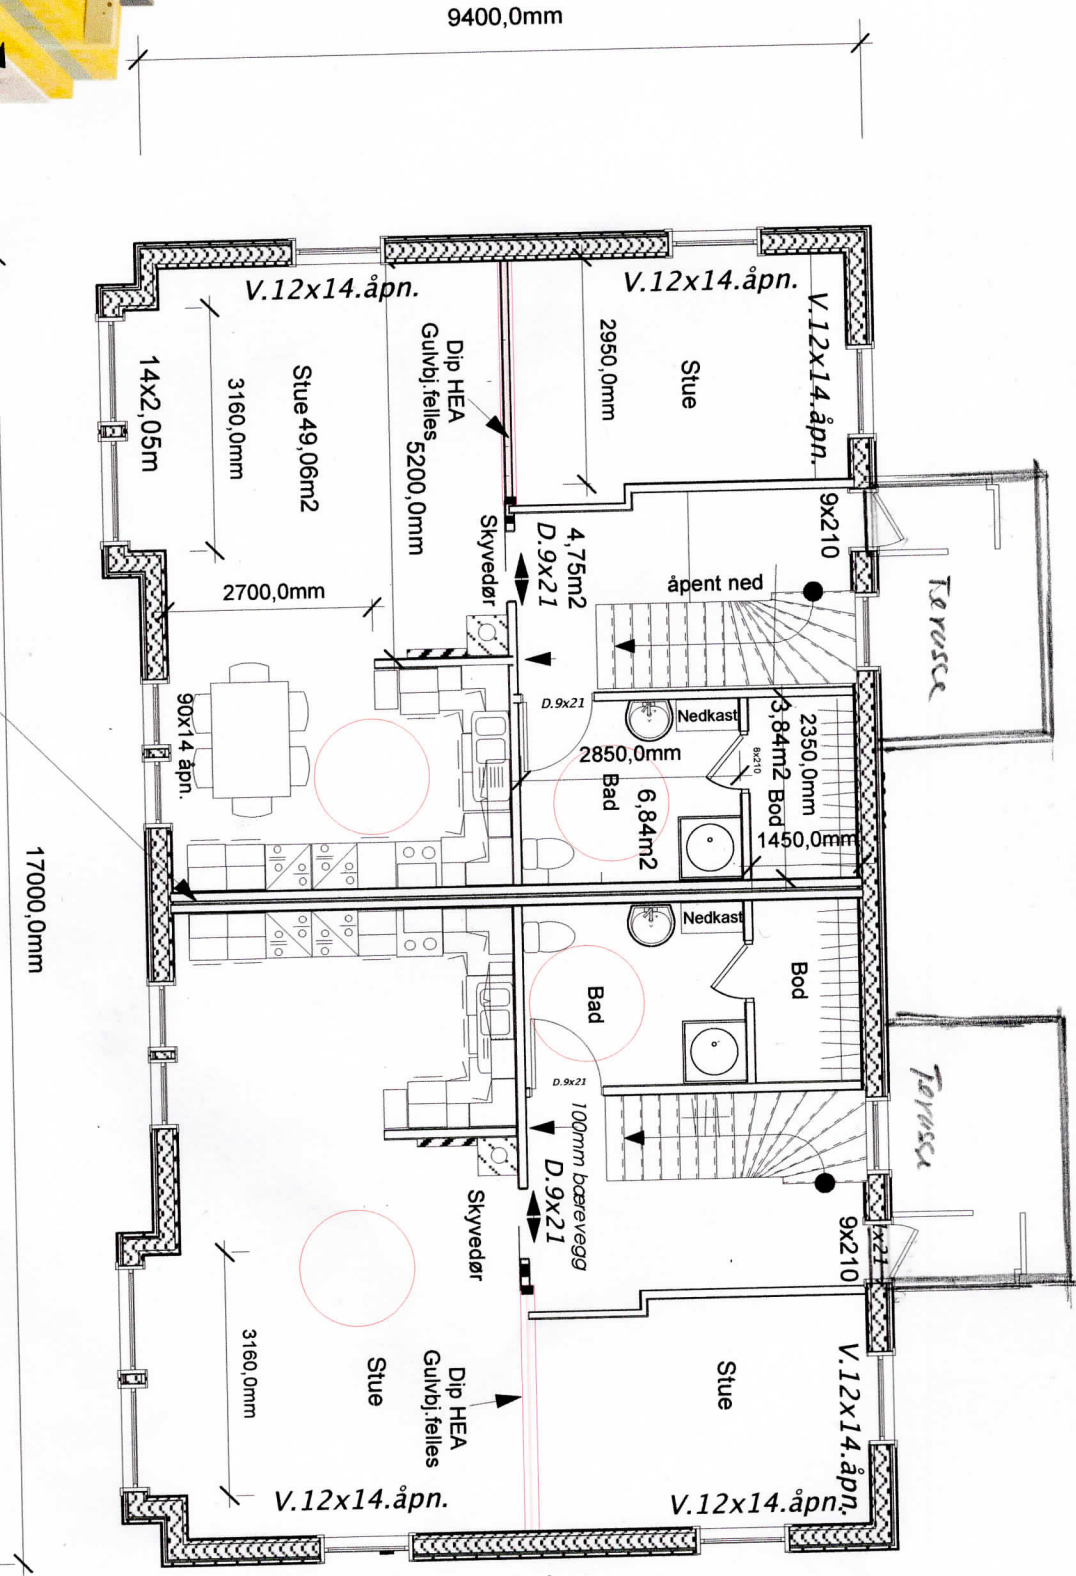

1 2 3 4

524.305  
Utføres etter NBI-blad

Innv.dører  
9x21  
Alle vinduer  
U.Verdi 0,8

Tegn. Byggm. Steinar Thunold Dato: 27.02.18

M.1.:100

TEGNING: 2. Plan

Bolig *5-og-6*

Tomansbolig for Meland bygg AS  
På Mjølkebakane i Meland Kommune  
GNR,9 Bnr.28

NR.003