


TEIKNING PARKERINGS Plass - E1
 MÅLESTOKK 1 : 625

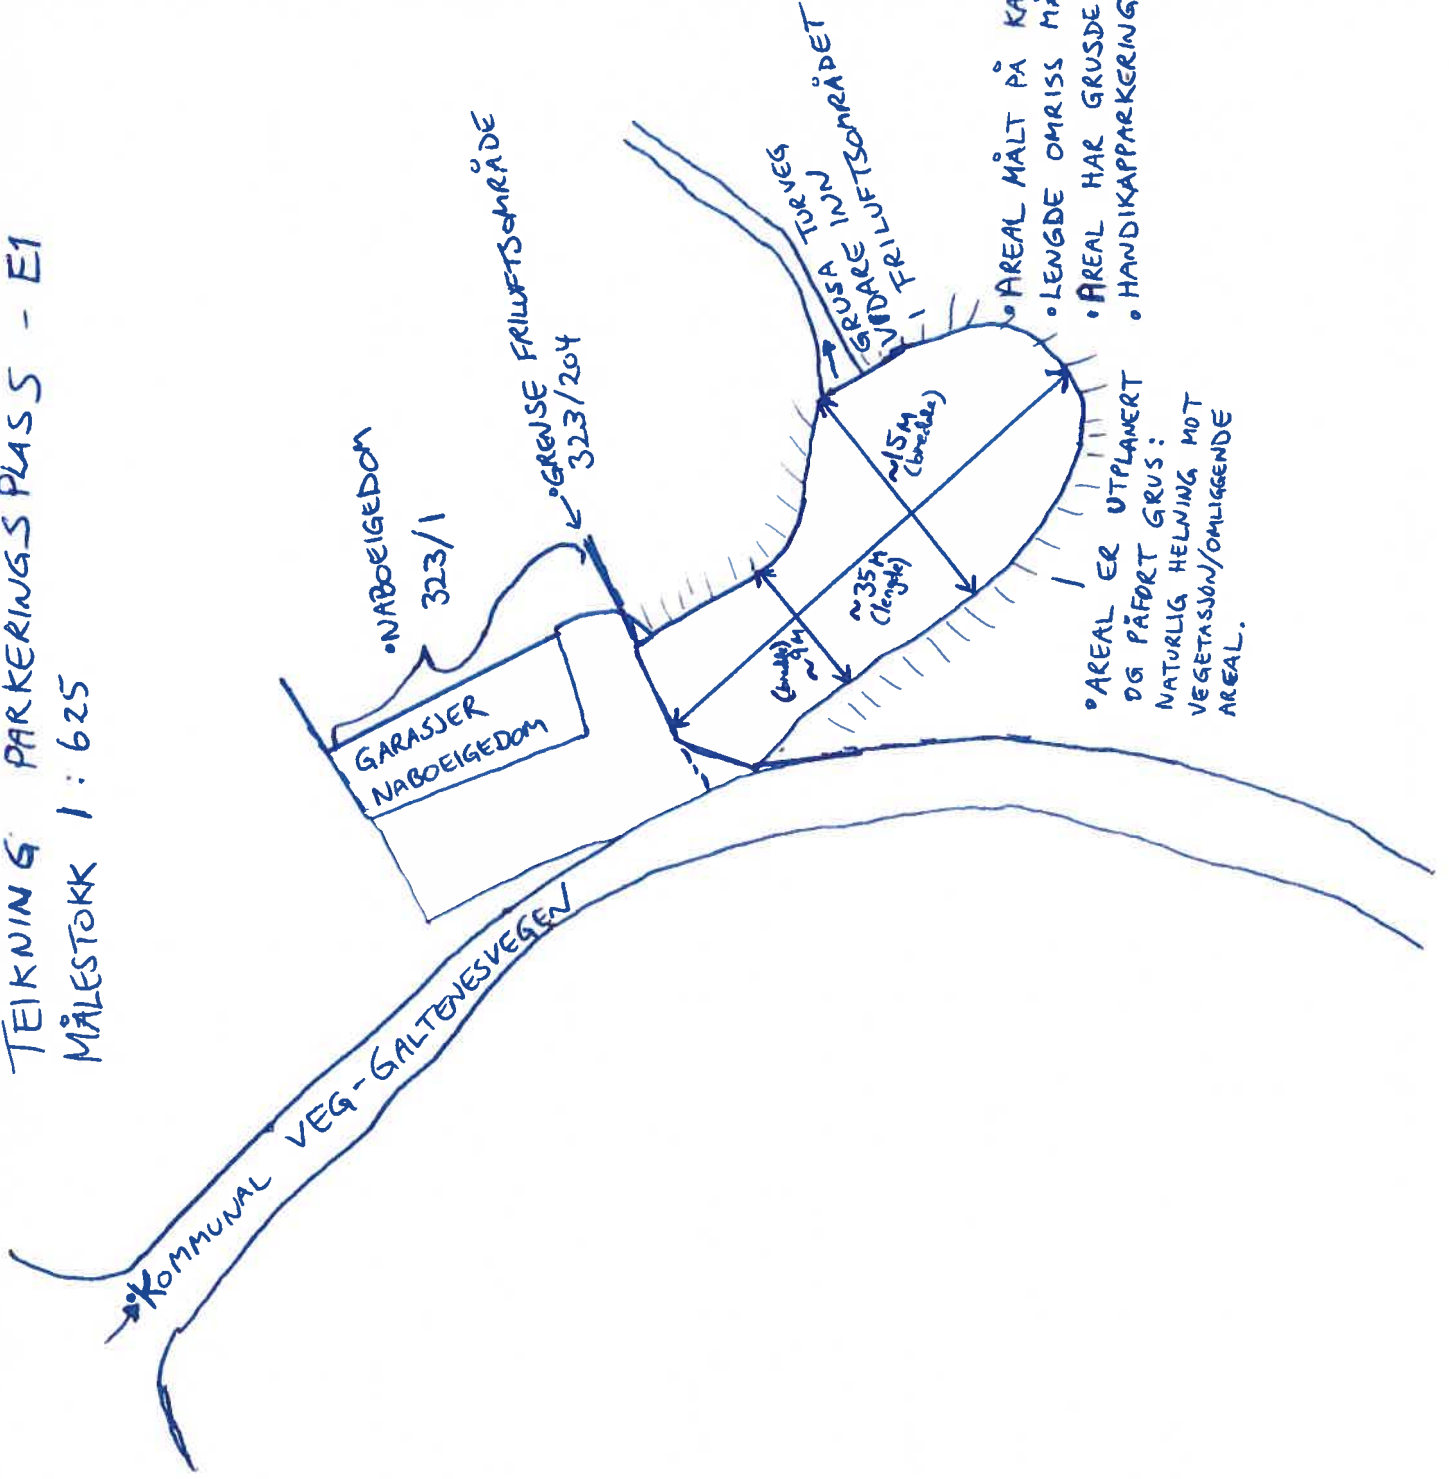

- AREAL MÅLT PÅ KART TIL ~377 M².
- LENGDE OMRISS MÅLT PÅ KART TIL ~87M.
- AREAL HAR GRUSDEKKE.
- HANDIKAPPARKERING VIL BLI SKILTET.
- AREAL ER UTLANERT OG PÅFØRT GRUS: NATURLIG HELNING MOT VEGETASJON/OMLIGGENDE AREAL.

E-1 TEIKNING, SNITT PARKERINGSPLASS

* OPPRIS BREIDERETNING PARKERINGSPLASS

* MÅLESTOKK 1:100

