



# Vedr innspel til kommuneplanens arealdel, Alver kommune, Ref ID ALV0039-1045109, GBNR 338/2

Det vart 07.09.23 spelt inn til arealdelen ei utviding av eksisterande hytteområde på Revskard, Holsnøy. Tiltakshavar ser at området har fått ei for stor utstrekning og ynskjer å justere innspelet slik at ei evt utviding av hytteområdet ikkje blir så stor. Det er i utgangspunktet ynskje om å få plass til 3 nye hytter og 2 nausttomter.

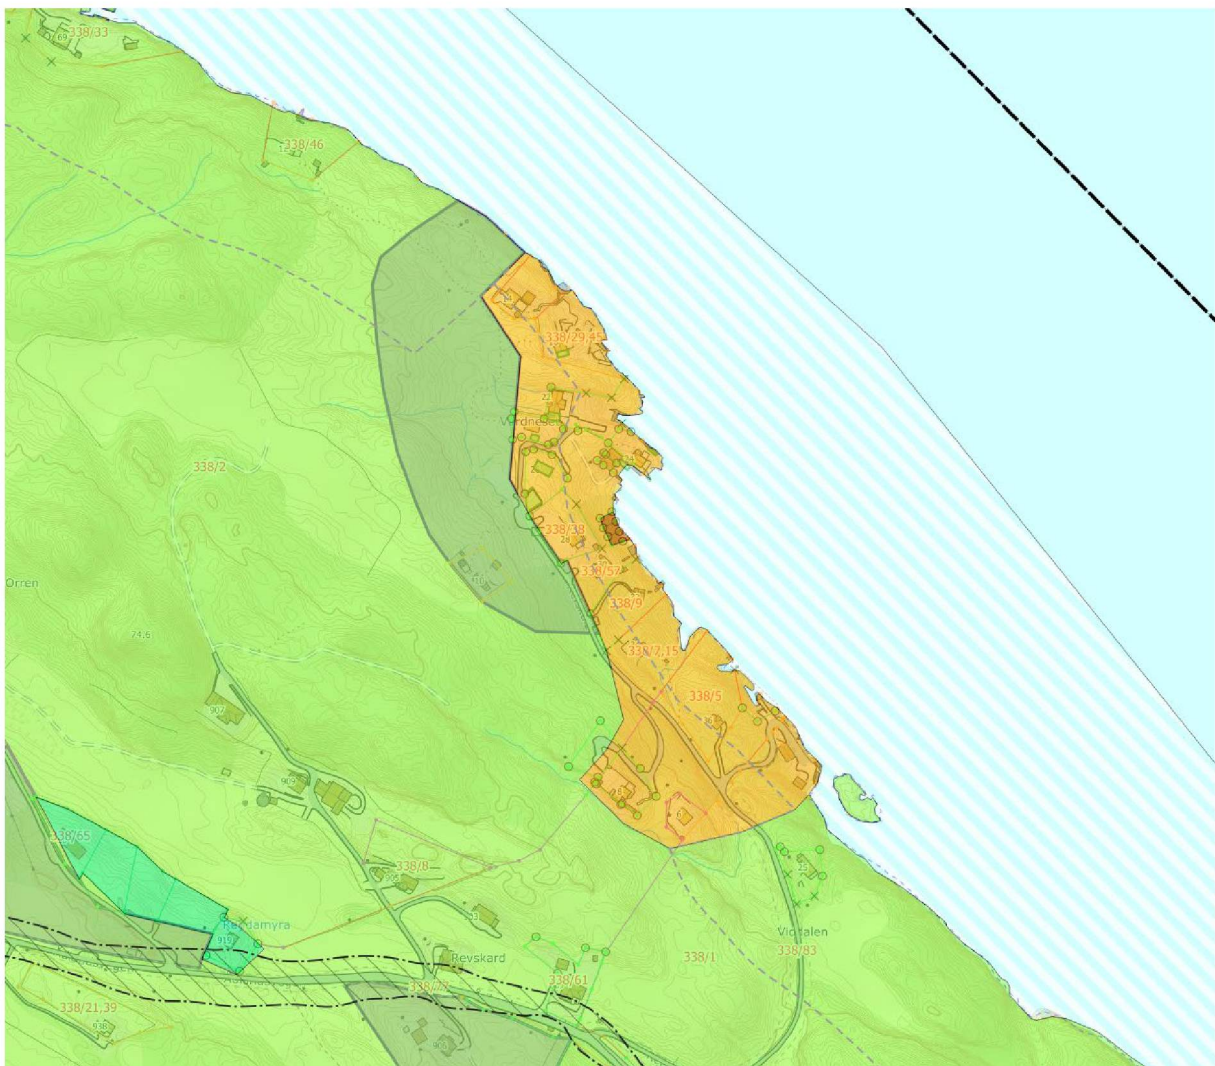

I tilfelle det er mogeleg å justere innspelet no, vil aktuell utstrekning bli som vist i kart under (raud linje med gul skravur):

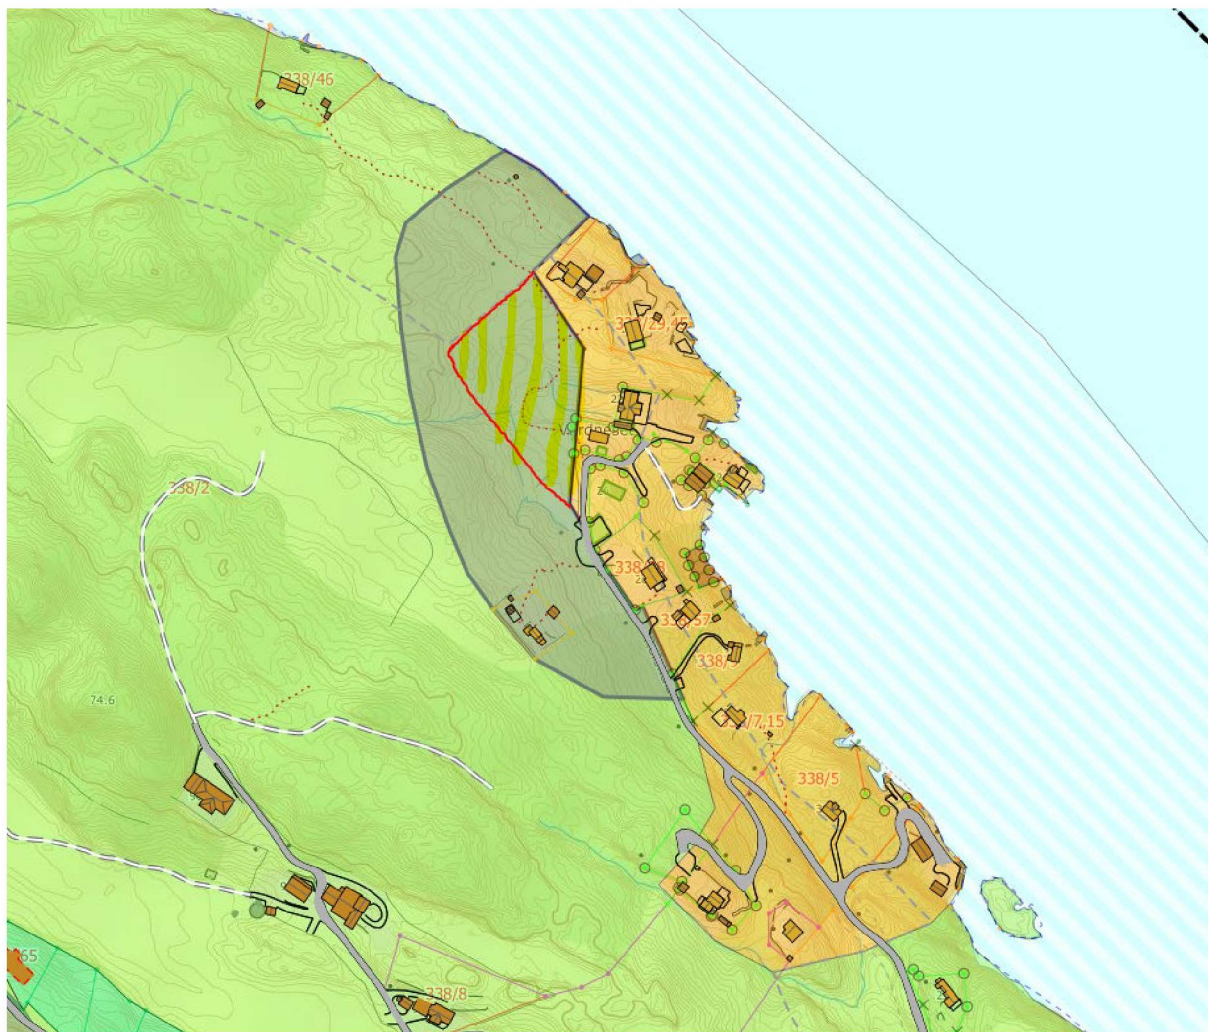

Med helsing

Olav Skaar  
Ådlandsvegen 909 Adresse  
5919 FREKHAUG  
Mob 48 18 38 63  
Epost: olavskaar1954@gmail.com