



Alice Byrknes Hølleland  
Markavegen 16b  
5918 Frekhaug

Referanser:  
Dykkar:  
Vår: 23/6036 - 23/67795


Saksbehandlar:  
Anngunn Marie Gullbrå  
anngunn.gullbra@alver.kommune.no

Dato:  
31.08.2023

## Melding om registrert tilbygg unntatt søknadsplikt - gbnr 323/502 Frekhaug

Kommunen har registrert ferdig oppsatt tilbygg i matrikkelen etter opplysningar i innsendt melding frå deg.

Tilbygget er plassert ca i kart ( fasadeliv) og bygningsopplysningane er registrert i bygningsdelen i matrikkelen. Tilbygget vil verte meir nøyaktig innteikna etter neste ny-kartlegging.

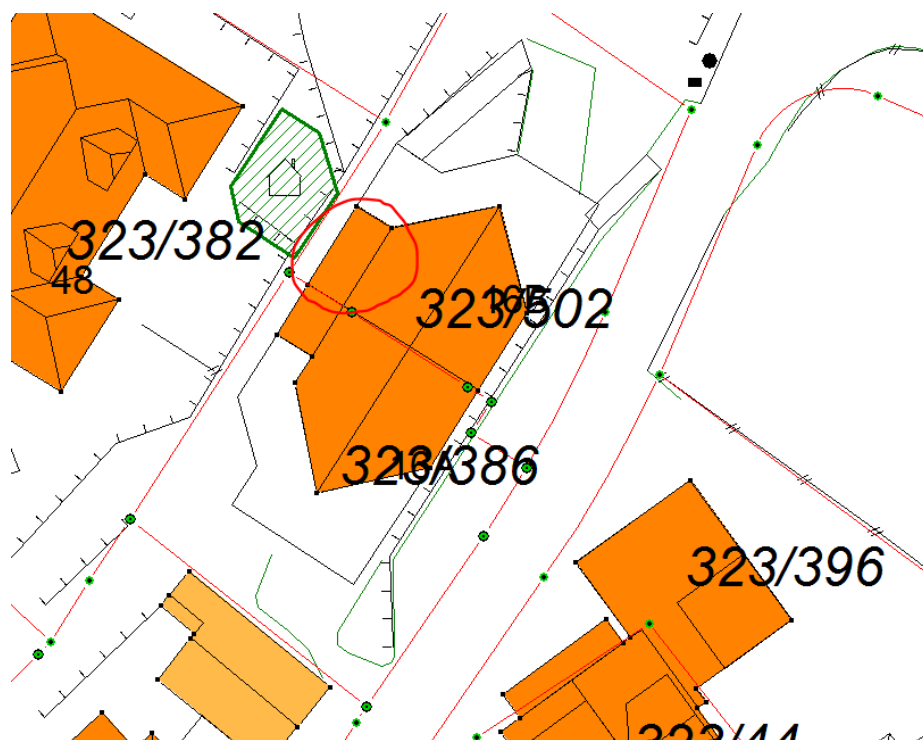

Ved denne registreringa av tilbygg utan søknadsplikt i kart og matrikkel, etter Plan- og bygningslova (PBL) §20-5, er det ikkje vurdert om oppsett tilbygg oppfyller vilkåra for fritak frå søknadsplikt. I slike saker er det byggherre sitt ansvar å kontrollere at alle vilkår for å byggja unntatt søknad er til stades.

Registreringa i matrikkelen inneber då heller ikkje noko godkjenning av bygget etter PBL.

Vedlagt er matrikkelrapport som viser kva opplysningar som er registrert om tilbygget.

Med vennleg helsing  
Alver kommune, Kart og oppmåling

Anngunn Marie Gullbrå  
avdelingsingeniør

*Dette dokumentet er elektronisk godkjent og har difor ingen signatur.*

**Vedlegg:**

323-502-tilbygg uten søknadsplikt

**Mottakarar:**

Alice Byrknes Hølleland  
Håvard Hølleland

Markavegen 16b  
Markavegen 16b

5918 Frekhaug  
5918 FREKHAUG