

**For matrikkeleining:**

Kommune: 4631 - ALVER
Gardsnummer: 213
Bruksnummer: 23

Utskriftsdato / klokkeslett: 31.08.2023 kl. 14:49
Produsert av: Liv Berit Ones
Attestert av: Alver kommune

Orientering om matrikelbrev

Matrikelbrevet er heimla i «Lov om eigedomsregistrering» (matrikellova) av 17. juni 2005. Etter definisjonen i matrikellova § 3 d) er matrikelbrevet ei attestert utskrift av matrikkelen som viser alle registrerte opplysningar om ei matrikkeleining ved oppgjeven dato.

Om heilskap og nøyaktighet i matrikelbrevet

Matrikkelen vart etablert ved konvertering av data frå tidlegare register. Det kan variere kor gode slike data er med omsyn til heilskap og nøyaktighet. I enkelte tilfelle kan grensepunkt og grenselinjer mangle heilt eller delvis, eller vere feil registrerte. Det kan også vere feil og manglar ved registrert bygnings- og adresseinformasjon. Heilskap og kartfestingsnøyaktighet er oftast betre innanfor enn utanfor tettbygde strøk. Ver merksam på at oppgjeve areal for mange matrikkeleiningar og bygg er usikre.

For utfyllande informasjon: www.kartverket.no/matrikelbrev

Matrikkeleining

Matrikkeleiningstype: Grunneigedom
Bruksnamn: Skogly
Etableringsdato: 26.10.1946
Skyld: 0,01
Er tinglyst: Ja
Har festegrunnar: Nei
Er seksjonert: Nei

Arealrapport

Tekst
Utrekna areal for 213 / 23 946,1 m2 Ukjend grenseforløp

Eigarforhold

Tinglyste eigarforhold									
Rolle	Status	Føds.d./org.nr	Namn	Brukseinin	Adresse	Areal	Merknader	Andel	
Heimelshavar		150956	KVALVÅG BENTE		WALLEMSSKOGEN 48 5165 LAKSEVÅG			1 / 2	
Heimelshavar		190855	KVALVÅG GEIR		WALLEMSSKOGEN 48 5165 LAKSEVÅG			1 / 2	

Oversikt over teigar

Løpenr	Type	Hovudteig	Nord	Aust	Høgde	Areal	Merknader
1	Teig	Ja	6725042	301536		946,1 m2	Hjelpelinje vasskant

(EUREF89 UTM Sone 32)

Forretningar der matrikkeleininga er involvert

Forretning
Forretningstype
Årsak til feilretting

Forretningsdokumentdato
Kommunal saksreferanse
Nettadresse (URL)
Annar referanse

Tinglysing

Status

Endra dato

Matrikkelføring
Signatur
Dato

Samanslåing av matrikkeleiningar	31.08.2023	Tinglyst	31.08.2023	onesliv	31.08.2023
Samanslåing	20/1757	Rolle	Matrikkeleining	Arealendring	
		Avgjevar	4631 - 213/50		-176,7
		Mottakar	4631 - 213/23		176,8

Forretning Forretningstype Årsak til feilretting	Forretningsdokumentdato Kommunal saksreferanse Nettadresse (URL) Annann referanse	Status	Tinglysing Endra dato	Matrikkelføring Signatur Dato
Omnummerering v/kommuneendring Omnummerering	01.01.2020	Tinglyst	01.01.2020 Omnummerert til: 4631 - 213/23 Omnummerert frå: 1263 - 213/23	smatmynd 01.01.2020
Endre eigenskap Feilretting Feilføring	01.01.1980 18/2060 18/33228			jorchr 25.09.2018
		Rolle	Matrikkeleining	Arealendring
		Avgjevar	1263 - 213/23	0
Skylddeling Skylddeling	26.10.1946	Rolle	Matrikkeleining	Arealendring
		Avgjevar	1263 - 213/4	0
		Mottakar	1263 - 213/23	0

Forretningar der matrikkeleininga er berørt

Forretning Forretningstype Årsak til feilretting	Forretningsdokumentdato Kommunal saksreferanse Nettadresse (URL) Annann referanse	Status	Tinglysing Endra dato	Matrikkelføring Signatur Dato
Kvalitetsheving for eksisterande matrikkeleining Kart- og delingsforretning	05.09.1986 151/1985			1263sos 06.02.2014
		Rolle	Matrikkeleining	Arealendring
		Berørt	1263 - 213/4	0
		Berørt	1263 - 213/7	0
		Berørt	1263 - 213/23	0
		Berørt	1263 - 213/50	0

Adresser

Adresstype	Adressenamn	Adressekode	Adresser	Krinsar	Atkomstpunkt
Vegadresse	Adressetilleggsnamn Nedre Eikanger	Kjeldekode 1163	Koord.syst. Nord 96	Grunnkriens: Røystekriens: Kyrkjesokn: Postnr.område: Tettstad:	Nei
			EUREF89 UTM Sone 32 6725054	0403 Nedre Eikanger 4 EIKANGER 07070204 Osterfjorden 5913 EIKANGERVÅG	
				301537	

Aktive bygg som er registrerte på matrikkeleininga

Bygningsnr:	176 284 366	Utbygd areal:	0	Tal bustader:	0	Datoar	
Løpenr:		Bruksareal bustad:	0	Tal etasjar:	0	Rammeløyve:	
Repr.punkt:	Koordinatsystem: EUREF89 UTM Sone 32 Nord: 6725057 Aust: 301526	Bruksareal anna:	0	Vassforsyning:		Igangsetjingsløyve:	
Bygningsendringskode:		Bruksareal totalt:	0	Avløp:		Teke(n) i bruk:	
Bygningstype:	Naustråhus sjøbu	Bruttoareal bustad:	0	Har heis:	Nei	Mellombels bruksløyve:	
Næringsgruppe:		Bruttoareal anna:	0			Ferdigattest:	
Bygningsstatus:	Teke(n) i bruk	Bruttoareal totalt:	0				
Energikjelder:		Alternativt areal:	0				
Oppvarming:		Alternativt areal 2:	0				

Brukseiningar


Adresse	Brukseiningnummer	Brukseiningstype	Bruksareal	Tal rom	Kjøkkentilgang	Bad	WC	Matrikkeleining
		Unummerert brukseining	0	0	0	0	0	213/23
Bygningsnr:	176 284 374	Utbygd areal:	0	Tal bustader:	0	Datoar		
Løpenr:		Bruksareal bustad:	0	Tal etasjar:	0	Rammeløyve:		
Repr.punkt:	Koordinatsystem: EUREF89 UTM Sone 32 Nord: 6725054 Aust: 301537	Bruksareal anna:	0	Vassforsyning:		Igangsetjingsløyve:		
Bygningsendringskode:		Bruksareal totalt:	0	Avløp:		Teke(n) i bruk:		
Bygningstype:	Fritidsbygg (hytter/sommarh. ol)	Bruttoareal bustad:	0	Har heis:	Nei	Mellombels bruksløyve:		
Næringsgruppe:		Bruttoareal anna:	0			Ferdigattest:		
Bygningsstatus:	Teke(n) i bruk	Bruttoareal totalt:	0					
Energikjelder:		Alternativt areal:	0					
Oppvarming:		Alternativt areal 2:	0					


Brukseiningar

Adresse	Brukseiningnummer	Brukseiningstype	Bruksareal	Tal rom	Kjøkkentilgang	Bad	WC	Matrikkeleining
1163 Nedre Eikanger 96	H0101	Fritidsbustad	0	0	0	0	0	213/23

Oversiktskart for 213 / 23

Målestokk 1:1 000
EUREF89 UTM Sone 32

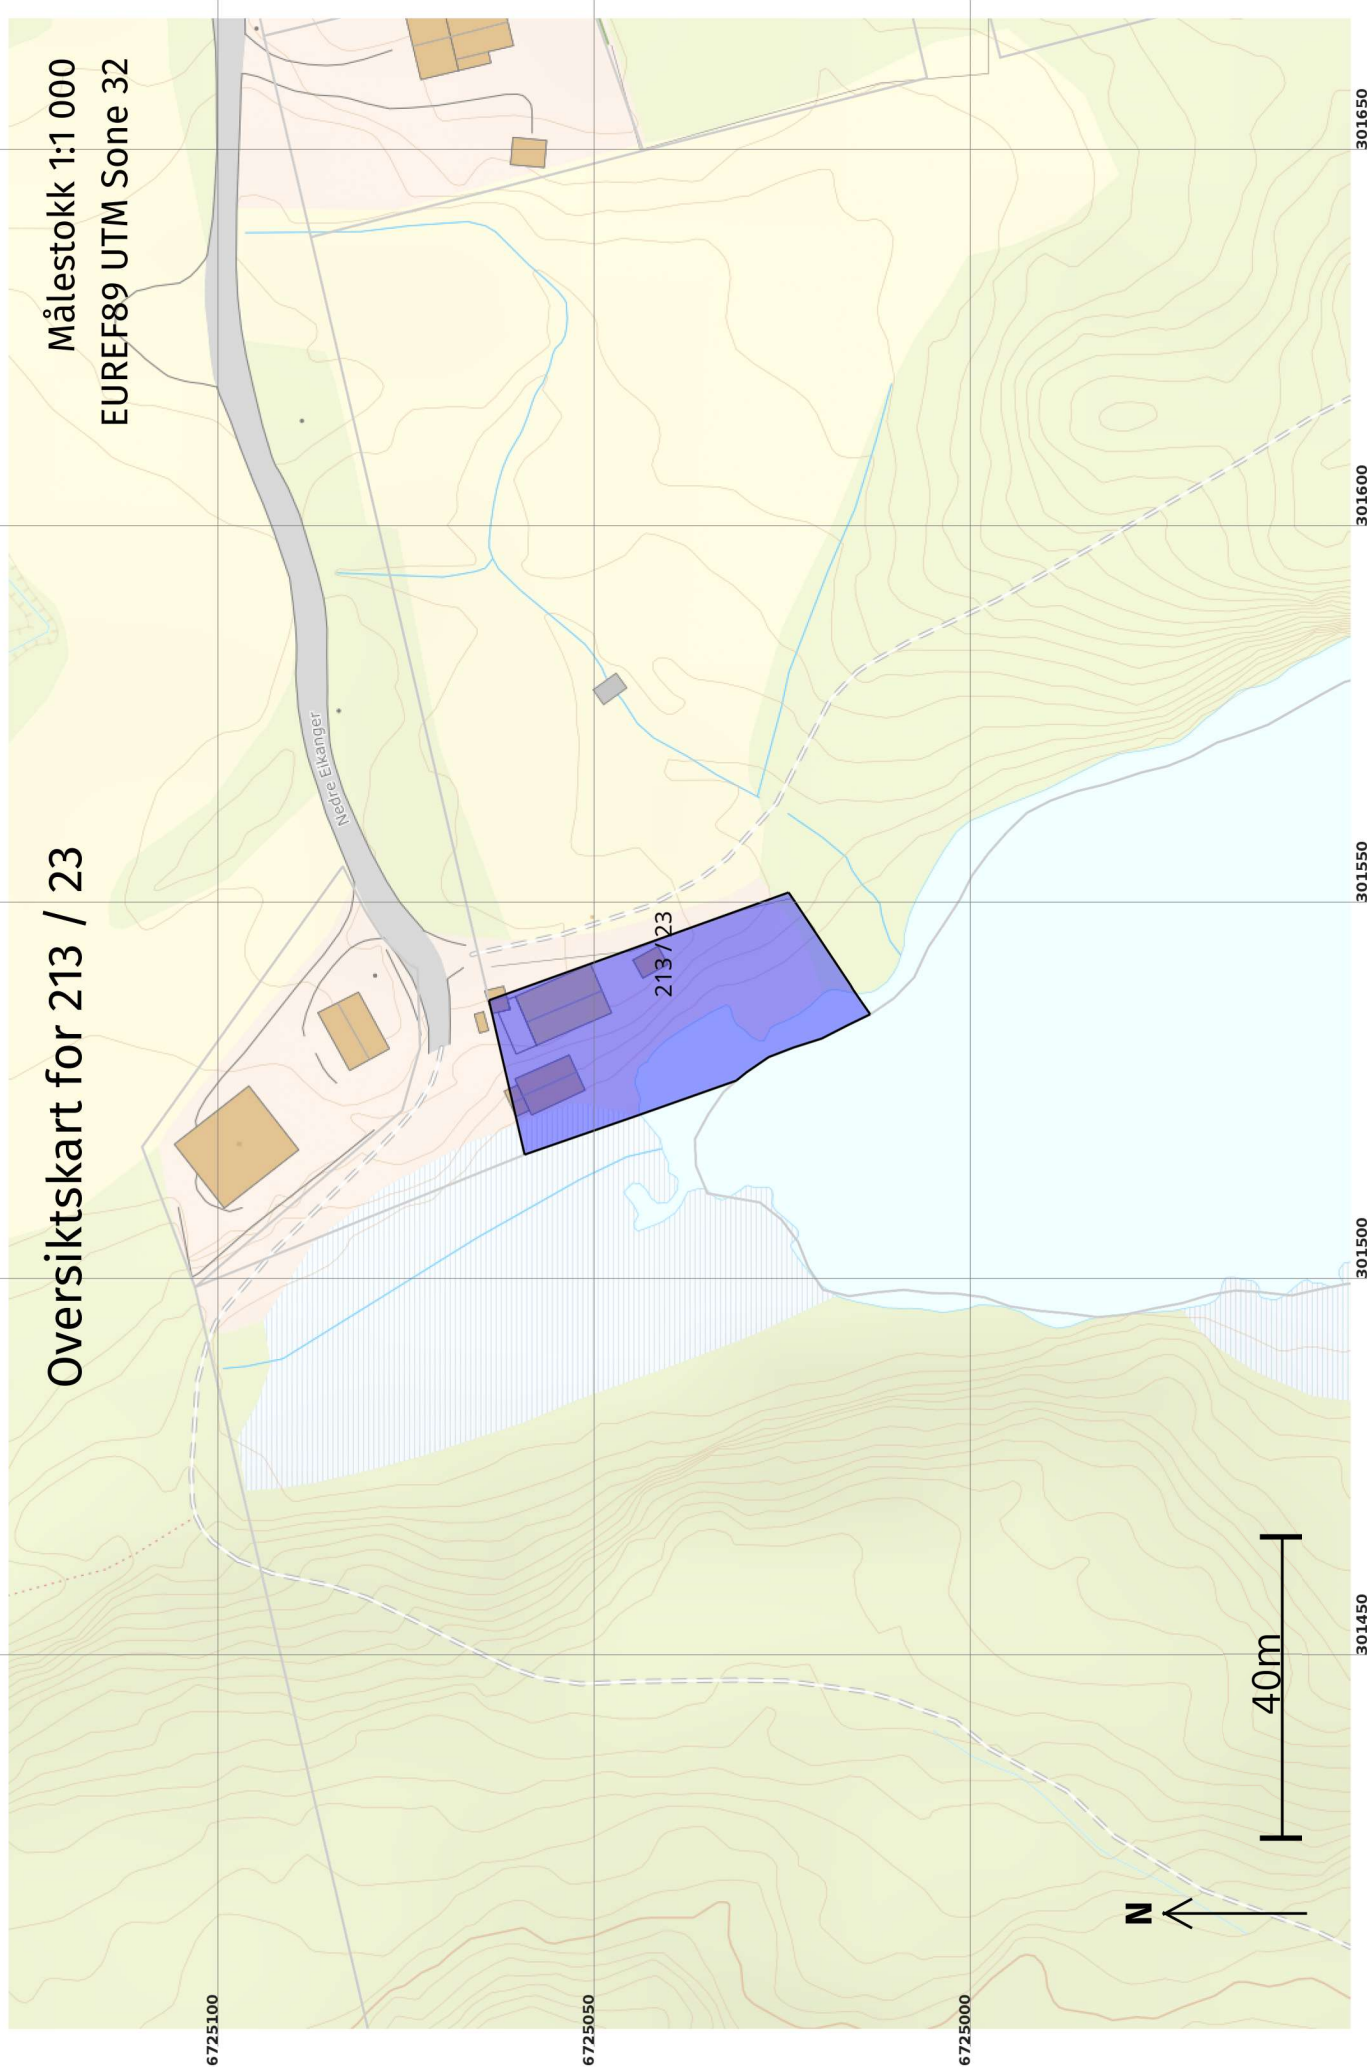

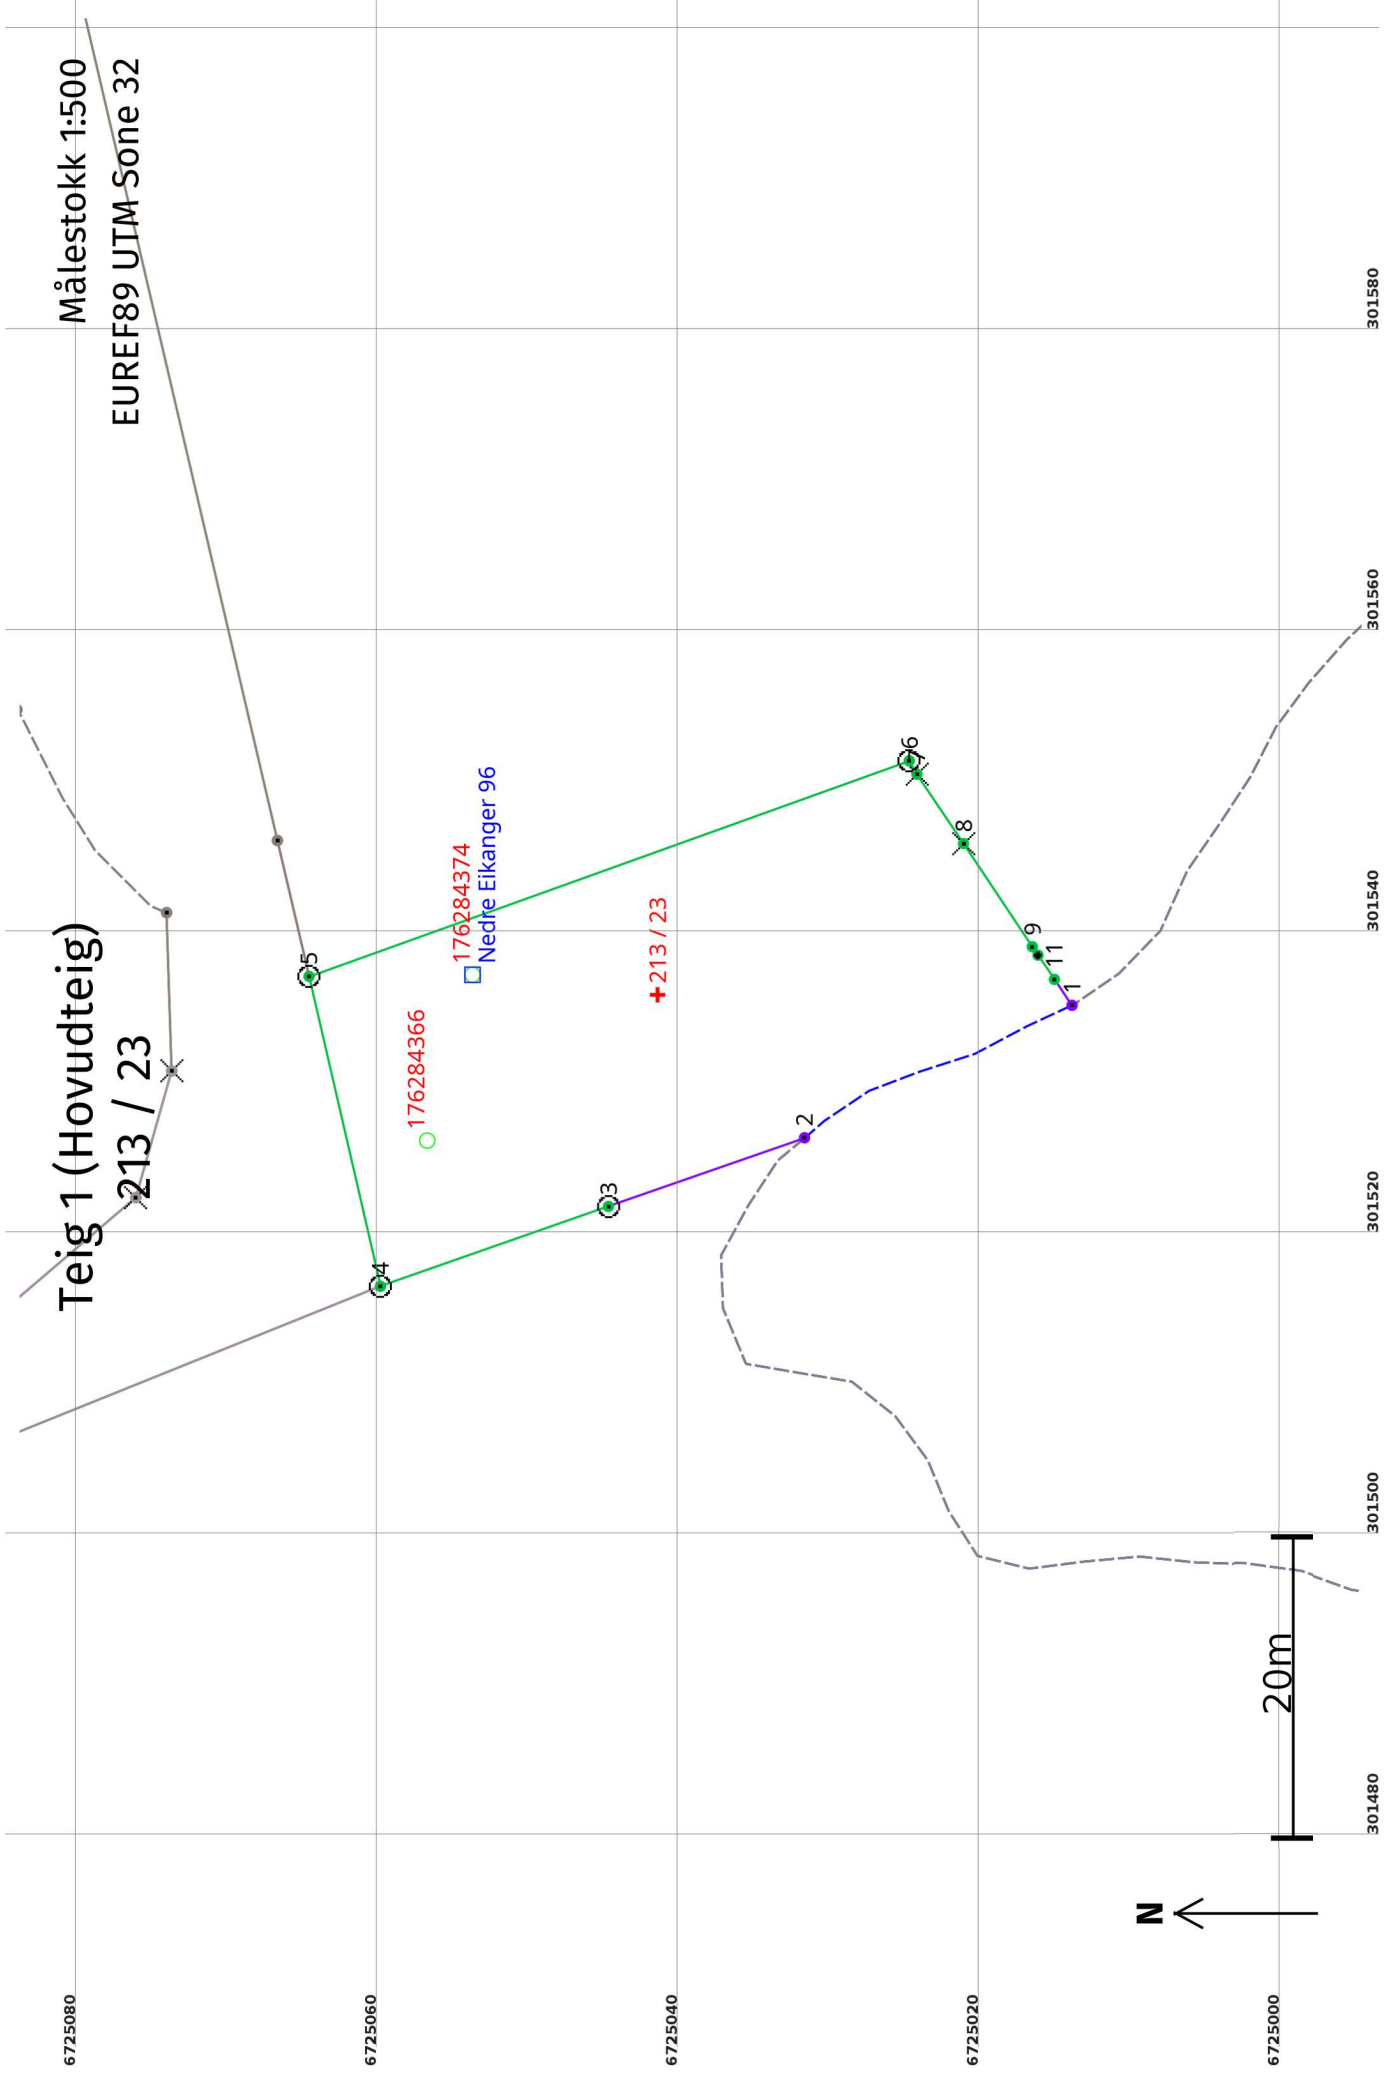

Areal og koordinatar

Areal: 946,1

Arealmerknad: Hjelpelinje vasskant

Representasjonssystem: EUREF89 UTM Sone 32

Nord: 6725042

Aust: 301536

Grensepunkt / Grenselinje**Ytre avgrensing**

Løpenr	Nord	Aust	Grensemerke nedsett i / Lengde (m) Linjeinformasjon	Målemetode	Nøyaktighet (SD i cm)	Radius
1	6725014,19	301534,98	Geometrisk hjelpепunkt	24 Digitalt stereoinstrument	32	
2	6725031,95	301526,19	19,96 Hjelpelinje vasskant Geometrisk hjelpепunkt	12 Terrengmålt: Teodolitt med elektronisk avstandsmålar	32	
3	6725044,97	301521,63	13,80 Jord Offentleg godkjent grensemerke	12 Terrengmålt: Teodolitt med elektronisk avstandsmålar	36	
4	6725060,11	301516,33	16,04 Jord Offentleg godkjent grensemerke	12 Terrengmålt: Teodolitt med elektronisk avstandsmålar	13	
5	6725064,85	301536,90	21,11 Jord Offentleg godkjent grensemerke	12 Terrengmålt: Teodolitt med elektronisk avstandsmålar	14	
6	6725025,00	301551,21	42,34 Fjell Offentleg godkjent grensemerke	12 Terrengmålt: Teodolitt med elektronisk avstandsmålar	13	
7	6725024,49	301550,32	1,03 Fjell Kors	12 Terrengmålt: Teodolitt med elektronisk avstandsmålar	14	
8	6725021,40	301545,72	5,54 Fjell Kors	12 Terrengmålt: Teodolitt med elektronisk avstandsmålar	13	
9	6725016,83	301538,87	8,23 Vatn Ukjent	12 Terrengmålt: Teodolitt med elektronisk avstandsmålar	14	
10	6725016,45	301538,31	0,68 Umerkt	12 Terrengmålt: Teodolitt med elektronisk avstandsmålar	14	
11	6725015,36	301536,70	1,94 Ukjent	12 Terrengmålt: Teodolitt med elektronisk avstandsmålar	14	
			2,08			