



Notat

Til: Arne Helgesen, Bente Kopperdal Hervik, Berit Eskeland, Grethe Elin Mjelde, Katarina Birkeland, Laila Bjørge, Ole Johan Ingebrigtsen, Per Asle Kønne, Rolf Raknes

Kopi til:


Saksbehandler: Plan og byggesak/Ingrid Bjørge Pedersen
Vår referanse: 22/2237 - 11 / GBNR-327/263, FA-L42
Dato: 06.09.2023

Emne: Intern oversendelse søknad om endring - gbnr 327/263 Moldekleiv

Tiltak: forstøtningsmur mot veg
Byggjestad: Gbnr: 327/263
Tiltakshavar: Tor Andre Kjølraug
Ansvarleg sækjar: Knut Willie Jacobsen


Viser til vedlagt søknad Endringsøknad som er motteken hos oss 06.07.2023.

Saka gjeld endring av deler av forstøtningsmur.

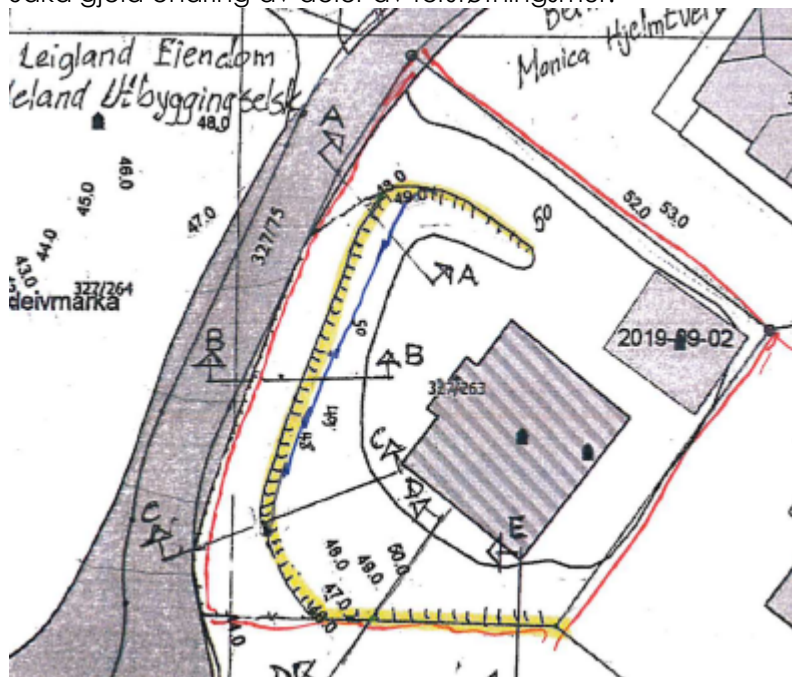

Utsnitt over syner den opphavlege muren sin plassering.

Det søkjast no om endring av siste del av muren, sjå utsnitt under:

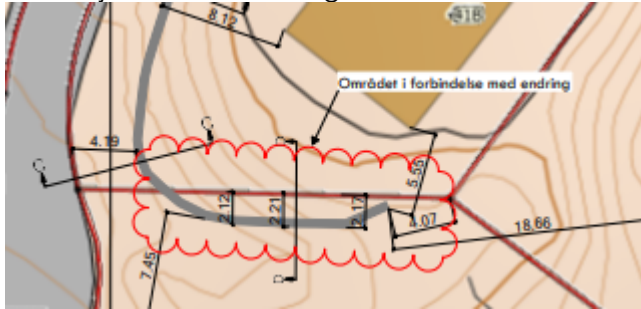

Planstatus

Eigedommen ligg i regulert område innanfor det som i reguleringsplanen for Moldekleiv plan-id 125619780001 er definert som bustadområde.

Ber om uttale:

Vi ber om ei vurdering av den endringa som det no søkjast om. Vi syner og særskilt til om det er røyr i grunn.

Spørsmål i saka kan rettast til sakshandsamar Ingrid Bjørge Pedersen