


1 Fasade mot nord
1 : 200

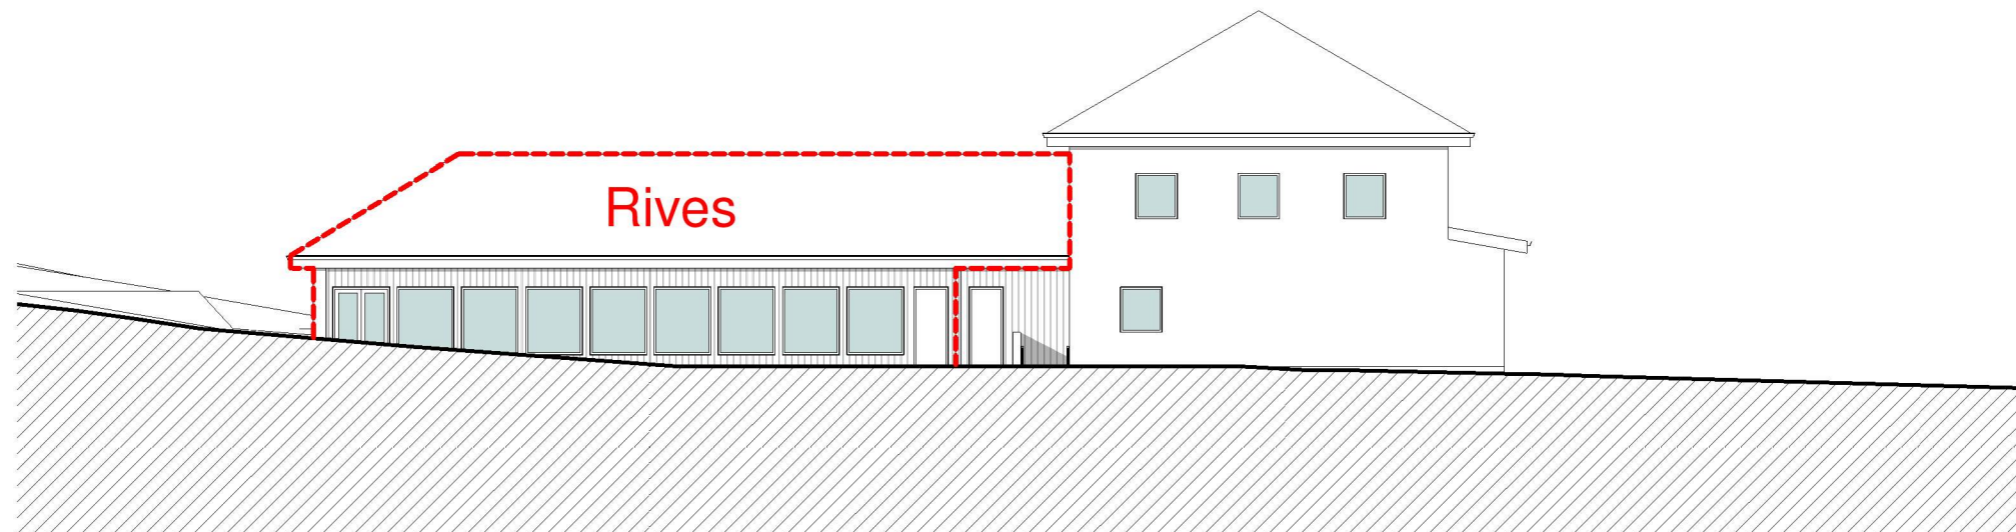

2 Fasade mot øst
1 : 200

		REV.	DATO	BESKRIVELSE	TEGN.	KONTR.
ARKITEKTKONTORET BØRTVEIT & CARLSEN AS HAGELLIA 6 · 5914 ISDALSTØ TELEFON 400 41 614 post@arkbc.no				TILTAKSHAVER: Geir Smith KOMMUNE: Alver PROSJEKTNAVN: Smiths møte- og selskapslokale BYGG:	KNR.: 4631 GNR. / BNR.: 445/150	
PROSJEKT-NR.: 22012 TEGNET AV: MKT KONTR. AV: PJC		ARKSTØRRELSE: A3 MÅLESTOKK: 1 : 200 DATO: 24.08.2023		EKSISTERENDE TEGNINGNUMMER: A0-501	TEGNINGSNAMN: Fasade nord og øst	REVISJON: