


① Fasade mot sør
1 : 200

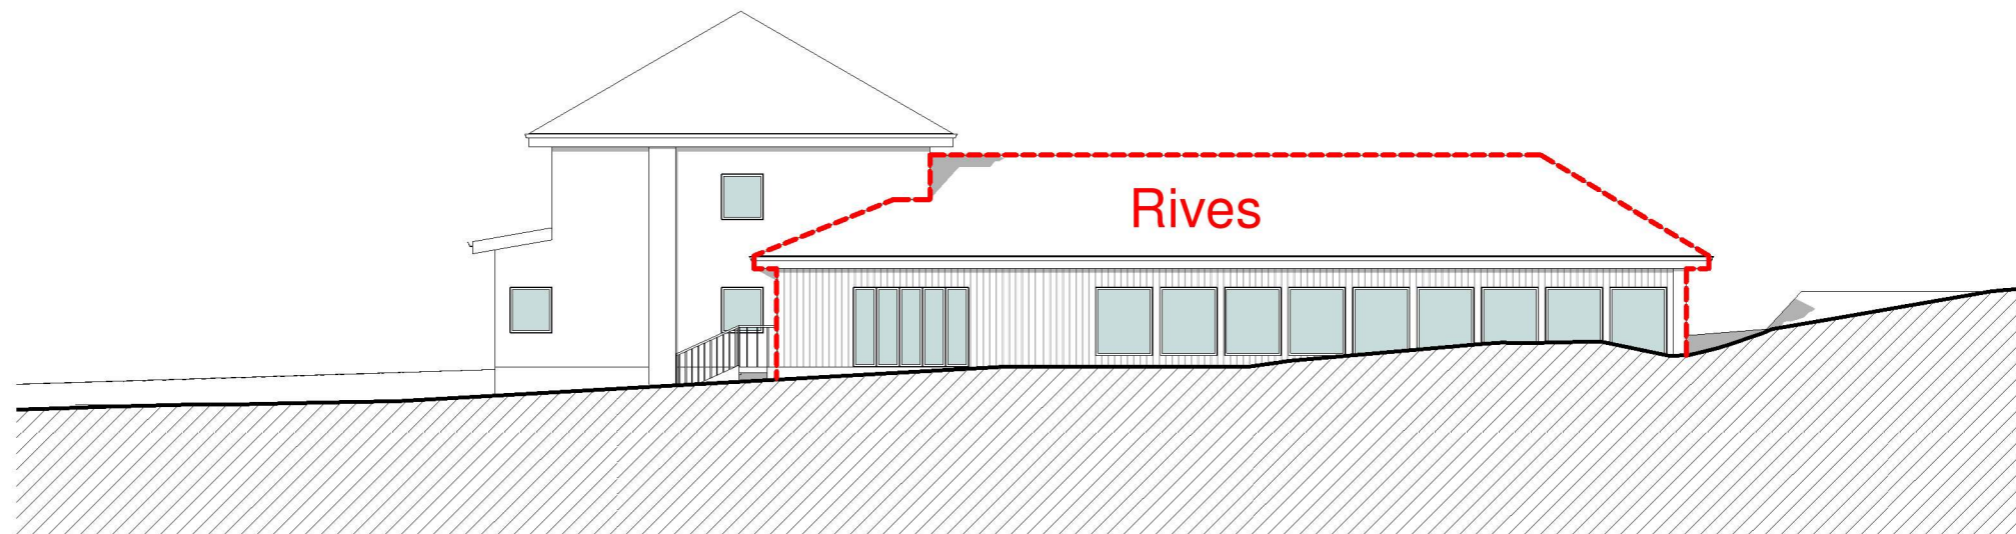

② Fasade mot vest
1 : 200

REV.		DATO		BESKRIVELSE		TEGN.	KONTR.
ARKITEKTKONTORET BØRTVEIT & CARLSEN AS HAGELLIA 6 · 5914 ISDALSTØ TELEFON 400 41 614 post@arkbc.no						TILTAKSHAVER: Geir Smith KOMMUNE: Alver PROSJEKTNAVN: Smiths møte- og selskapslokale BYGG:	
PROSJEKT-NR.: 22012 TEGNET AV: MKT KONTR. AV: PJC				ARKSTØRRELSE: A3 MÅLESTOKK: 1 : 200 DATO: 24.08.2023		EKSISTERENDE TEGNINGSNUMMER: A0-502 TEGNINGSNAVN: Fasade sør og vest REVISJON:	
				KNR.: 4631 GNR. / BNR.: 445/150			