




## Bruksareal

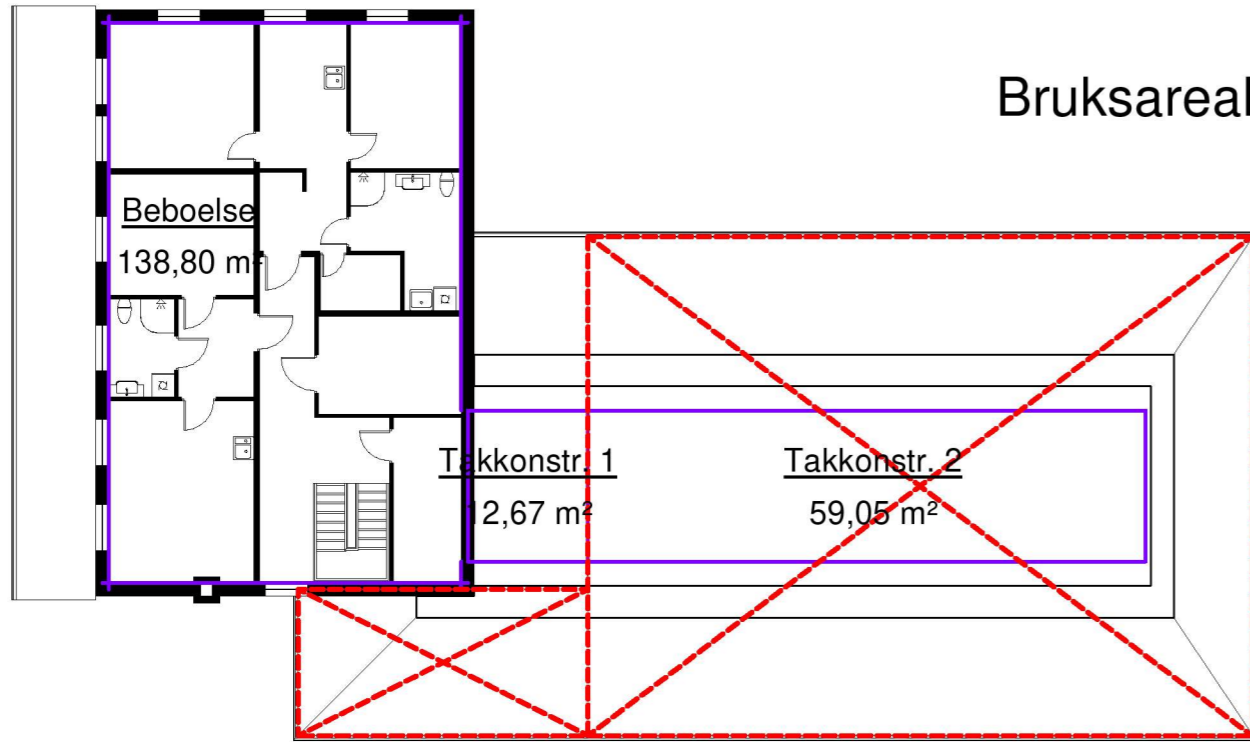

3 2. etasje  
1 : 200

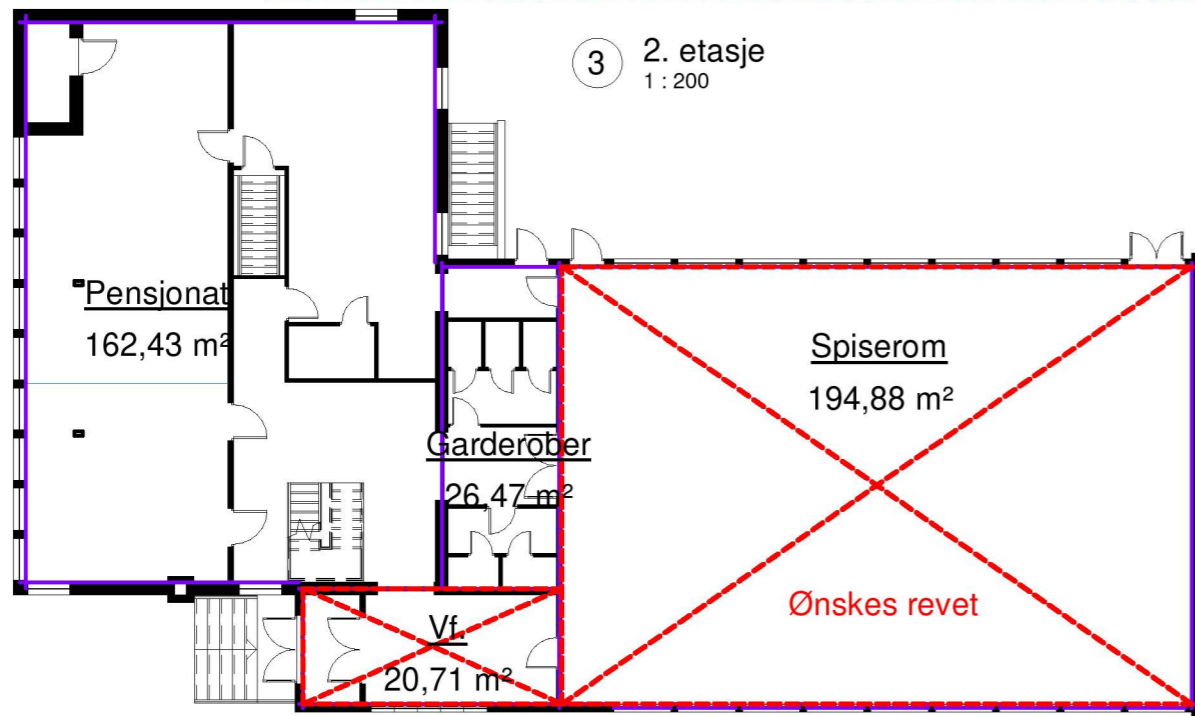


2 1. etasje  
1 : 200

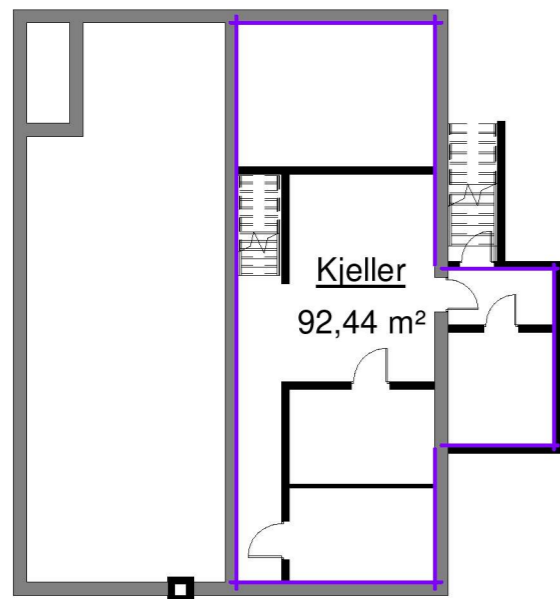

1 0. kjeller etasje  
1 : 200

Bruksareal - BRA			
Status	Etasje	Navn	Areal
Bevares	0. kjeller etasje	Kjeller	92,44 m <sup>2</sup>
Bevares	1. etasje	Pensjonat	162,43 m <sup>2</sup>
Bevares	1. etasje	Garderøber	26,47 m <sup>2</sup>
Bevares	2. etasje	Beboelse	138,80 m <sup>2</sup>
Bevares	2. etasje	Takkonstr. 1	12,67 m <sup>2</sup>
			432,81 m <sup>2</sup>
Rives	1. etasje	Spiserom	194,88 m <sup>2</sup>
Rives	1. etasje	Vf.	20,71 m <sup>2</sup>
Rives	2. etasje	Takkonstr. 2	59,05 m <sup>2</sup>
			274,64 m <sup>2</sup>
Grand total: 8			707,45 m <sup>2</sup>

## Bebygdareal

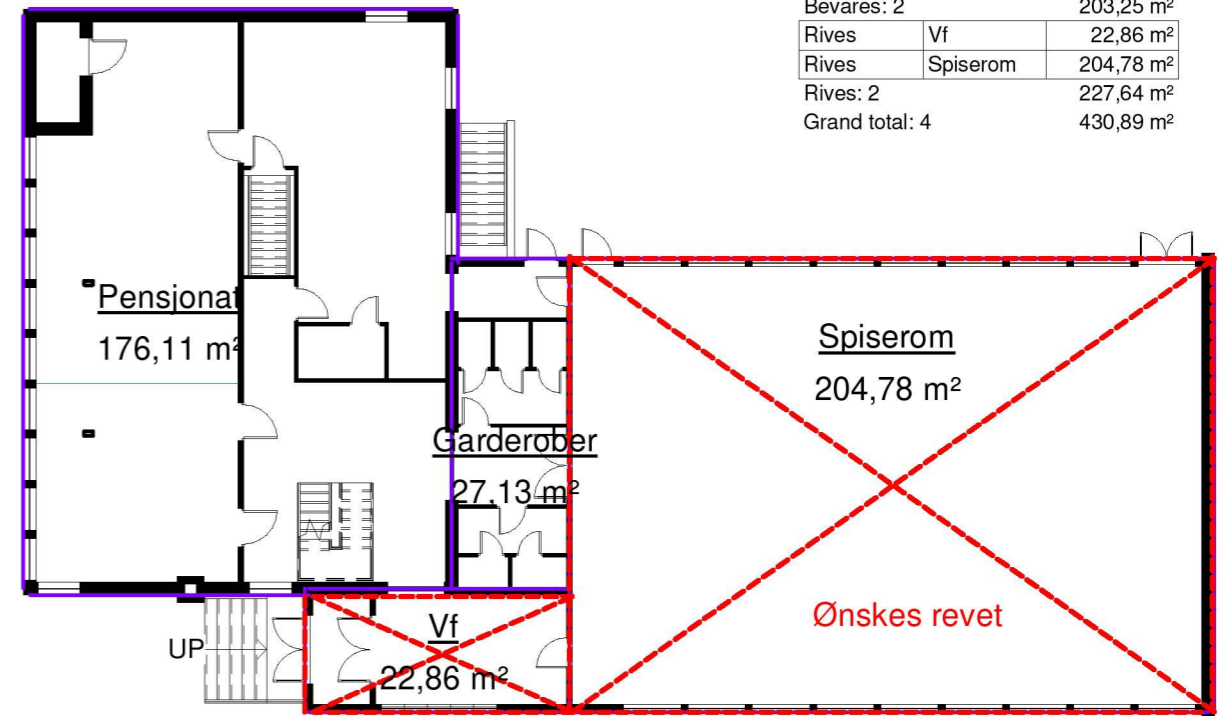

4 1. etasje  
1 : 200

Bebygdareal BYA		
Comments	Navn	Areal
Bevares	Garderøber	27,13 m <sup>2</sup>
Bevares	Pensjonat	176,11 m <sup>2</sup>
Bevares: 2		203,25 m <sup>2</sup>
Rives	Vf	22,86 m <sup>2</sup>
Rives	Spiserom	204,78 m <sup>2</sup>
Rives: 2		227,64 m <sup>2</sup>
Grand total: 4		430,89 m <sup>2</sup>

REV. | DATO | BESKRIVELSE | TEGN. | KONTR.

ARKITEKTKONTORET  
**BØRTVEIT & CARLSEN AS**  
HAGELLIA 6 · 5914 ISDALSTØ  
TELEFON 400 41 614  
post@arkbc.no



SØKNAD

TILTAKSHAVER: Geir Smith  
KOMMUNE: Alver KNR.: 4631 GNR. / BNR.: 445/150  
PROSJEKTNAVN: Smiths møte- og selskapslokale  
BYGG:

PROSJEKT-NR.: 22012  
TEGNET AV: MKT  
KONTR. AV: PJC  
ARKSTØRRELSE: A3  
MÅLESTOKK: 1 : 200  
DATO: 24.08.2023

TEGNINGSNUMMER:  
**A2-105**

TEGNINGSNAVN:  
**Arealoppstilling**  
REVISJON: