

**For matrikkelenhet:**

Kommune: 4631 - ALVER
Gårdsnummer: 62
Bruksnummer: 75

Utskriftsdato/klokkeslett: 25.09.2023 kl. 07:32

Produsert av: Kjell Rune Standal - Alver

Attestert av: Alver kommune

Orientering om matrikkelbrev

Matrikkelbrevet er hjemlet i «Lov om egedomsregistrering» (matrikkelova) av 17. juni 2005. Etter definisjonen i matrikkelovens § 3 d) er matrikkelbrevet en attestert utskrift av matrikkelen som viser alle registrerte opplysninger om en matrikkelenhet ved oppgitt dato.

Om fullstendighet og nøyaktighet i matrikkelbrevet

Matrikkelen ble etablert ved konvertering av data fra tidligere registre. Det kan variere hvor gode disse dataene er med hensyn på fullstendighet og nøyaktighet. I enkelte tilfeller kan grensepunkt og grenselinjer mangle helt eller delvis eller være feil registrert. Det kan også være feil og mangler ved registrert bygnings- og adresseinformasjon. Fullstendighet og stedfestingsnøyaktighet er generelt bedre innenfor enn utenfor tettbygd strøk. Vær oppmerksom på at for mange matrikkelenheter og bygg hefter usikkerhet ved arealet som oppgis.

For utfyllende informasjon: www.kartverket.no/matrikkelbrev

Matrikkelenhet

Matrikkelenhetstype: Grunneiendom
Bruksnavn:
Etableringsdato: 18.09.2023
Skyld: 0
Er tinglyst: Ja
Har festegrunner: Nei
Er seksjonert: Nei

Det er ikke registrert bygg på matrikkelenheten.

Arealrapport

Tekst	Areal	Kommentar
Beregna areal for 62 / 75	41,2 m2	

Eierforhold

Tinglyste eierforhold

Rolle	Status	Føds.d./org.nr	Navn	Bruksenhet	Adresse	Andel
Hjemmelshaver		260270	ESPEVOLL FRODE		KJELÅVEGEN 1 5264 GARNES	1 / 1

Oversikt over teiger

(EUREF89 UTM Sone 32)

Løpenr	Type	Hovedteig	Nord	Øst	Høyde	Areal	Merknader
1	Teig	Ja	6732359	290354		41,2 m2	

Forretninger der matrikkelenheten er involvert

Forretning	Forretningsdokumentdato	Status	Tinglysing	Endret dato	Matrikkelføring
Forretningstype	Kommunal saksreferanse				Signatur Dato
Årsak til feilretting	Nettadresse (URL)				
	Annen referanse				
Opprett ny grunneiendom ved fradeling	26.01.2023	Tinglyst		20.09.2023	kjestan 13.09.2023
Oppmålingsforretning	23/380				
		Rolle	Matrikkelenhet		Arealendring
		Avgiver	4631 - 62/62		-41,2
		Mottaker	4631 - 62/75		41,2
		Berørt	4631 - 62/3		0

Landmålnummer	Navn
000303	KJELL RUNE STANDAL

Oversiktskart for 62 / 75

Målestokk 1:1 000
EUREF89 UTM Sone 32

6732400

6732350

6732300

N

40m

290250

290300

290350

290400

290450

62 / 75


Lurevegen

Lurevegen

Lurevegen

Teig 1 (Hovedteig) 62 / 75

Målestokk 1:250
EUREF89 UTM Sone 32

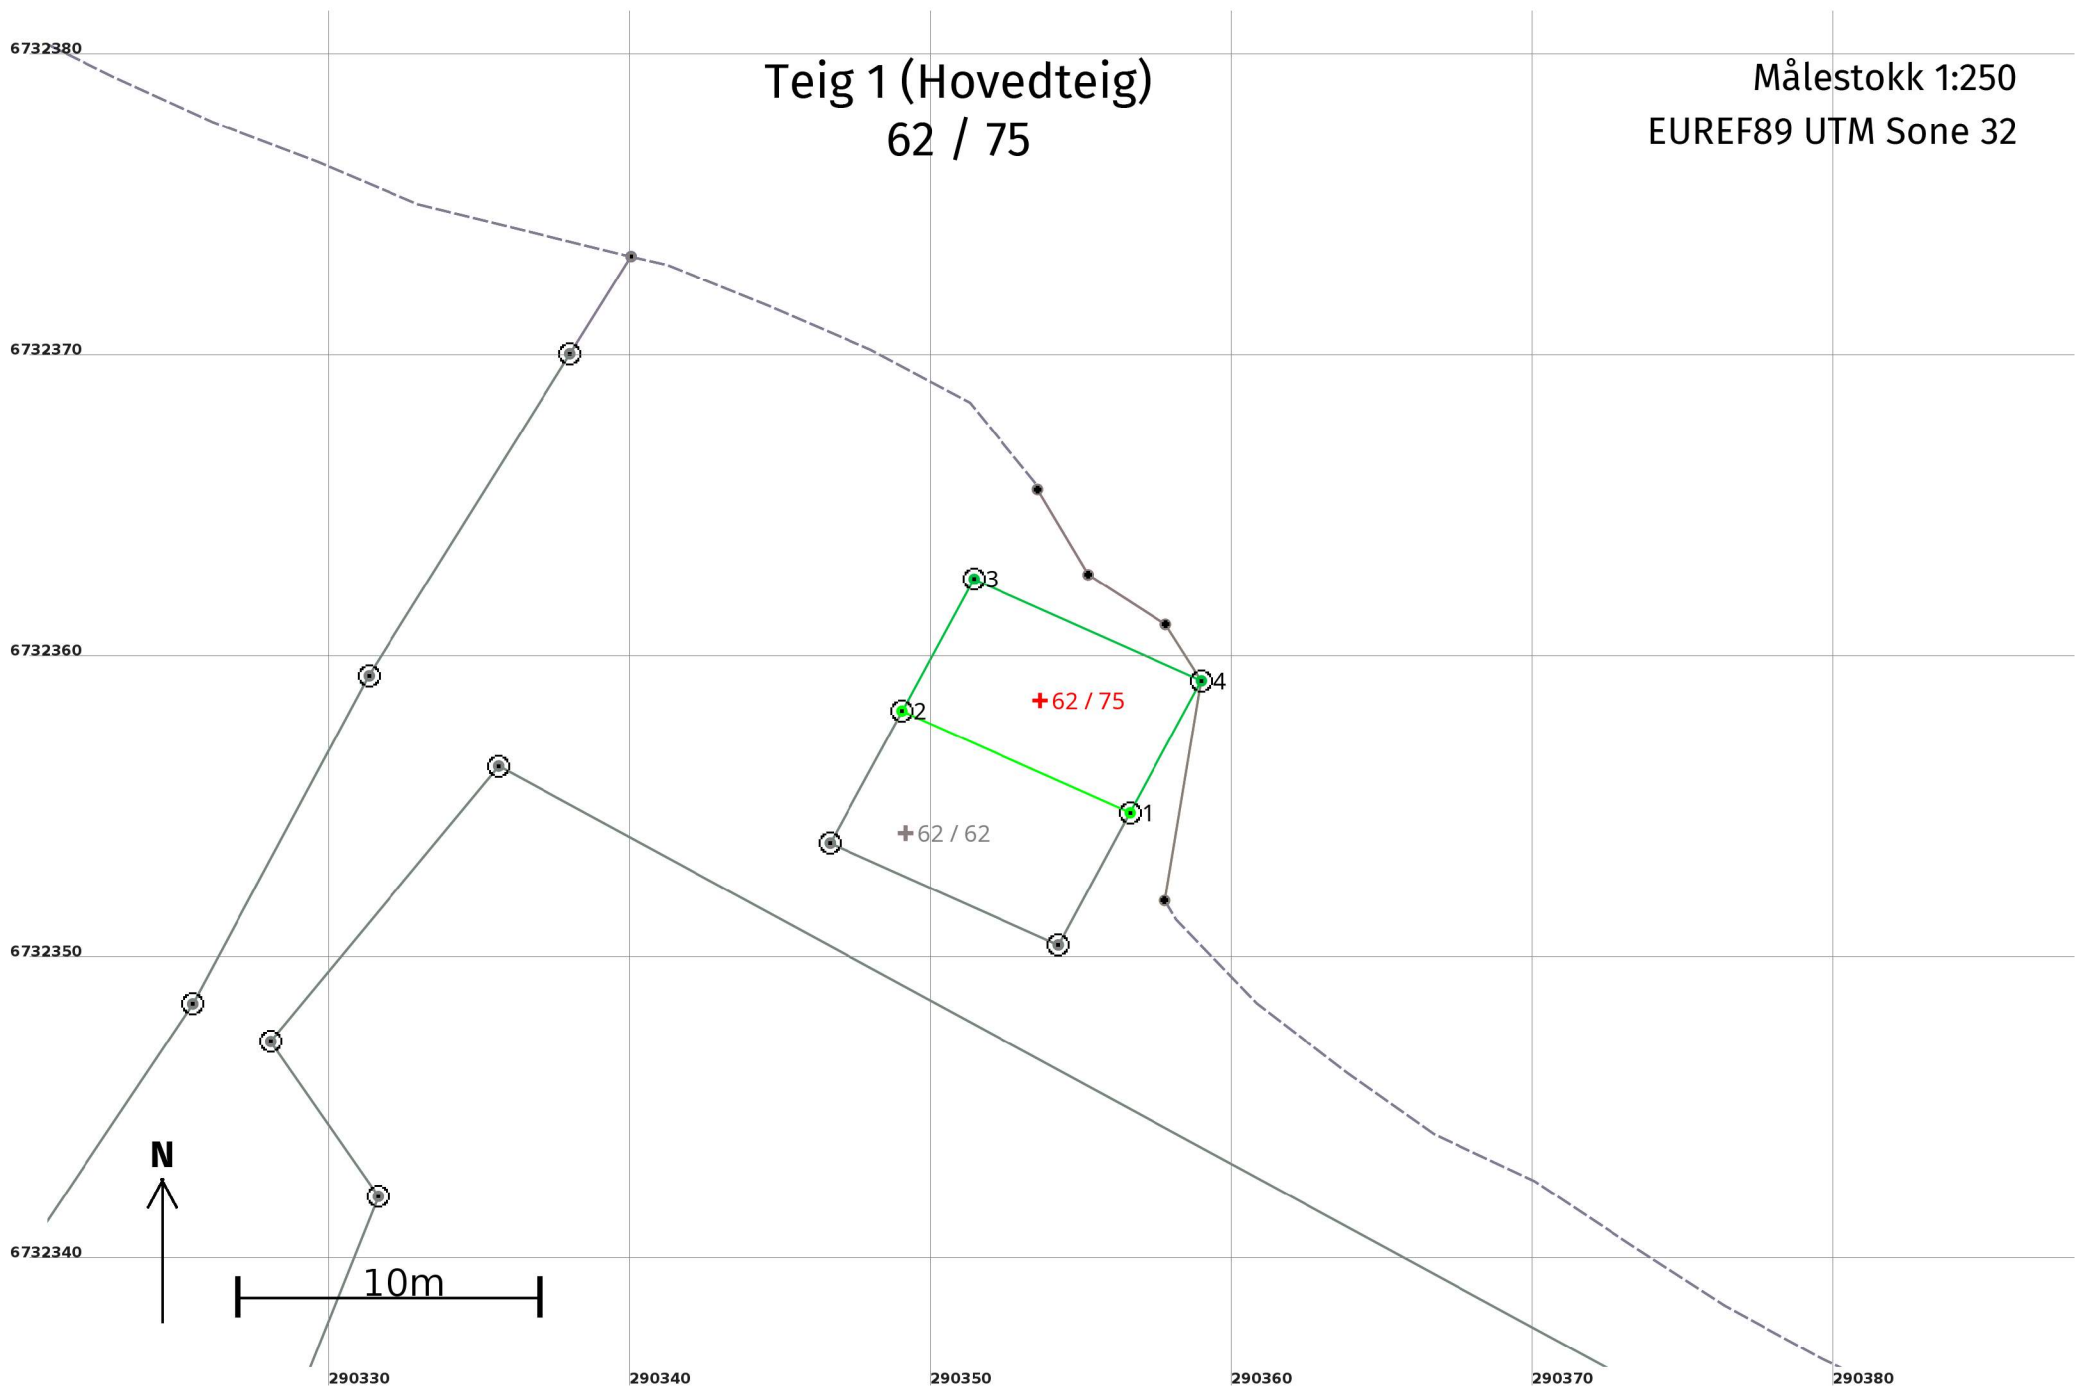

Areal og koordinater

Areal: 41,2

Arealmerknad:

Representasjonspunkt: **Koordinatsystem:** EUREF89 UTM Sone 32

Nord: 6732359

Øst: 290354

Grensepunkt / Grenselinje

Ytre avgrensing

Løpenr	Nord	Øst	Grensemerke nedsatt i / Lengde (m)	Grensepunkttype / Linjeinformasjon	Målemetode	Nøyaktighet (SD i cm)	Radius
1	6732355,01	290356,61		Fjell Offentlig godkjent grensemerke 8,29	96 GNSS: Fasemåling (Real time kinematic)	10	
2	6732358,39	290349,04		Fjell Offentlig godkjent grensemerke 4,99	96 GNSS: Fasemåling (Real time kinematic)	10	
3	6732362,77	290351,43		Fjell Offentlig godkjent grensemerke 8,28	96 GNSS: Fasemåling (Real time kinematic)	13 14	
4	6732359,39	290358,98		Fjell Offentlig godkjent grensemerke 4,99	96 GNSS: Fasemåling (Real time kinematic)	13	