

Kartvedlegg til protokoll for oppmålingsforretning

Alver Kommune

N

Eigedom
62/62

Saks nr
2023380


Oppdragnr

Rekvirent
Espevoll Frode


Forretningsdato
26/1/2023

Landmålar
Kjell Rune Standal

Målestokk 1:300

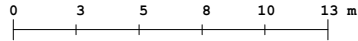

Beskriving/avtalar:

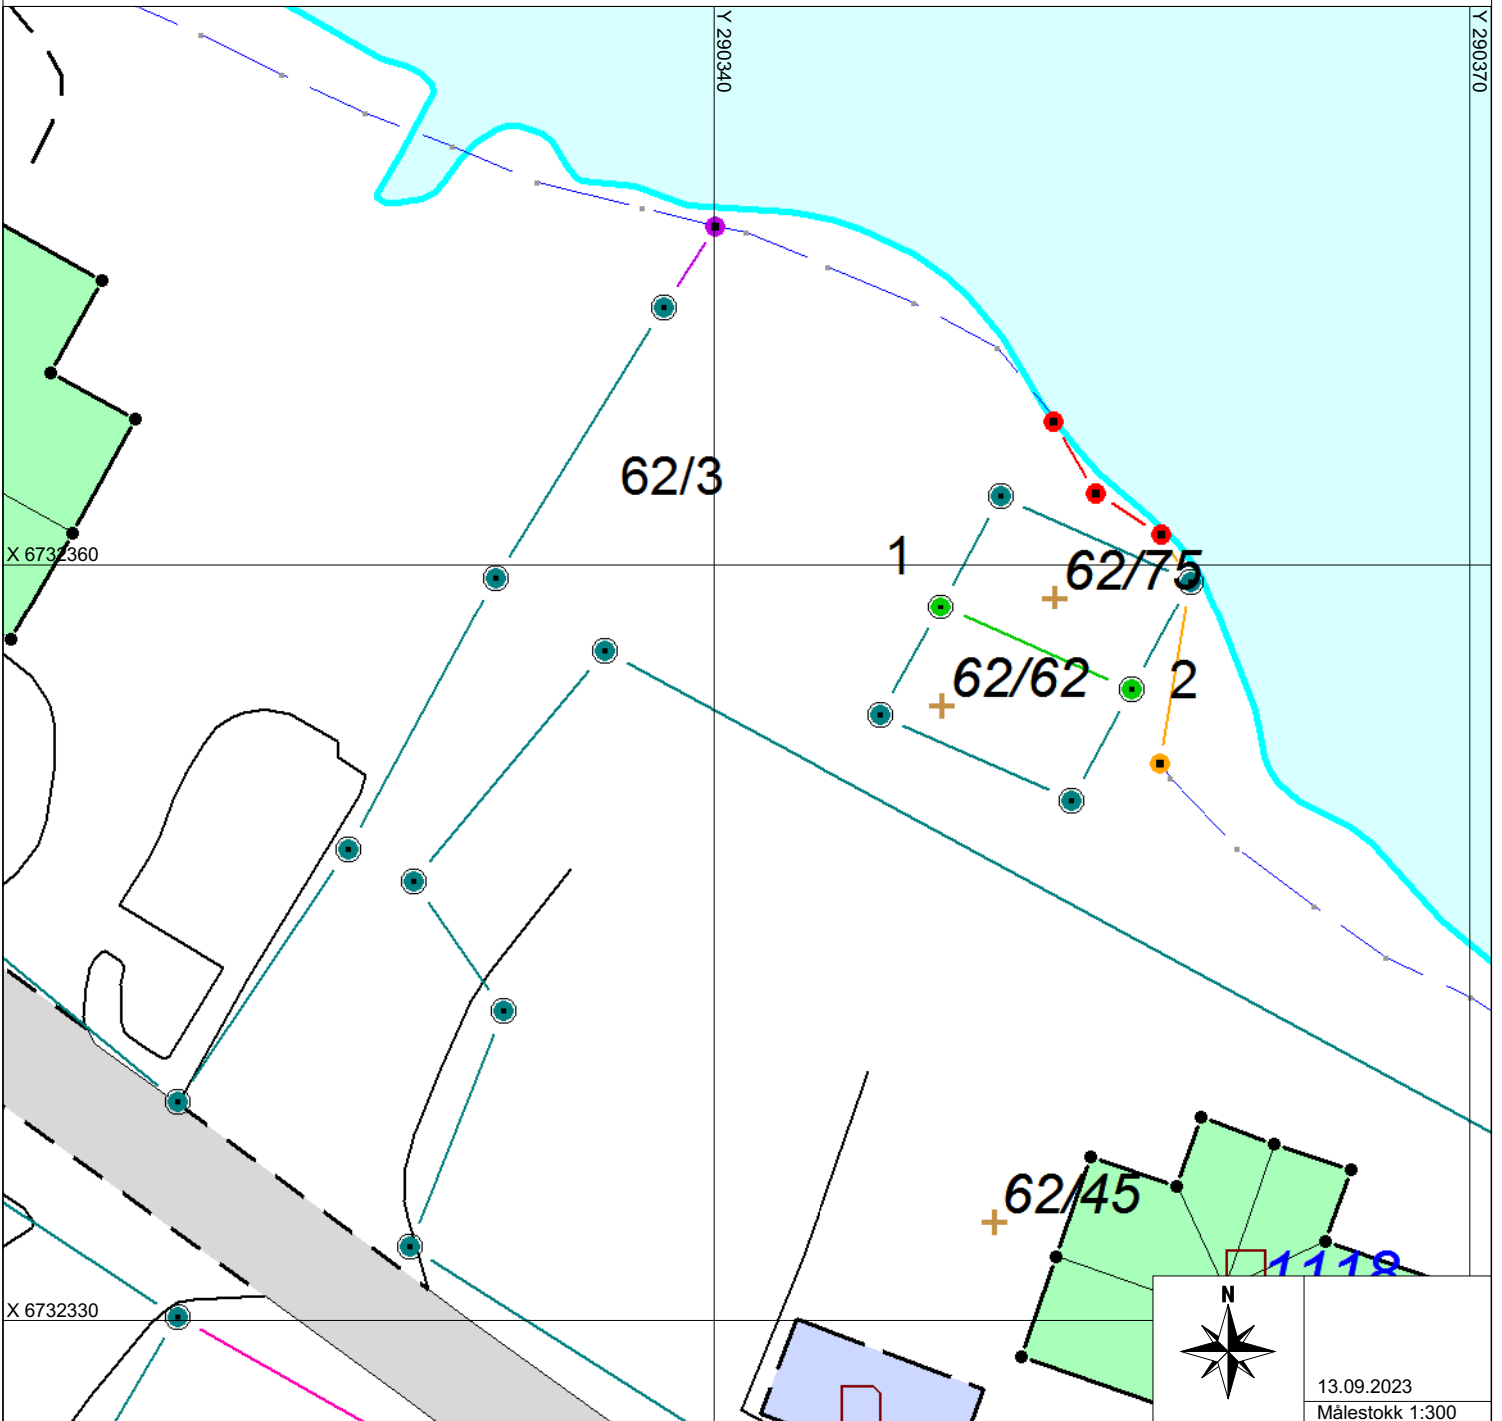

13.09.2023
Målestokk 1:300