



Oversiktskart for 62 / 75

Målestokk 1:1 000
EUREF89 UTM Sone 32

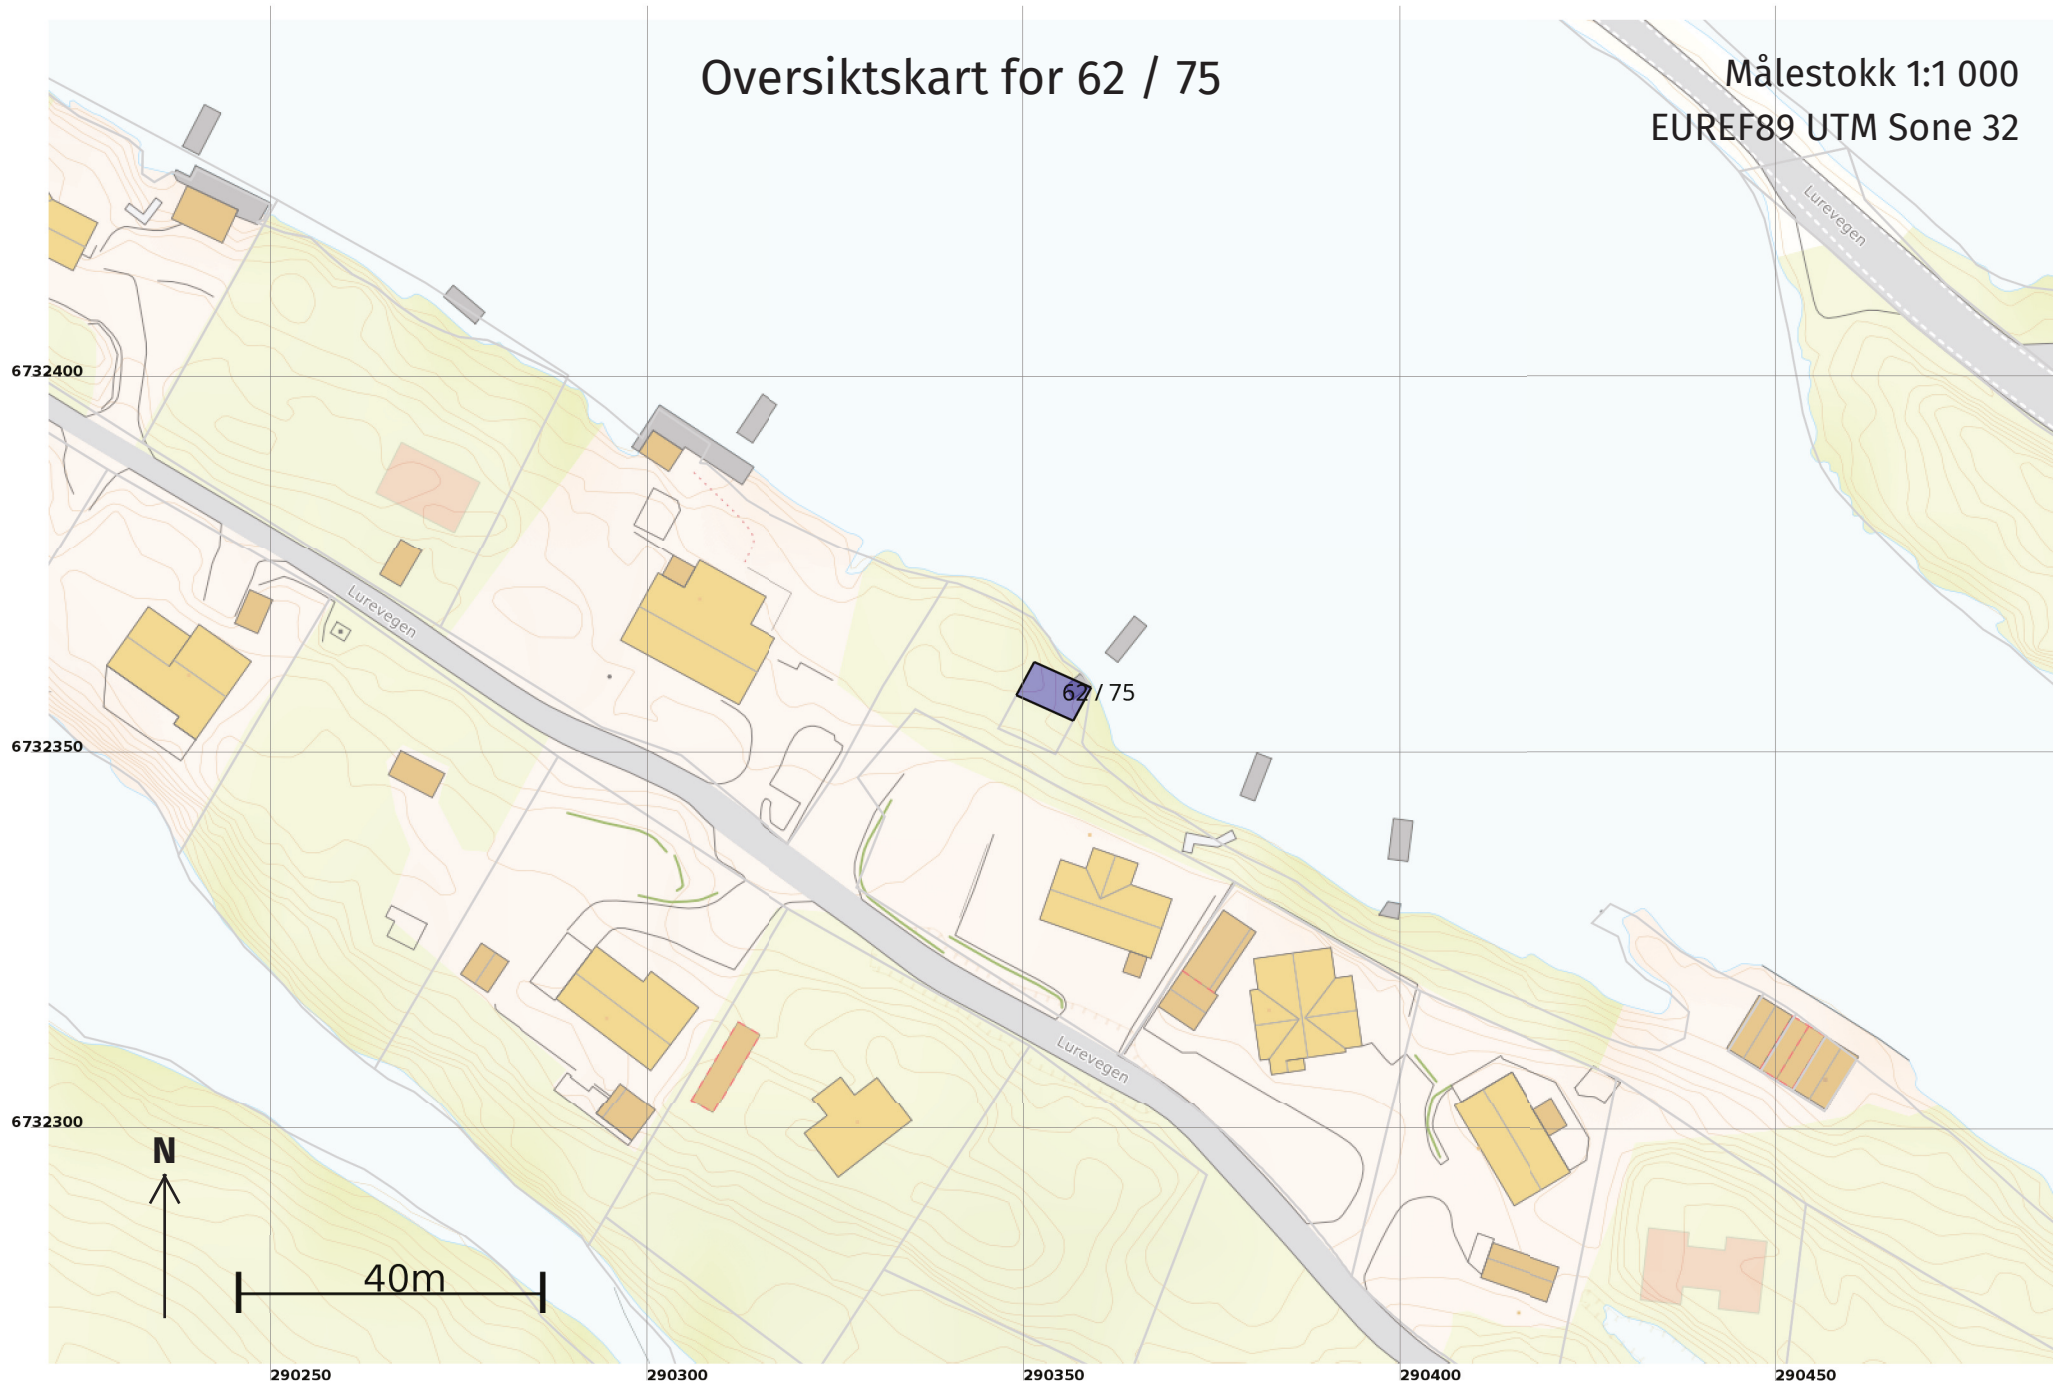

Teig 1 (Hovedteig) 62 / 75

Målestokk 1:250
EUREF89 UTM Sone 32

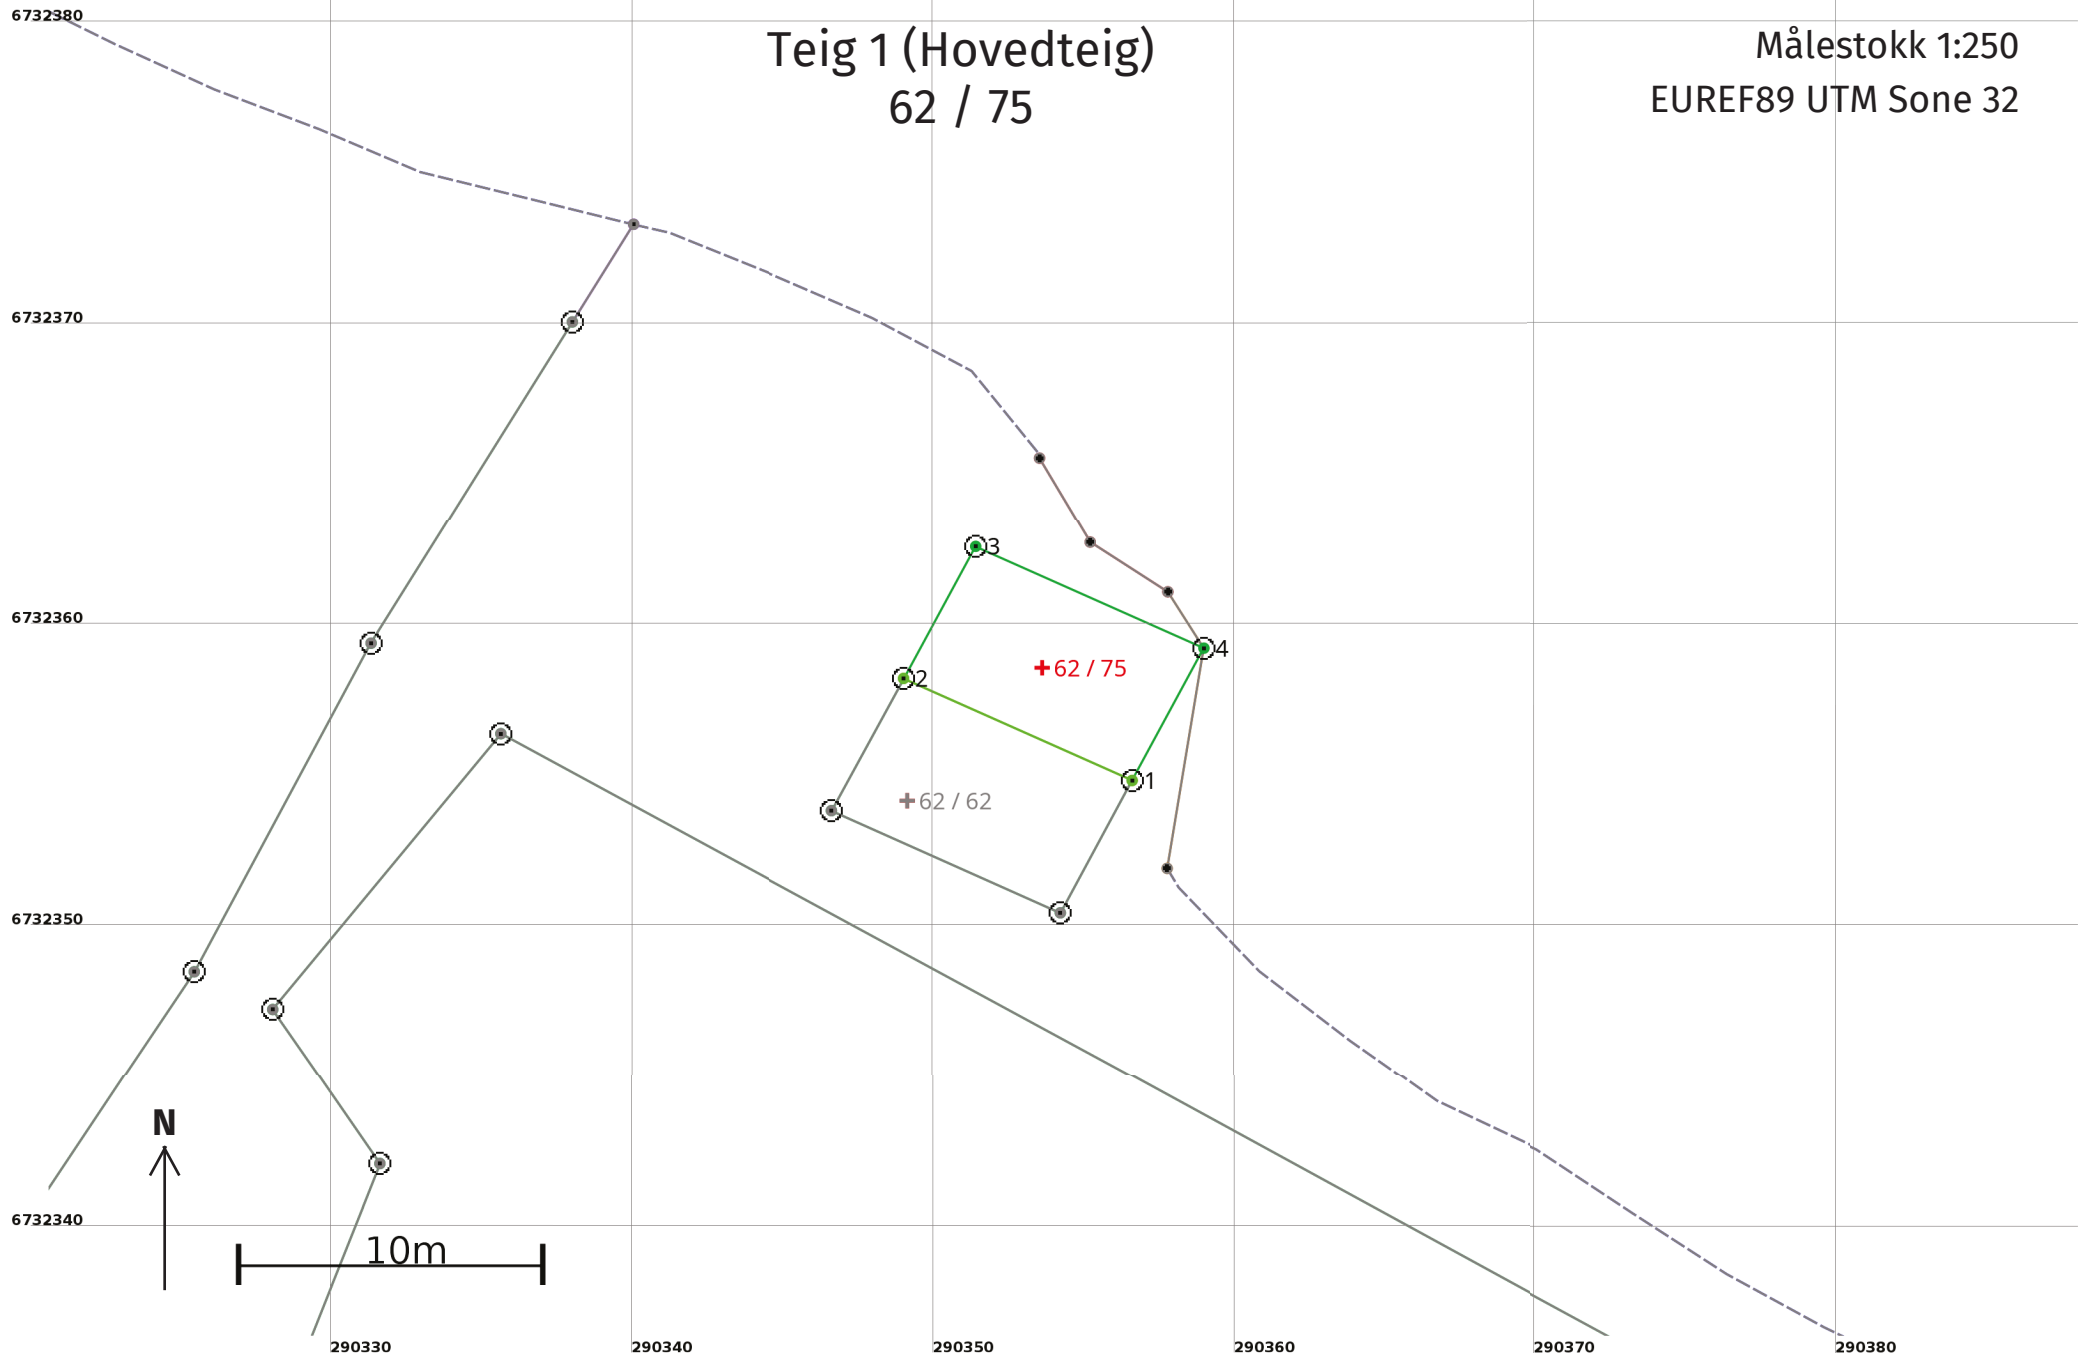

Areal og koordinater

Areal: 41,2

Arealmerknad:

Representasjonspunkt: Koordinatsystem: EUREF89 UTM Sone 32

Nord: 6732359

Øst: 290354

Grensepunkt / Grenselinje

Ytre avgrensing

Løpenr	Nord	Øst	Grensemerke nedsatt i / Lengde (m)	Grensepunkttype / Linjeinformasjon	Målemetode	Nøyaktighet (SD i cm)	Radius
1	6732355,01	290356,61		Fjell Offentlig godkjent grensemerke 8,29	96 GNSS: Fasemåling (Real time kinematic)	10	
2	6732358,39	290349,04		Fjell Offentlig godkjent grensemerke 4,99	96 GNSS: Fasemåling (Real time kinematic)	10	
3	6732362,77	290351,43		Fjell Offentlig godkjent grensemerke 8,28	96 GNSS: Fasemåling (Real time kinematic)	13 14	
4	6732359,39	290358,98		Fjell Offentlig godkjent grensemerke 4,99	96 GNSS: Fasemåling (Real time kinematic)	13	