


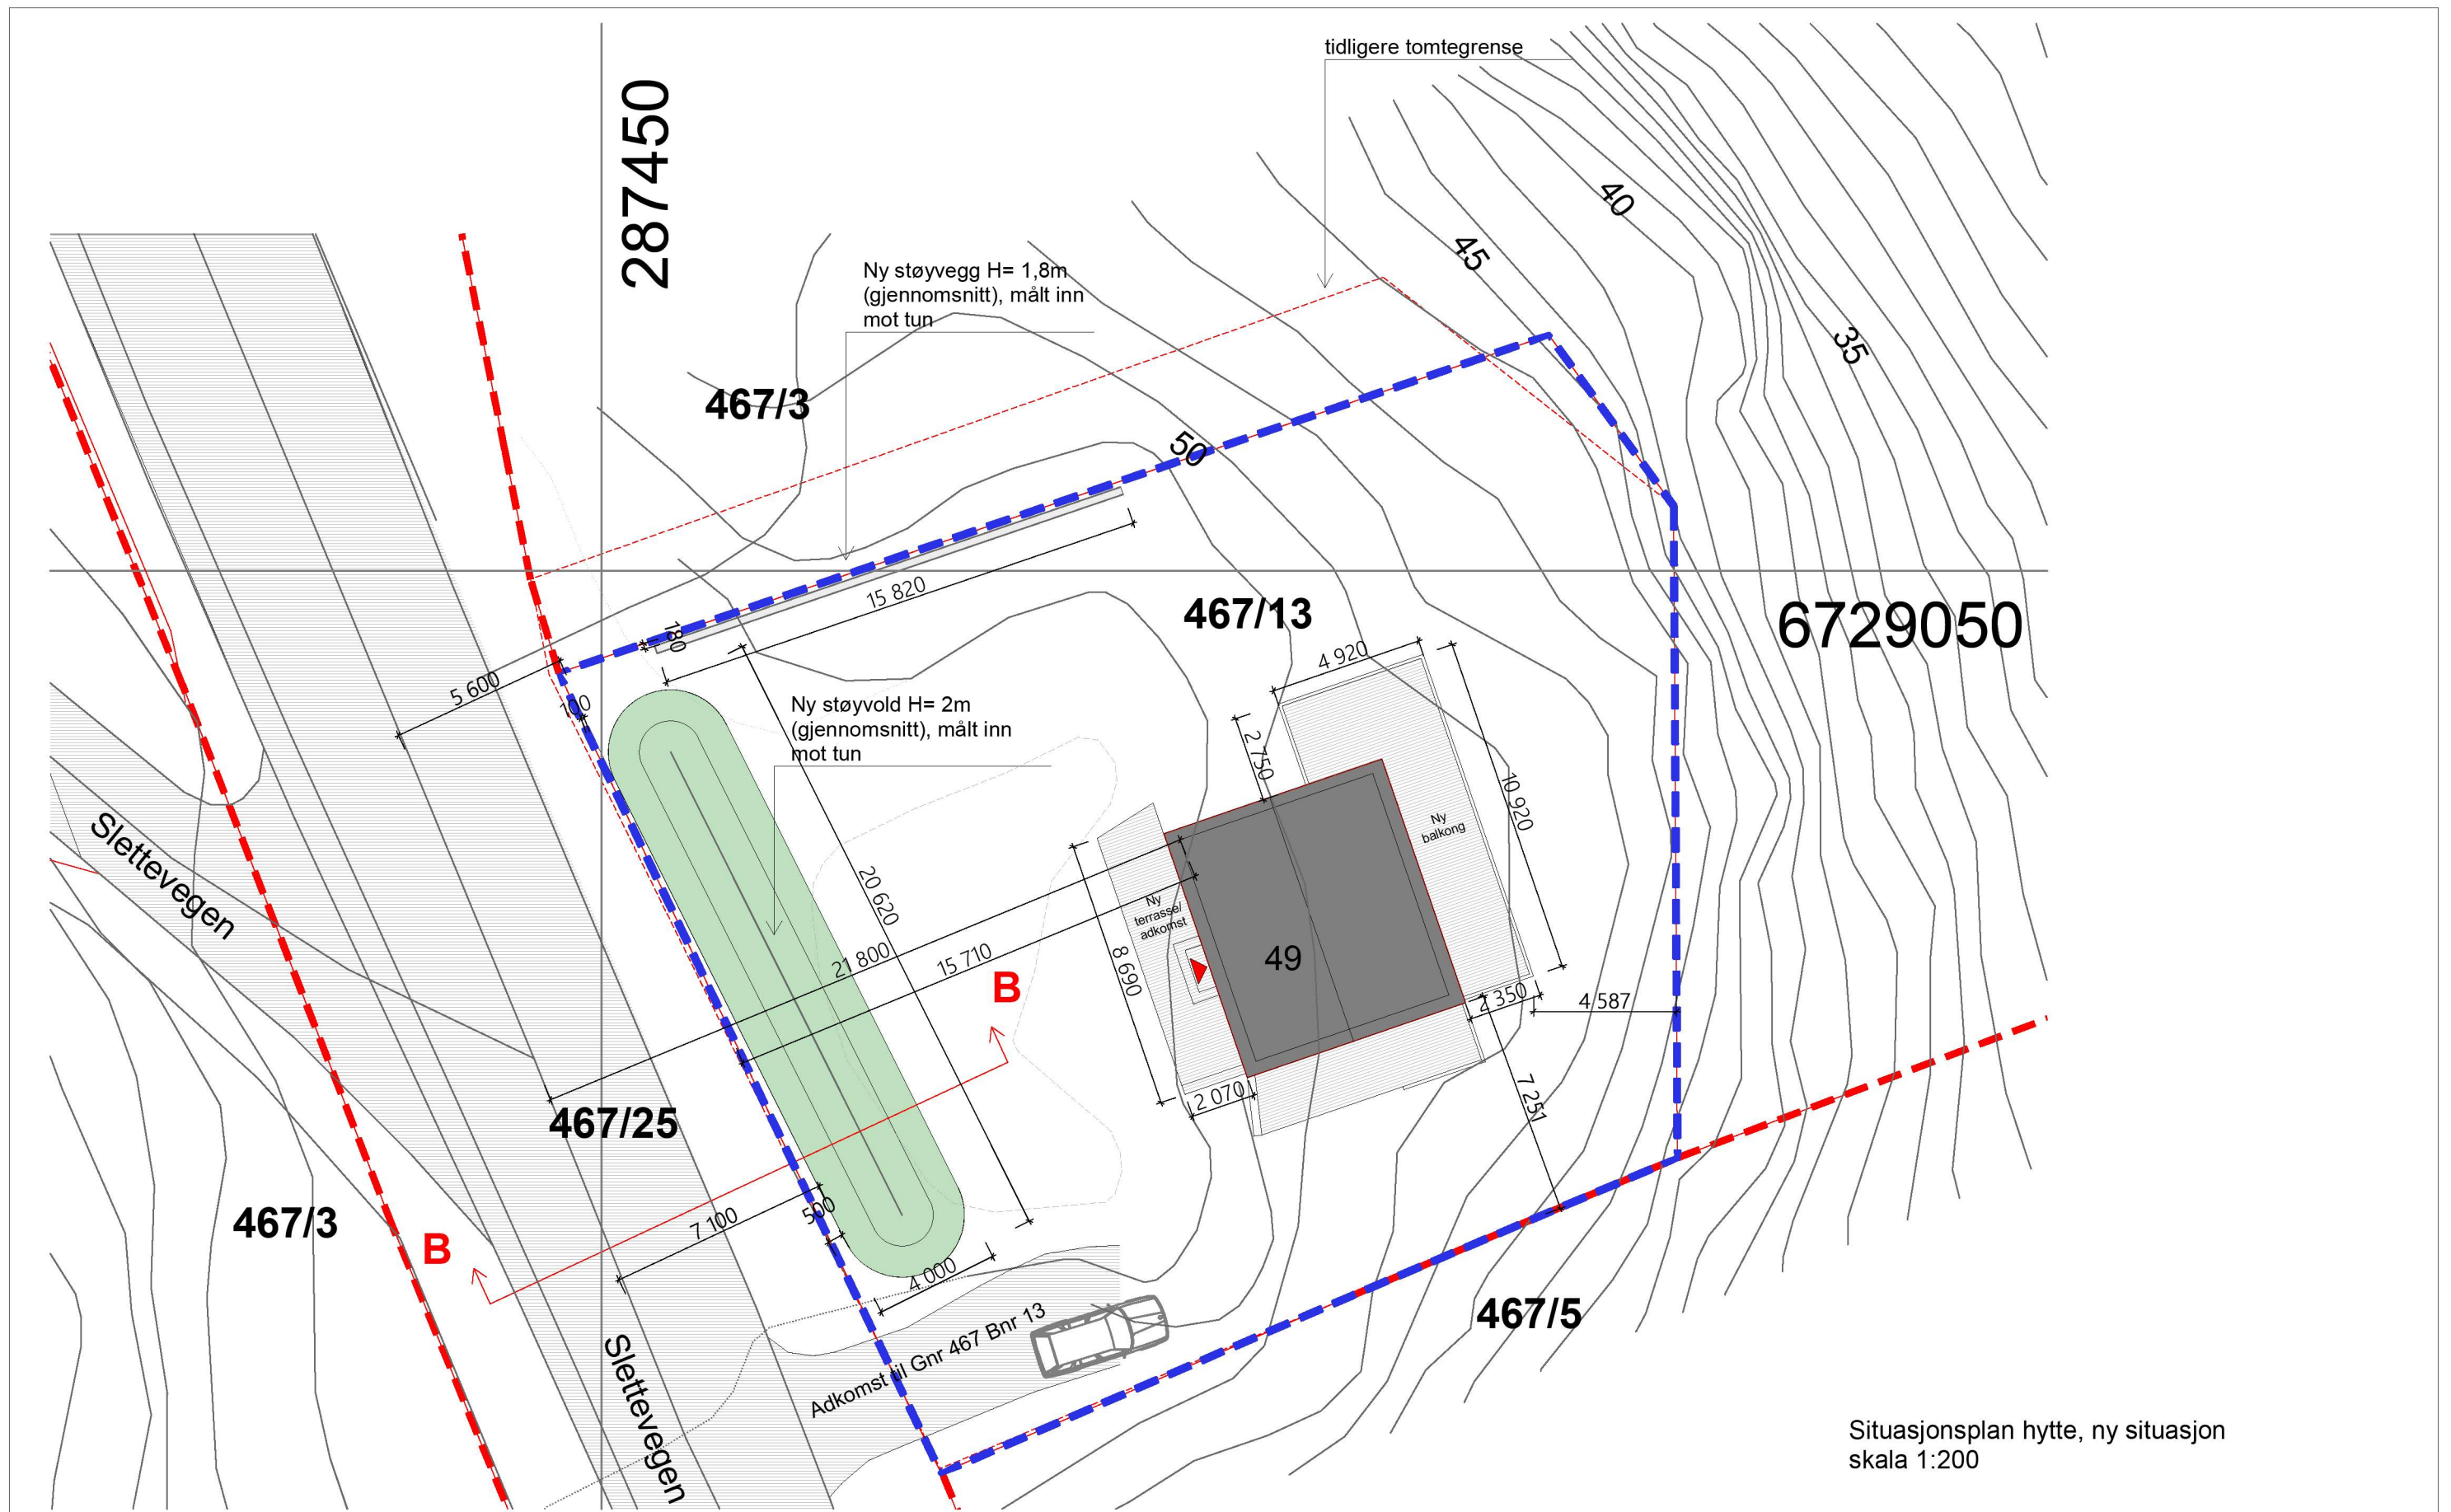

prosjekt Slettevegen 49, 5936 Manger	tegning Illustrasjonsplan hytte ny situasjon og ny tomtegrense	tegning nr D7	sign JR	kontroll	
Gnr/ Bnr 467/13		status søknadstegning	skala 1:200	dato 24.08 2023	