


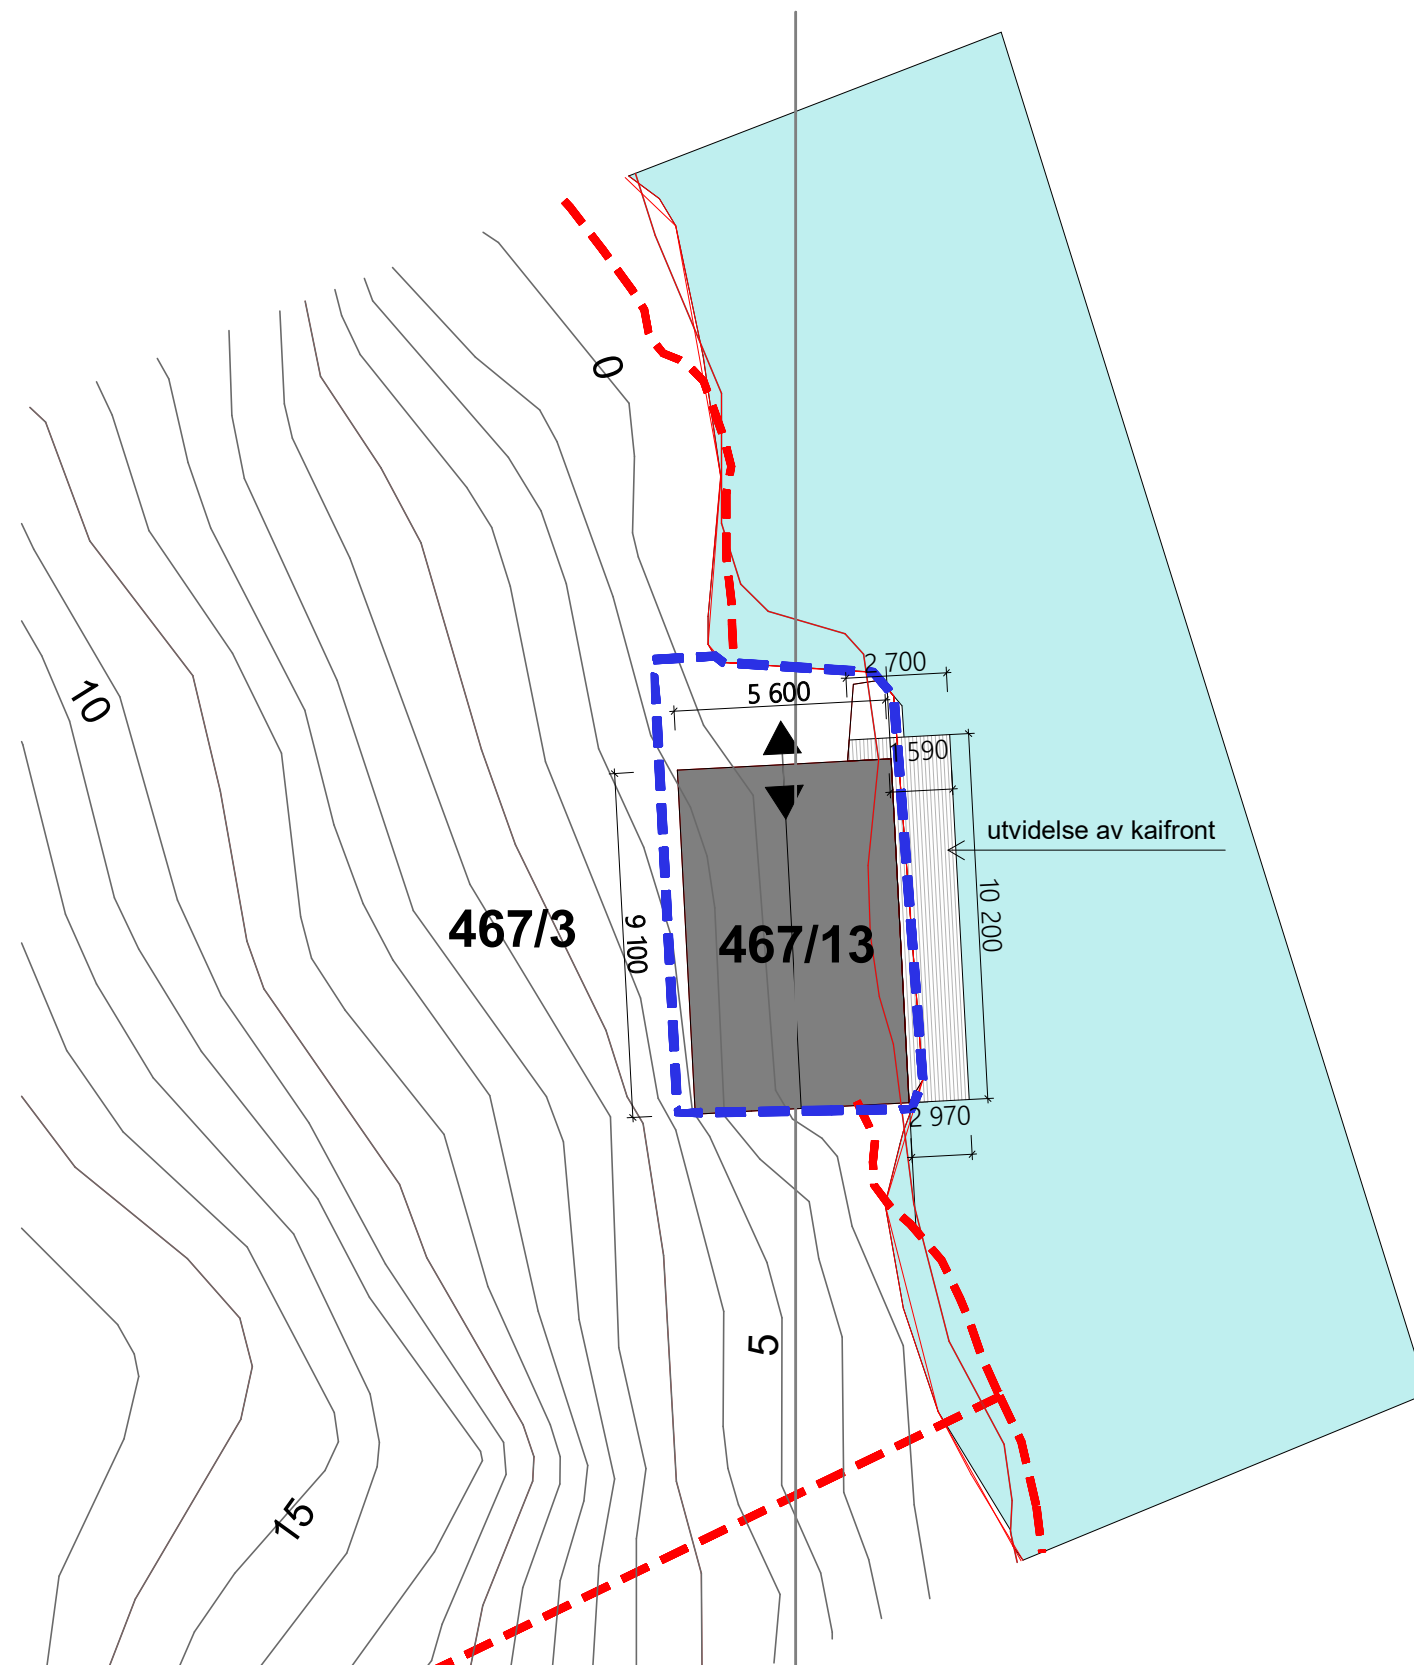

Situasjonsplan naust med ny tomtegrense
skala 1:200
ny tomtegrense vist med blå farge

prosjekt Slettevegen 49, 5936 Manger	tegning Illustrasjonsplan naust med ny tomtegrense	tegning nr D8	sign JR	kontroll	
Gnr/ Bnr 467/13		status søknadstegning	skala 1:200	dato 01.09 2023	