



Arkoconsult As  
Postboks 103  
5291 Valestrandfossen


Referanser:  
Dykkar:  
Vår: 22/7261 - 23/77014

Saksbehandlar:  
Ingrid Bjørge Pedersen  
ingrid.bjorge.pedersen@alver.kommune  
.no

Dato:  
04.10.2023

## Vedkomande endring av mur på gbnr 108/525 Lindås

Vi syner til Dykkar brevmotteke her 21.09.2023 vedkomande endring av forstøtningsmur.

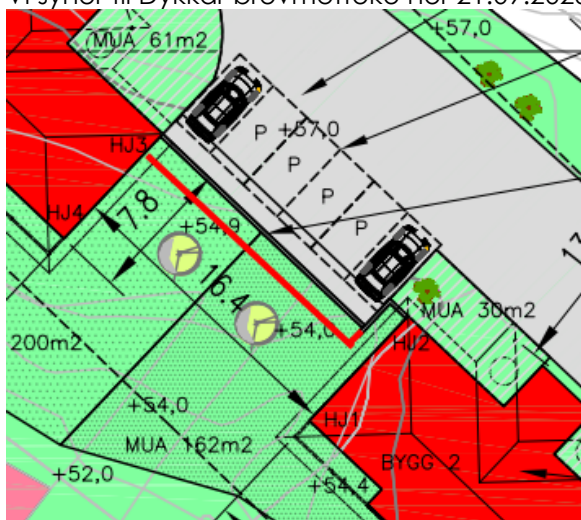

Det går fram av innsendte skriv at muren no vert om lag 110 cem lengre og det kan sjå ut som den vert flytte. Endringa ligg utafor toleransegrensa slik at det er naudsynt å søkje om endring for denne delen av tiltaket. Vi treng oppdaterte terrengprofilar og teikningar av muren.

Med vennleg helsing  
Alver kommune, Plan og byggesak

Are Frøysland Grande  
Avdelingsleiar

Ingrid Bjørge Pedersen  
Rådgjevar

*Dette dokumentet er elektronisk godkjent og har difor ingen signatur.*

**Mottakarar:**  
Arkoconsult As

Postboks 103

5291 Valestrandsfossen