

# INNÅLINGSTJENESTER AS



Organisasjonsnr. 979 927 703  
Bankgiro: 3624 07 79751

Vår ref:  
Ali Mekki

Deres ref:

Dato: 7.6.23.

**Koordinater for hus på Flatøyvegen 226, Gnr.1 Bnr.61,  
Alver Kommune.**

<u>HUSET</u> <u>PUNKT</u>	<u>TEMA</u>	<u>X</u>	<u>Y</u>
05 1	5000	6716968.061	295457.254
05 2	5000	6716971.072	295459.226
05 3	5000	6716971.785	295458.138
05 4	5000	6716975.759	295460.740
05 5	5000	6716975.046	295461.828
05 6	5000	6716978.393	295464.019
05 7	5000	6716972.367	295473.222
05 8	5000	6716962.025	295466.473

Med vennlig hilsen  
Innmålingstjenester as

Kjersti K. Madsen



Kontoradresse:  
Telefon  
Kjersti K. Madsen  
Johnny Sandvik

Helgeplasset 144  
55 59 02 77 (76)  
Mob.tlf.90 78 72 08  
Mob.tlf.40 40 23 23

5148 Fyllingsdalen  
E.Post: [innmal@innmal.no](mailto:innmal@innmal.no)


Y 295440

Y 295470

# Skisse for Flatøyvegen 226

## Gnr.1 Bnr.61, Alver Kommune.

X 671670

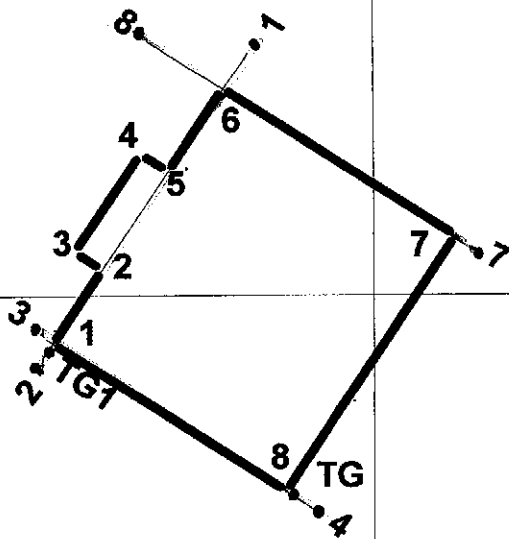

X 6716970

X 6716940



Skisse for hus Flatøyvegen 226  
Gnr.1 Bnr.61, Alver Kommune.  
Ali Mekki  
Dato: 07/06/23

Målestokk 1:300

Innmålingstjenester as

*Gerdt R. Nadsen*

1-61

-00 FF  
-01 OOOOOOOOOOOO DDDDDDDDDDD VVVVVVVVVVVV KKKKKKKKKKKK OOOOOOOOOOOO  
-02 SSSSSSSSSS KKKKKKKK NNNNNNNN TTTTTTTT TTTTTTTT II.III Bk MMMMMMM  
-03 TTTTTTTTTT KKKKKKKK HHH.HHHH VVV.VVVV AAAA.AAA SS.SSS Bk MMMMMMM  
-04 TTTTTTTTTT KKKKKKKK HHH.HHHH DDDD.DDD AAAA.AAA SS.SSS Bk MMMMMMM  
-05 PPPPPPPPPP KKKKKKKK XXXXXXXX.XXX YYYYYYY.YYY ZZZZ.ZZZ Bk MMMMMMM  
-06 PPPPPPPPPP KKKKKKKK PPPPPPPP.PPP AAAAAAA.AAA ZZZZ.ZZZ Bk MMMMMMM  
-07 PPPPPPPPPP KKKKKKKK dXXXXXXXX.XXX dYYYYYY.YYY dZZZ.ZZZ Bk MMMMMMM  
-08 Epi E1 E2 E3 E4  
-09 Pi Sammenheng FF MMMMMMM  
-00 Leica Geosystems AG  
-00 Instrument: GX1230 GG Måledato: 06.06.2023  
-00 Målejobb: 1-61 Operatør:Kjersti K.Madsen  
-00 Jobbeskrivelse:innmåling av hus,Gnr.1 Bnr.61,Flatøyvegen 226  
-00 Målt i euref89 NN2000  
-00 Målt linjer på husvegger

09_91					
05_1	9990	6716980.278	295465.293	13.463	0.022
05_2	9990	6716967.095	295456.617	12.495	0.044
09_99					
09_91					
05_3	9990	6716968.539	295456.538	12.928	0.043
05_4	9990	6716961.229	295467.673	9.748	0.018
09_99					
09_91					
05_7	9990	6716971.776	295473.940	10.037	0.031
05_8	9990	6716980.635	295460.644	14.130	0.026
09_99					
09_39					
05_TG1	9990	6716967.830	295457.125	12.924	0.038
05_TG	9990	6716961.877	295466.712	10.336	0.031
09_99					

Innmålingstjenester A/s  
Kjersti K. Madsen  
7/6-23.