




# Situasjonskart



Alver Kommune

Gnr/Bnr/Fnr/Snr: 418/10  
Målestokk: 1:1500  
Dato: 27.09.2023  
UTM sone 32 EURF89



- Bygningar
- Boligbygg
  - Andre bygg
  - Annen bygning
- Matrikelkart
- Målt eigedomsgrense
  - Usikker eigedomsgrense

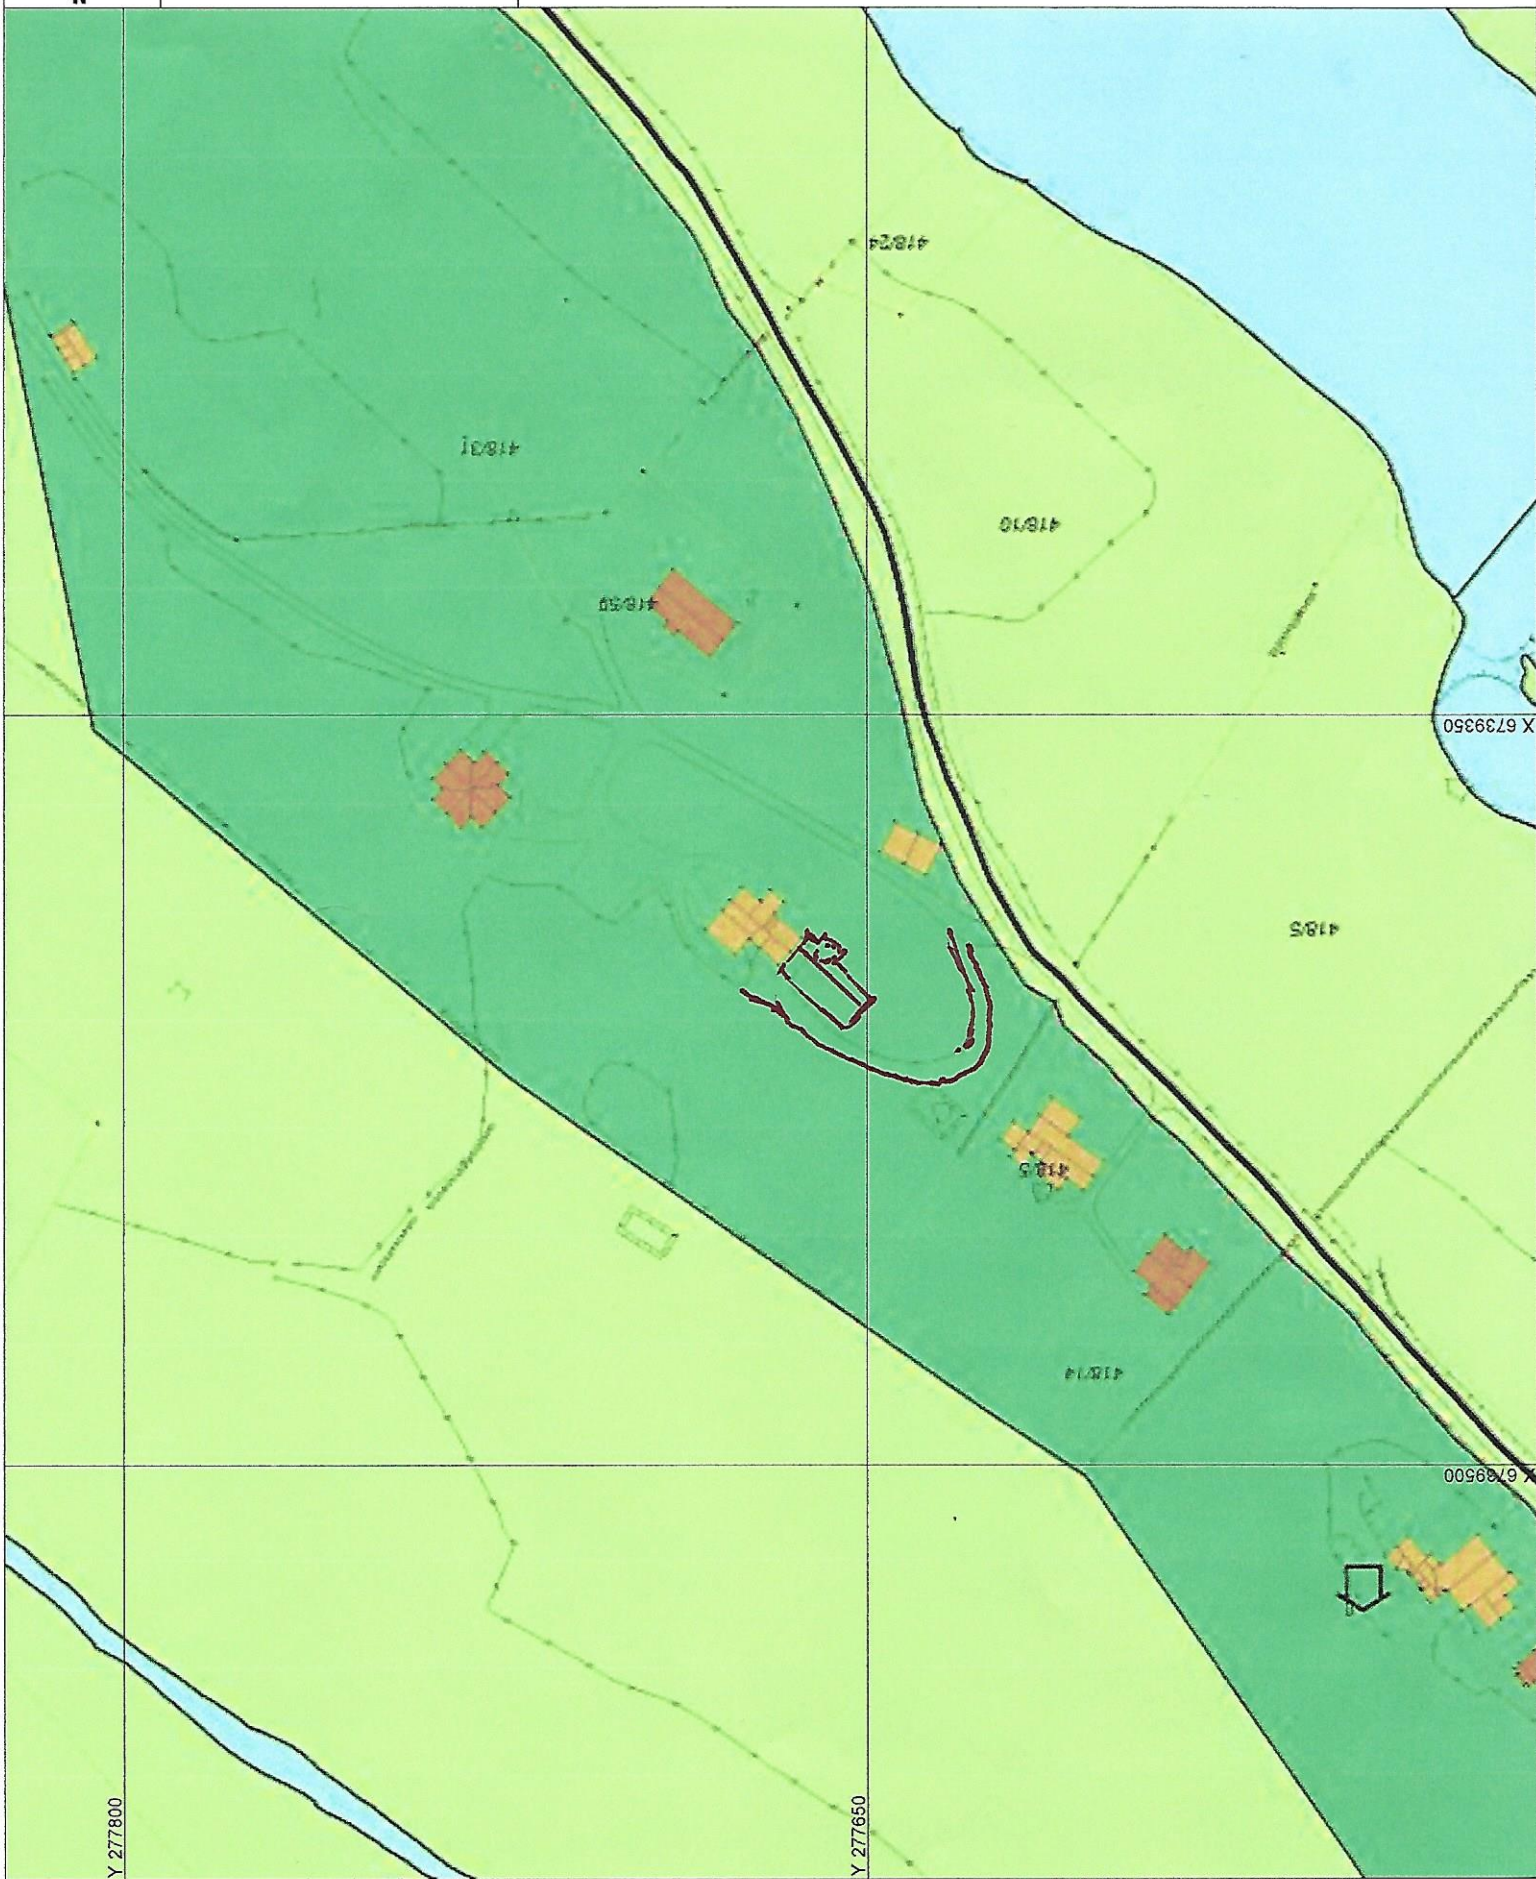


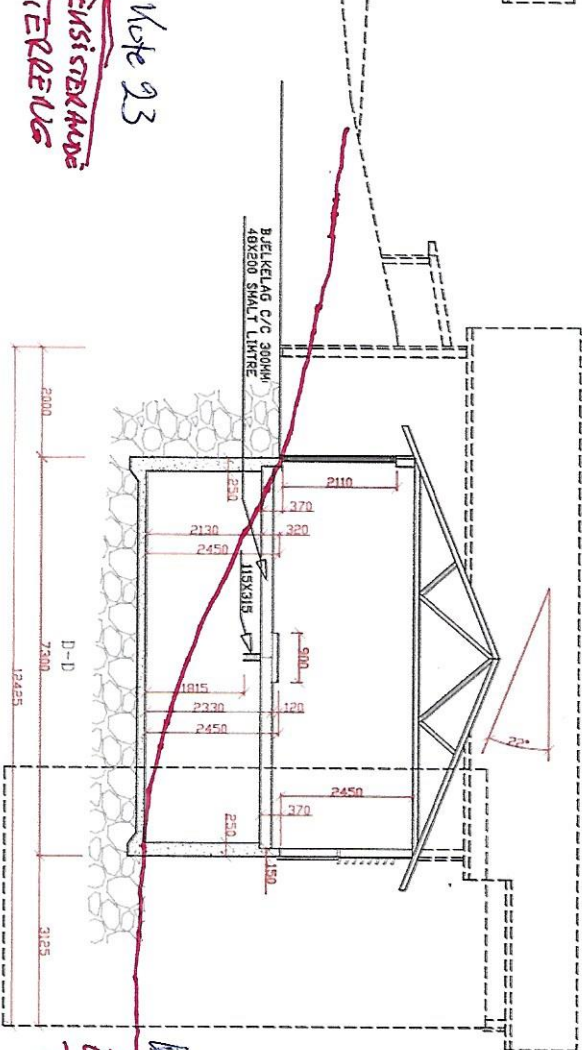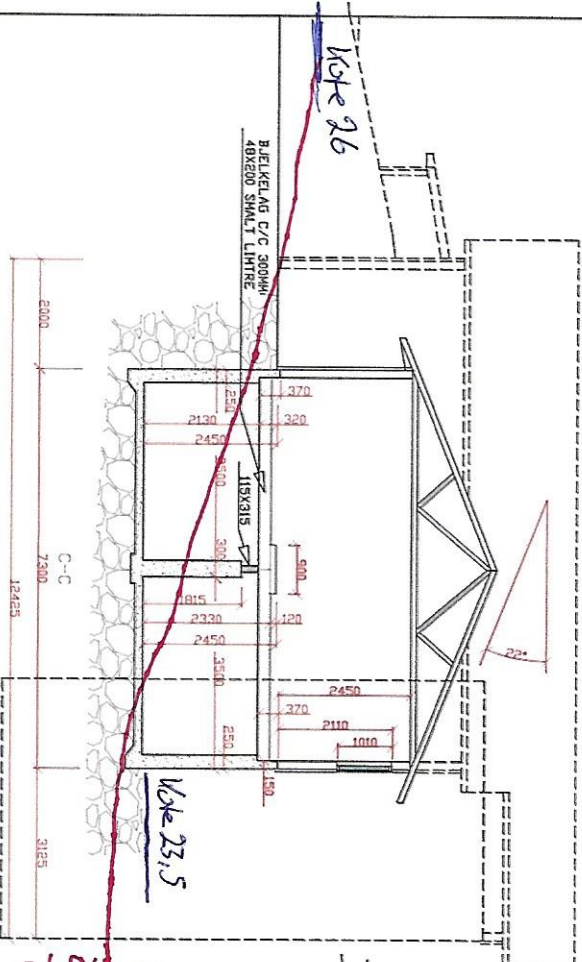


ALLE MÅL MÅ KONTROLLERES OG  
TILPASSSES EKSISTERENDE BYGG



|                                   |                |           |             |                                          |  |  |               |
|-----------------------------------|----------------|-----------|-------------|------------------------------------------|--|--|---------------|
| RETTET:08022023                   |                |           |             | UTVIDELSE MOT NORD-AUST VED PORT HØGBYGG |  |  |               |
| Erikur Eirikur                    |                |           |             |                                          |  |  |               |
| Dato                              | Konstr./Tegnet | Godkjent  | Kriseskild  | SNITT C, OG D.                           |  |  |               |
| 14092022                          | Erikur Eirikur |           | 1:100-1:150 | Erstatning fra                           |  |  | Erstatteet av |
| TILTAKSHAVER PER ANDERS VILLANGER |                |           |             |                                          |  |  |               |
| BYGGEPLASS: ROSSNESVEGEN 345      |                |           |             |                                          |  |  |               |
| 5937 BØVAGEN                      |                |           |             |                                          |  |  |               |
| Hverfening                        |                | Beregning |             |                                          |  |  |               |
| KONTOR@HAMM-KAMAND 995 46 989     |                |           |             |                                          |  |  |               |

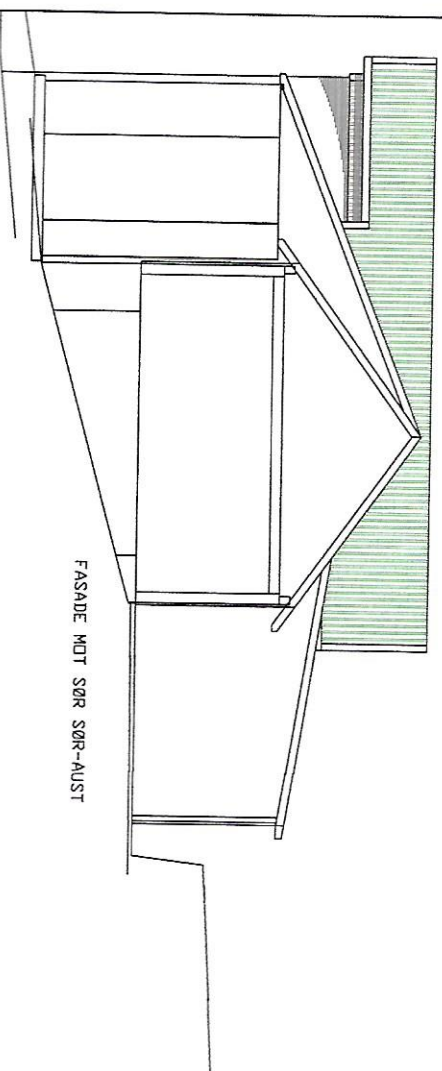

FASADE MOT SØR SØR-AUST

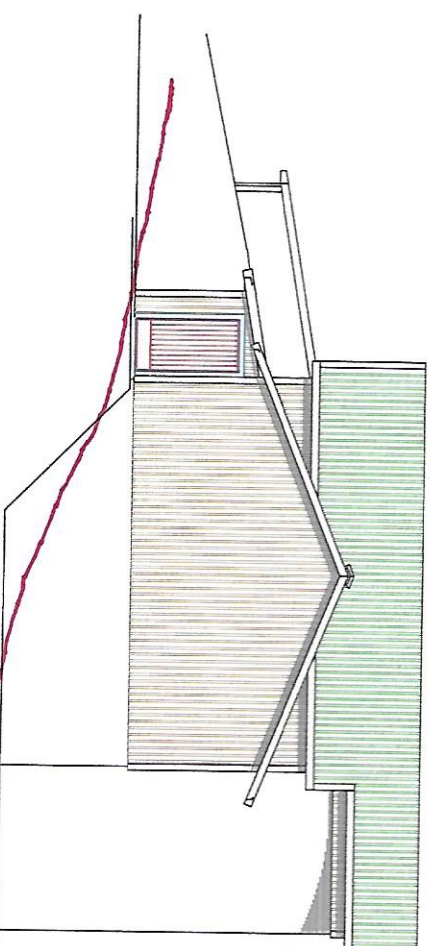

FASADE MOT NORD NORD-VEST

Wite 93  
 ~  

ALLE MÅL MÅ KONTROLLERES OG  
 TILPASSES EKSISTERENDE BYGG



**HAMMAR**

KAMERAATANE AS

|                                   |                         |           |            |                            |  |
|-----------------------------------|-------------------------|-----------|------------|----------------------------|--|
| Dato                              | Konstr./Tegnet          | Godkjent  | Målestokk  | FASADE SØR-AUST            |  |
| 14092022                          | <i>Edvard Fjellstad</i> |           | 1:100-1:50 | NØRD-/VØST                 |  |
| TILTAKEHAVER PER ANDERS VILLANGER |                         |           |            | Erstatning fra/Erstatte av |  |
| BYGGEPLASS: ROSSNESVEGEN 345      |                         |           |            |                            |  |
| 5937 BØVÅGEN                      |                         |           |            |                            |  |
| Hensikst                          |                         | Beregning |            |                            |  |
| KONTORHAMM-KAMIND                 |                         |           |            | 995 46 989                 |  |