


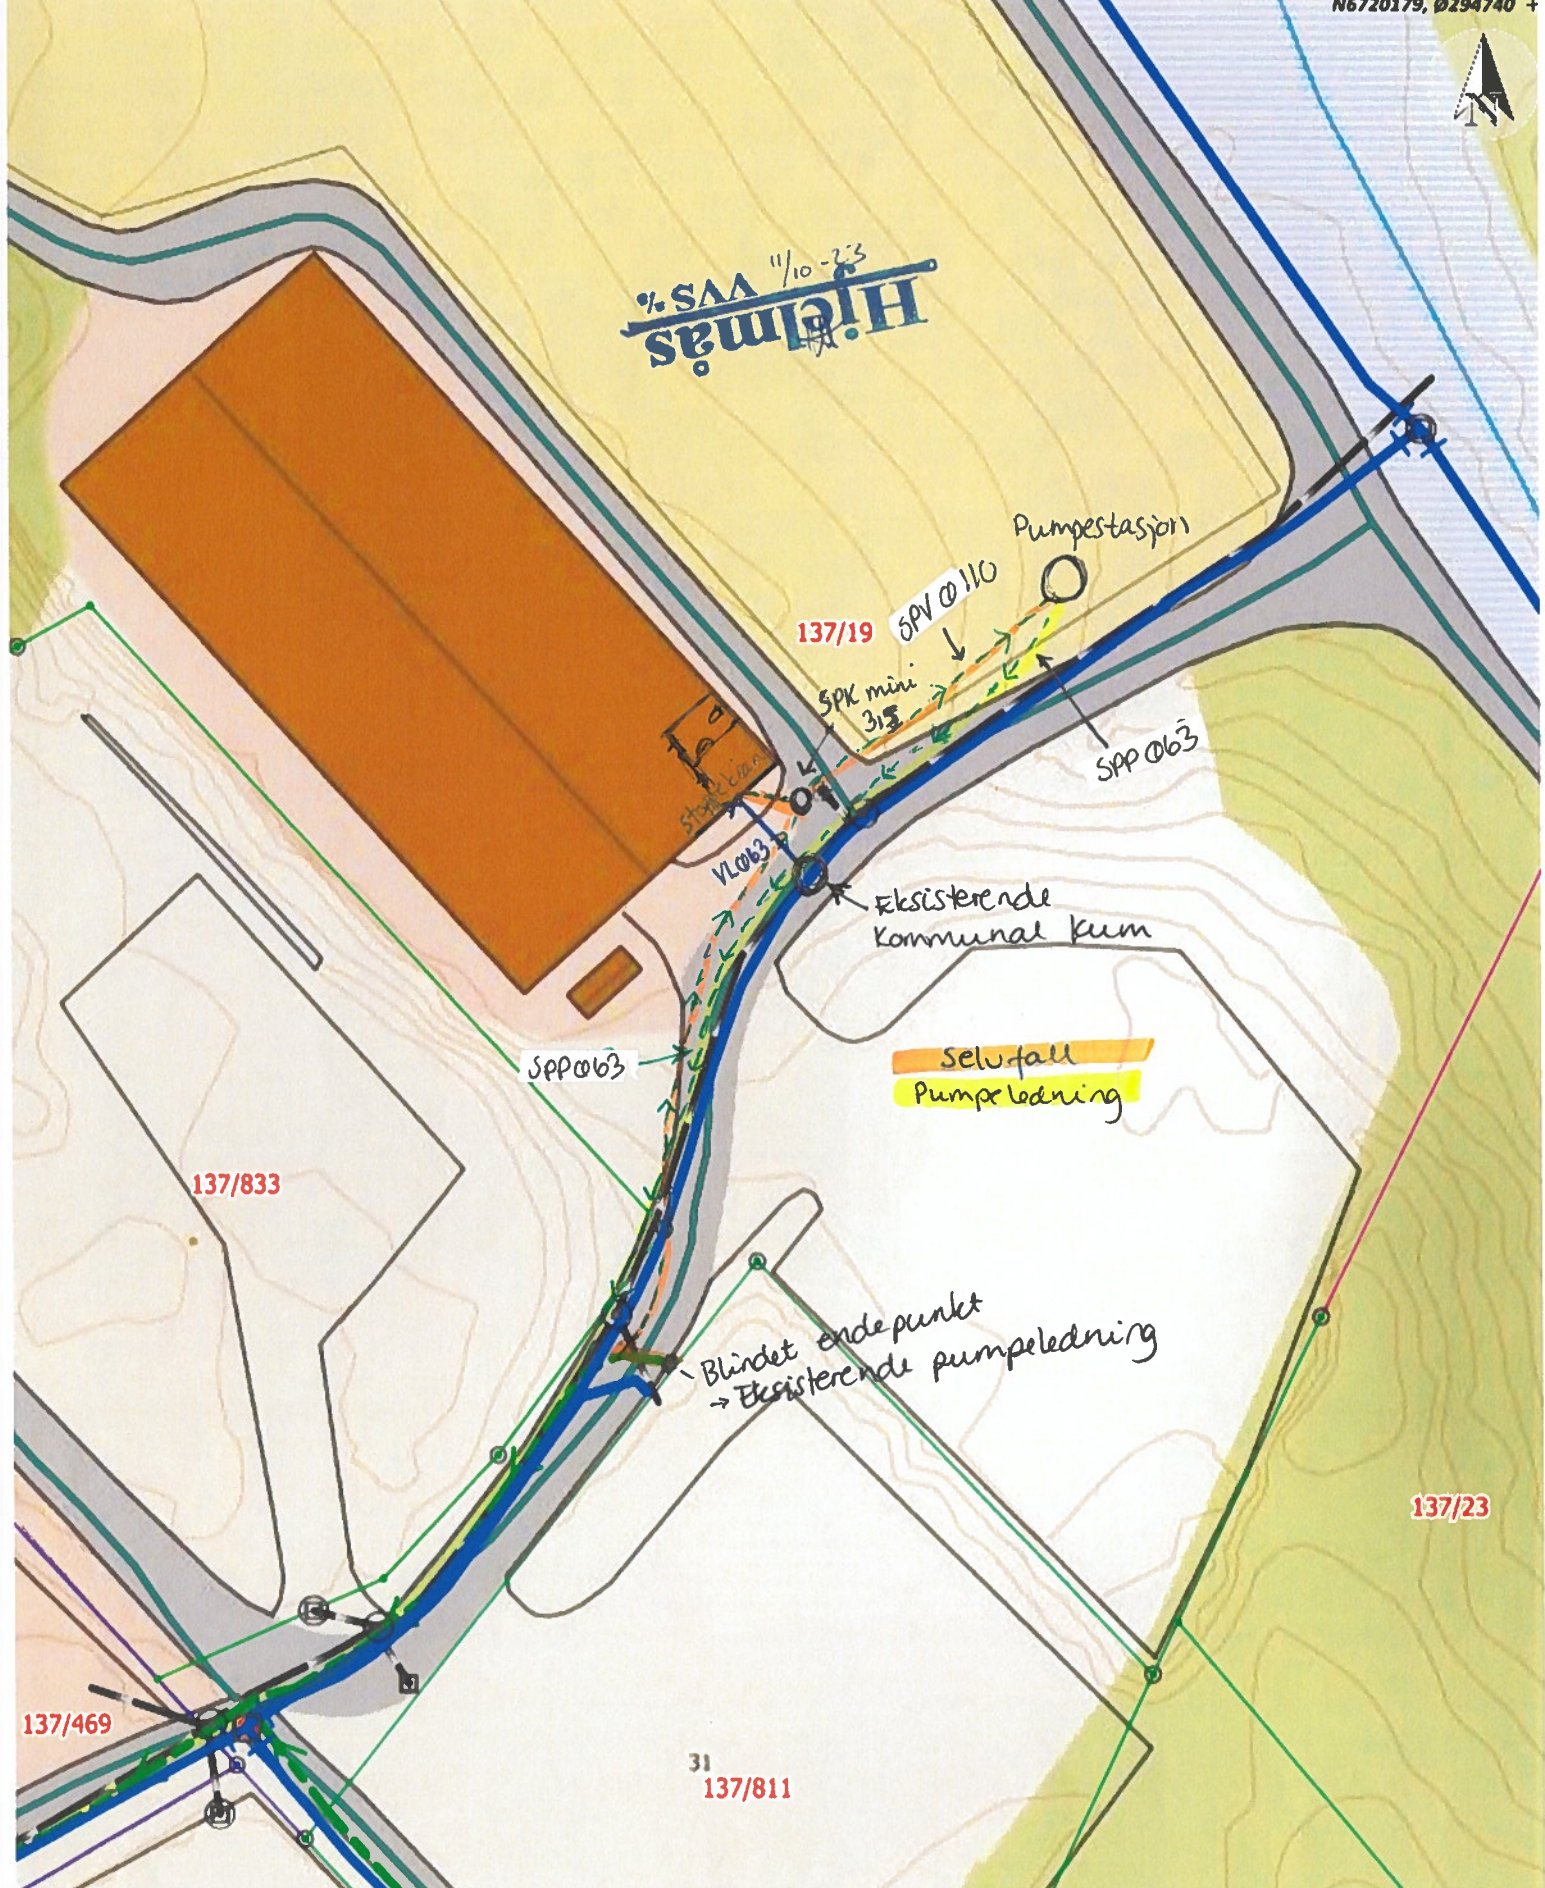

VVS % SAA 11/10-23



Situasjonskart -
Sit.kart - GBnr. 137/19
Alver Hjort
Alvervegen, 5911 Alversund



Dato: 11-10-2023

137/815
Målestokk: 1:500

