



Alver Kommune
v/Landbruk
Postboks 4
5906 FREKHAUG

Referanser:
Dykkar:
Vår: 23/7837 - 23/80735

Saksbehandlar:
Lars Ottar Sagstad
lars.ottar.sagstad@alver.kommune.no

Dato:
20.10.2023


Oversender søknad til uttalelse - gbnr 102/5 Vabø

Tiltak: Dispensasjon - frådelling
Byggjestad: Gbnr: 102/5
Tiltakshavar: Audun Vabø
Ansvarleg søkjar: Aass As


Saka gjeld søknad om frådelling av 2 stk tomter frå gbnr 102/5. Tomtane er om lag 1000m² og 900m². Sjølve landbrukseigedomen er på om lag 180daa.

Planstatus

Eigedomen ligg i uregulert område innanfor det som i kommuneplanen sin arealdel for Lindås er definert som LNF. Tiltaket krev dispensasjon frå LNF-føremålet, PBL § 1-8 sjø og plankrav i KPA §2. Det er søkt om dispensasjon for alle nemnte føremåla.

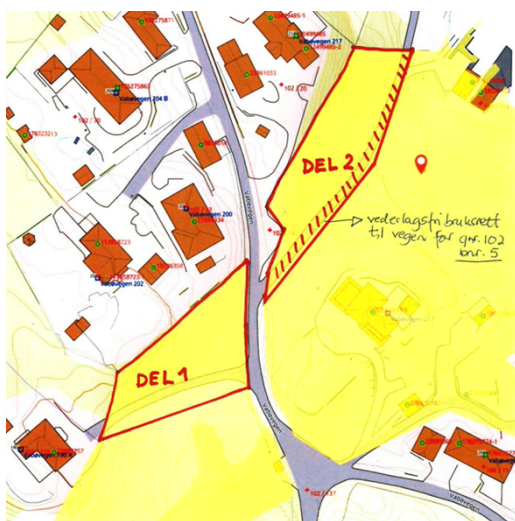

Søknadskart

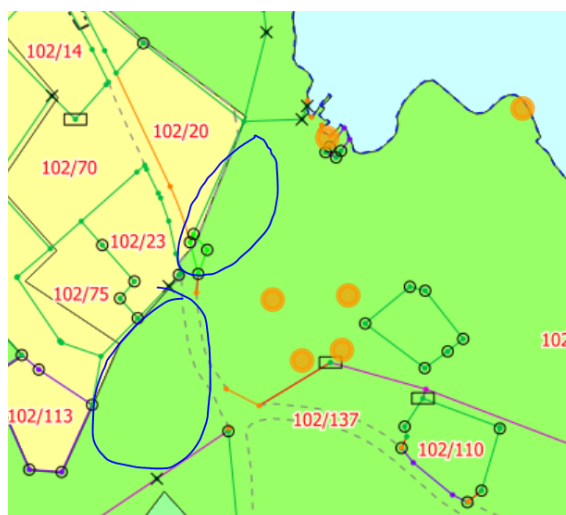

Plankart

Dispensasjon

Kommunen skal vurdere saka. Mellom anna skal kommunen vurdere om vilkåra for å gje dispensasjon er oppfylt og kva for konsekvensar tiltaket kan ha. Statsforvaltaren og fylkeskommune skal uttale seg i saka.

Frist

Frist for uttale er 4 veker frå oversendinga, jf. pbl. § 21-5 (3).

Med vennleg helsing
Alver kommune, Plan og byggesak

Are Frøysland Grande
Avdelingsleiar

Lars Ottar Sagstad
Rådgjevar

Dette dokumentet er elektronisk godkjent og har difor ingen signatur.

Vedlegg:

Søknad om fradeling av grunneiendom - gbnr 102 /5 Vabø
SV: Søknad om fradeling av grunneiendom gbnr. 102, bnr. 5
kart
nabovarsel
søknad
matrikkel
Epost vedlegg - 2023.10.05 Søknad om fradeling

Mottakarar:

Alver Kommune	Postboks 4	5906	FREKHAUG
Alver Kommune	Postboks 4	5906	FREKHAUG
Statsforvaltaren i Vestland	Njøsavegen 2	6863	LEIKANGER
Vestland Fylkeskommune	Postboks 7900	5020	Bergen