


**Frå:** Josep Gayrbekov  
**Send:** søndag 22. oktober 2023 18:48  
**Til:** runeseim@online.no  
**Emne:** 23/1296 endringssøknad

Viser til endringssøknad.

Nye grensene virker å være nærmere 4 meter til eksisterende bygg. Avstanden må oppgis. Det krever enten dispensasjon eller samtykke fra eier av bnr. 1 hvor dette er spesifisert.

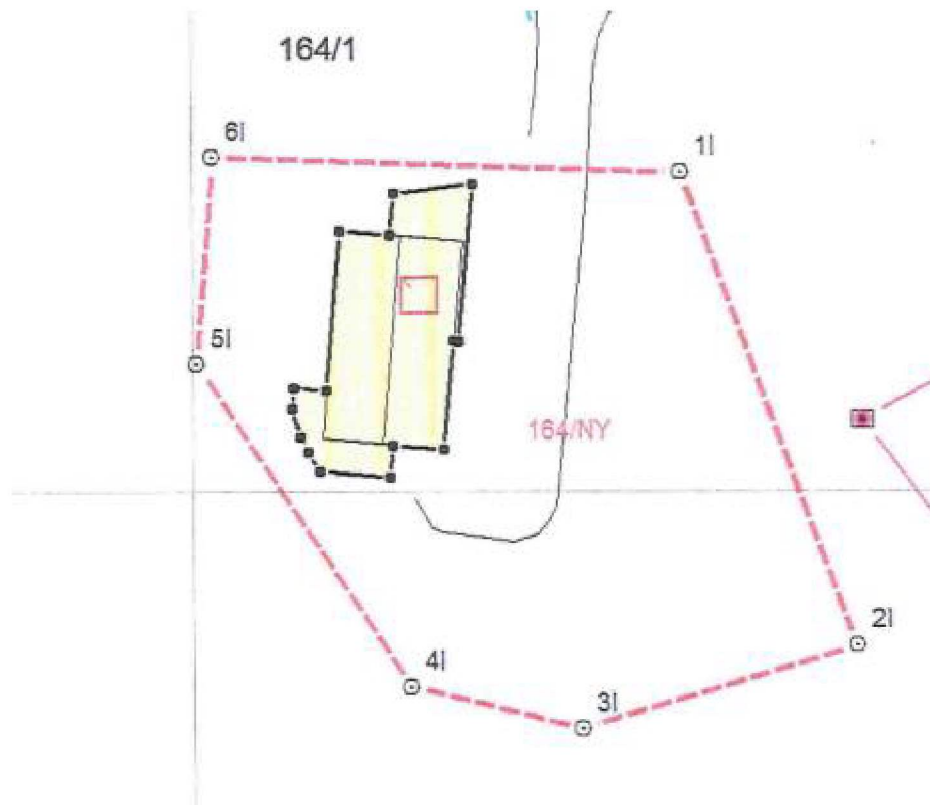

**Josep Gayrbekov** | Rådgjevar Plan og byggesak

Telefon: 45 33 01 86

Innbyggjarservice: 56 37 50 00

[www.alver.kommune.no](http://www.alver.kommune.no)



**ALVER**  
KOMMUNE