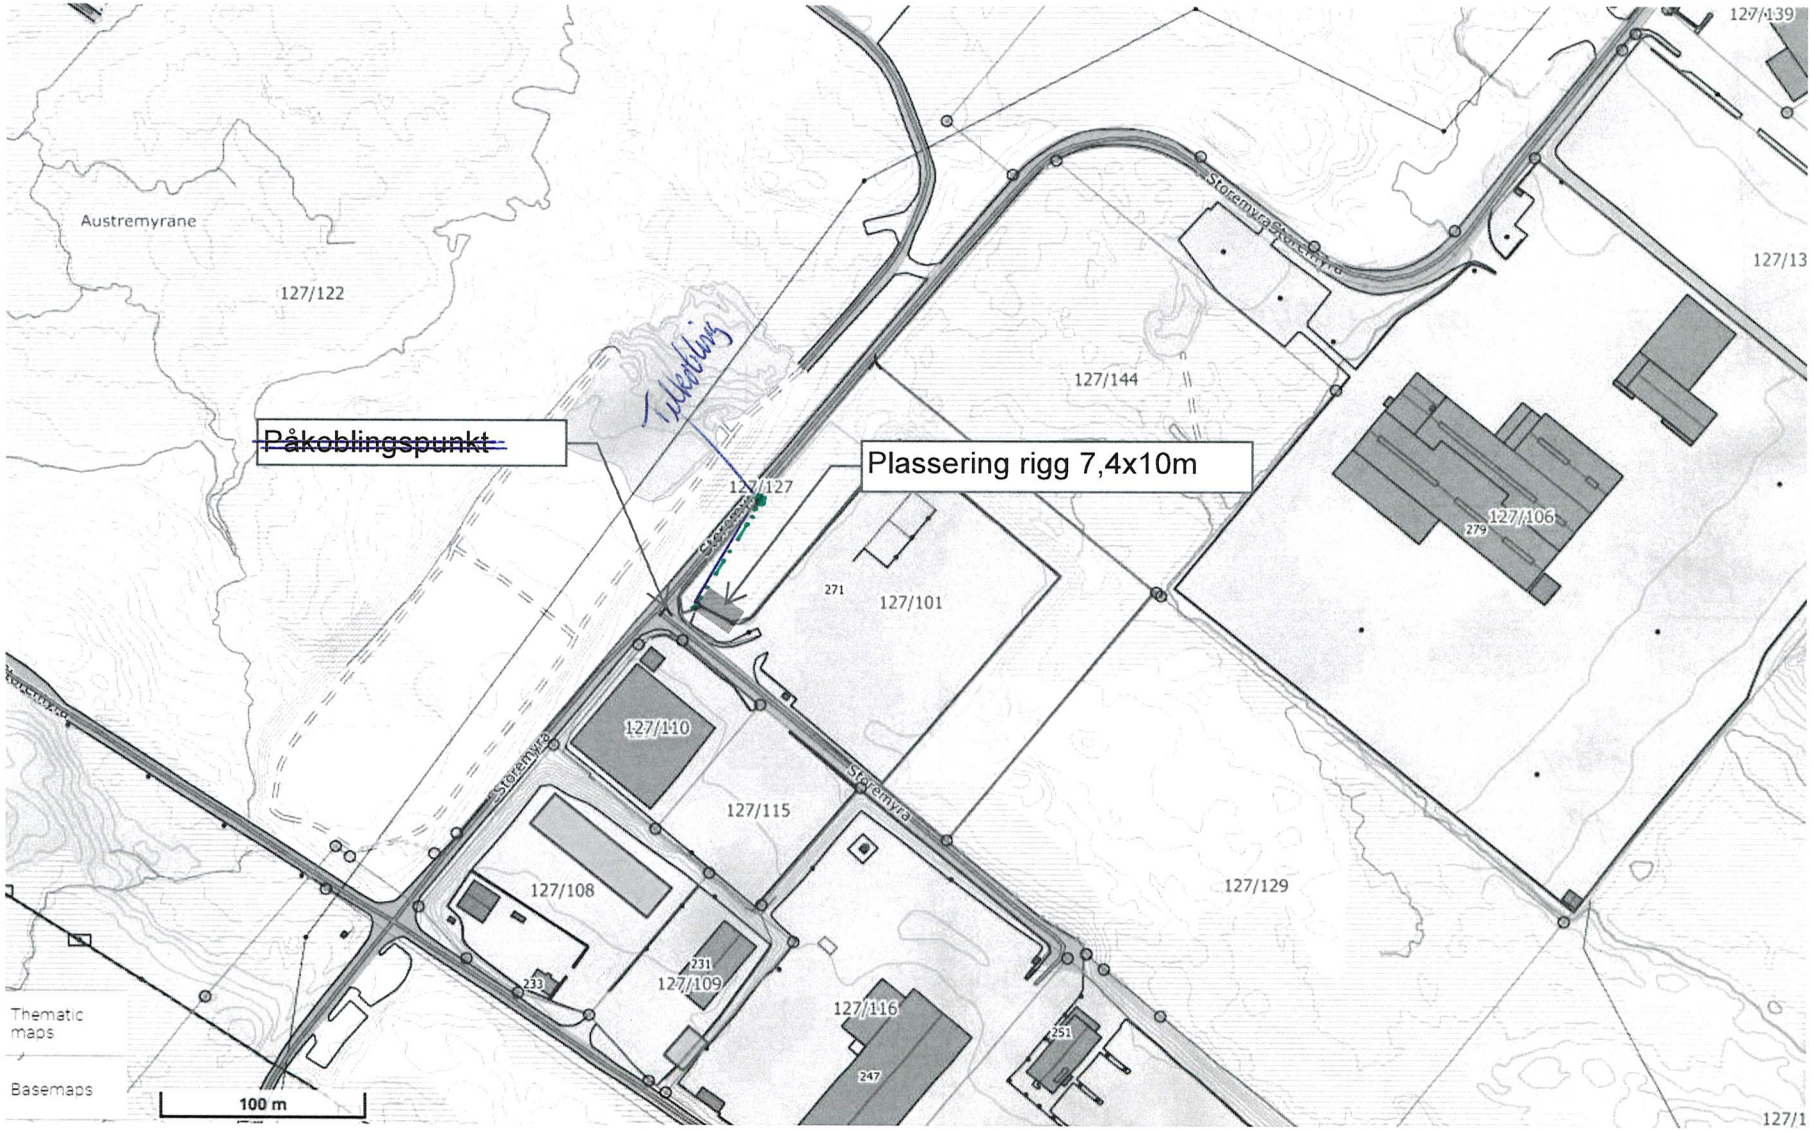
Austremyrane
127/122
Påkoblingspunkt
Plassering rigg 7,4x10m
127/127
127/144
127/139
127/13
127/106
279
271
127/101
127/110
127/115
127/108
127/109
231
233
127/116
247
251
127/129
Storemyra
Thematic maps
Basemaps
100 m