


Loft-plan

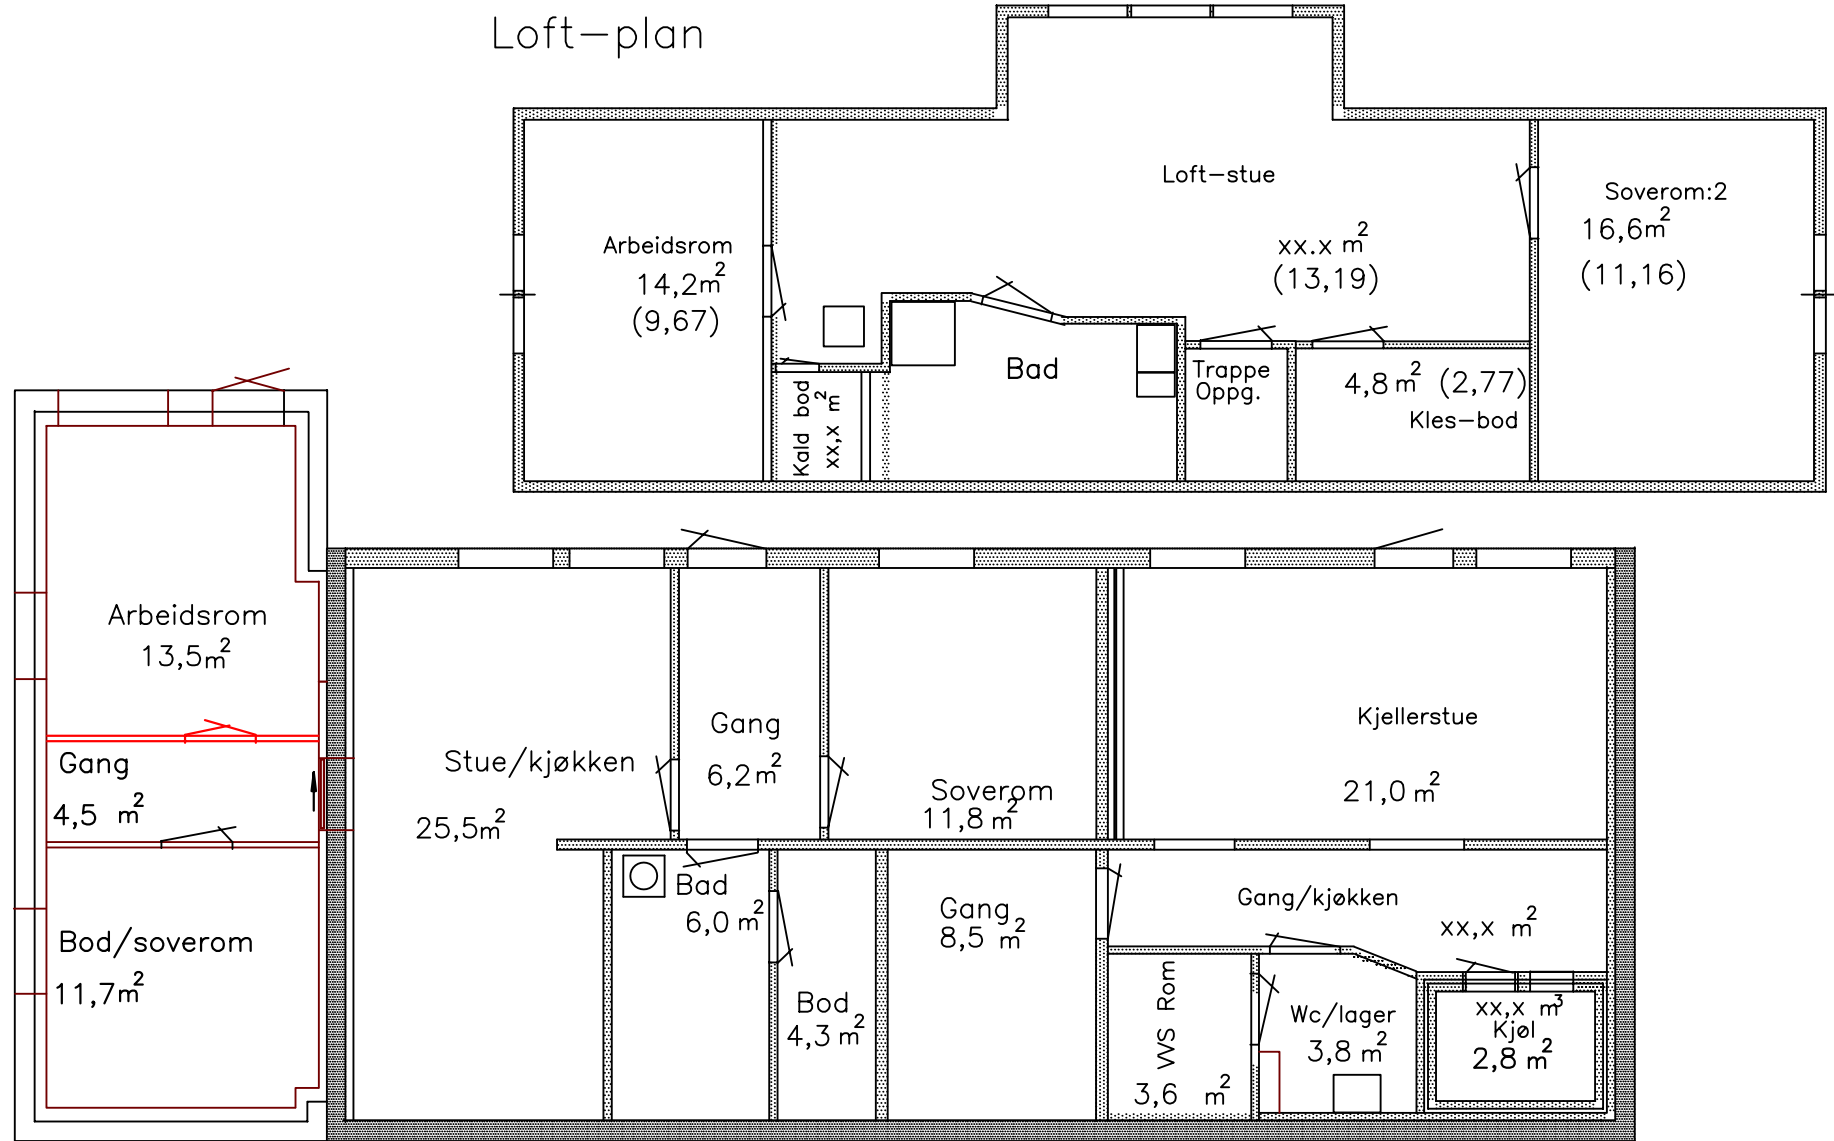

Kjeller-plan

Enebolig for .: Herman Titlestad			
Fasader TOMT 6 KNARVIK, LINÅS Gnr 188 bnr 547			
Tegn.	H.T	TEGNINGS NR.:	
Godkj.	xxx		
mål.	1:100	PROSJEKT NR.:	
Dato.	10.11.2015		