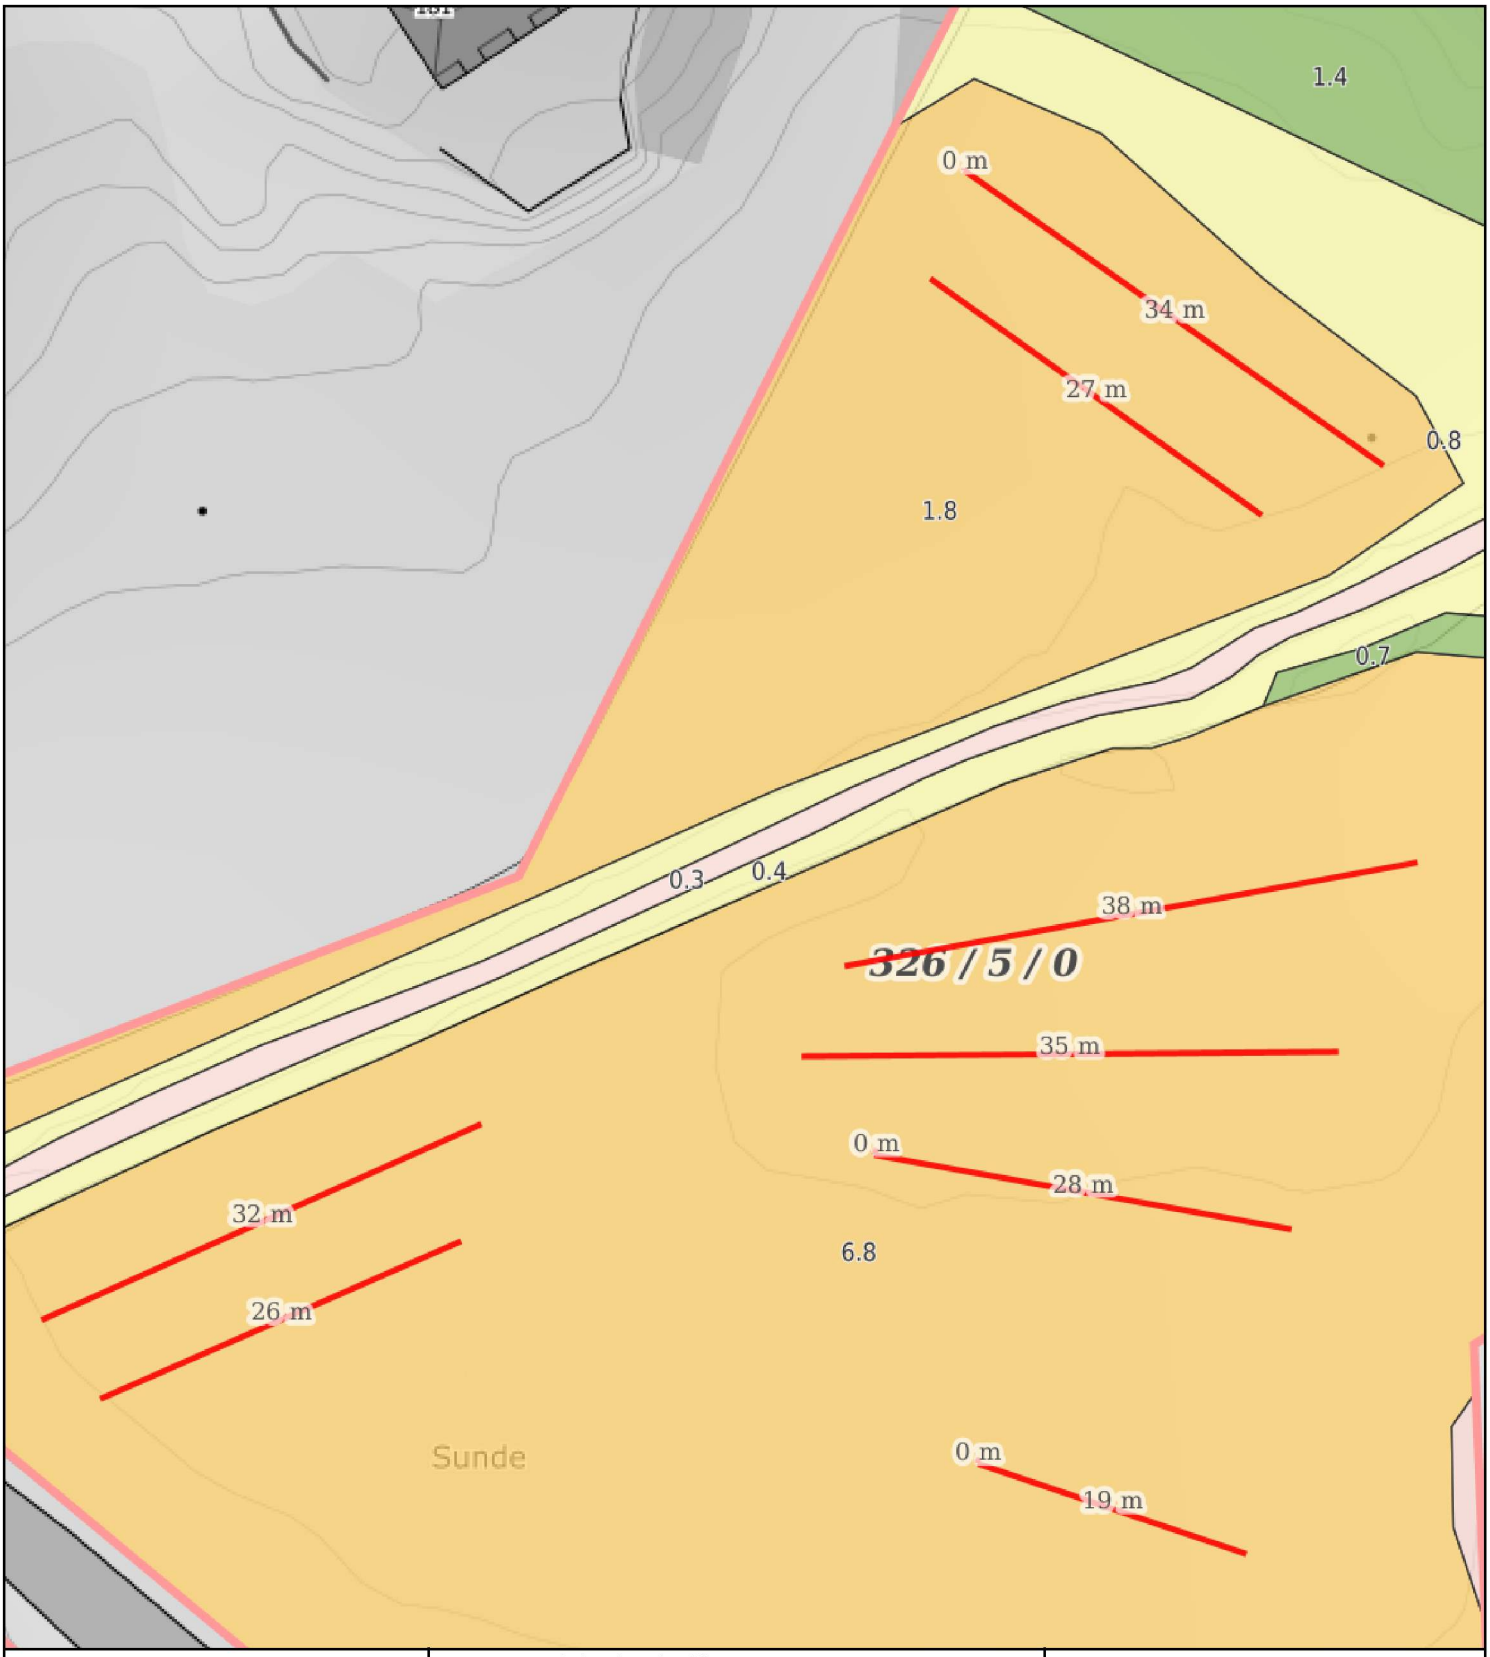

0 5 10 15m

Målestokk 1: 500 ved A4 utskrift
Utskriftsdato: 06.11.2023 15:41
Eiendomsdata verifisert: 06.11.2023 15:28

GÅRDSKART 4631-326/5/0
Tilknyttede grunneiendommer:
326/5/0-326/127/0

NIBIO
NORSK INSTITUTT FOR BIOØKONOMI

Markslag (AR5) 7 klasser

TEGNFORKLARING	AREALTALL (DEKAR)	
Fulldyrka jord	10.2	
Overflatedyrka jord	1.4	
Innmarksbeite	5.0	16.6
Produktiv skog *	39.7	39.7
Annet markslag	0.0	
Bebygd, samf., vann, bre	5.3	5.3
Ikke kartlagt	0.0	0.0
Sum	61.6	61.6

* Produktiv skog er skog på fastmark og myr med skogbonitet lav eller bedre.

Kartet viser valgt type gårdskart for eiendommen man har søkt på. I tillegg vises bakgrunnskart for gjenkjennelse.
Arealstatistikken viser arealer i dekar for alle teiger på eiendommen. Det kan forekomme avrundingsforskjeller i arealtallene.

Ajourføringsbehov meldes til kommunen.

- Arealressursgrenser
- Eiendomsgrenser
- Driftssenterpunkt