

# Kartvedlegg til protokoll for oppmålingsforretning

Alver Kommune

N

Eigedom  
164/1

Saks nr  
20237120


Oppdragnr

Rekvirent  
Seim Rune


Forretningsdato  
2/10/2023

Landmålar  
Kjell Rune Standal

Målestokk 1:500

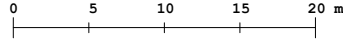

Beskriving/avtalar:

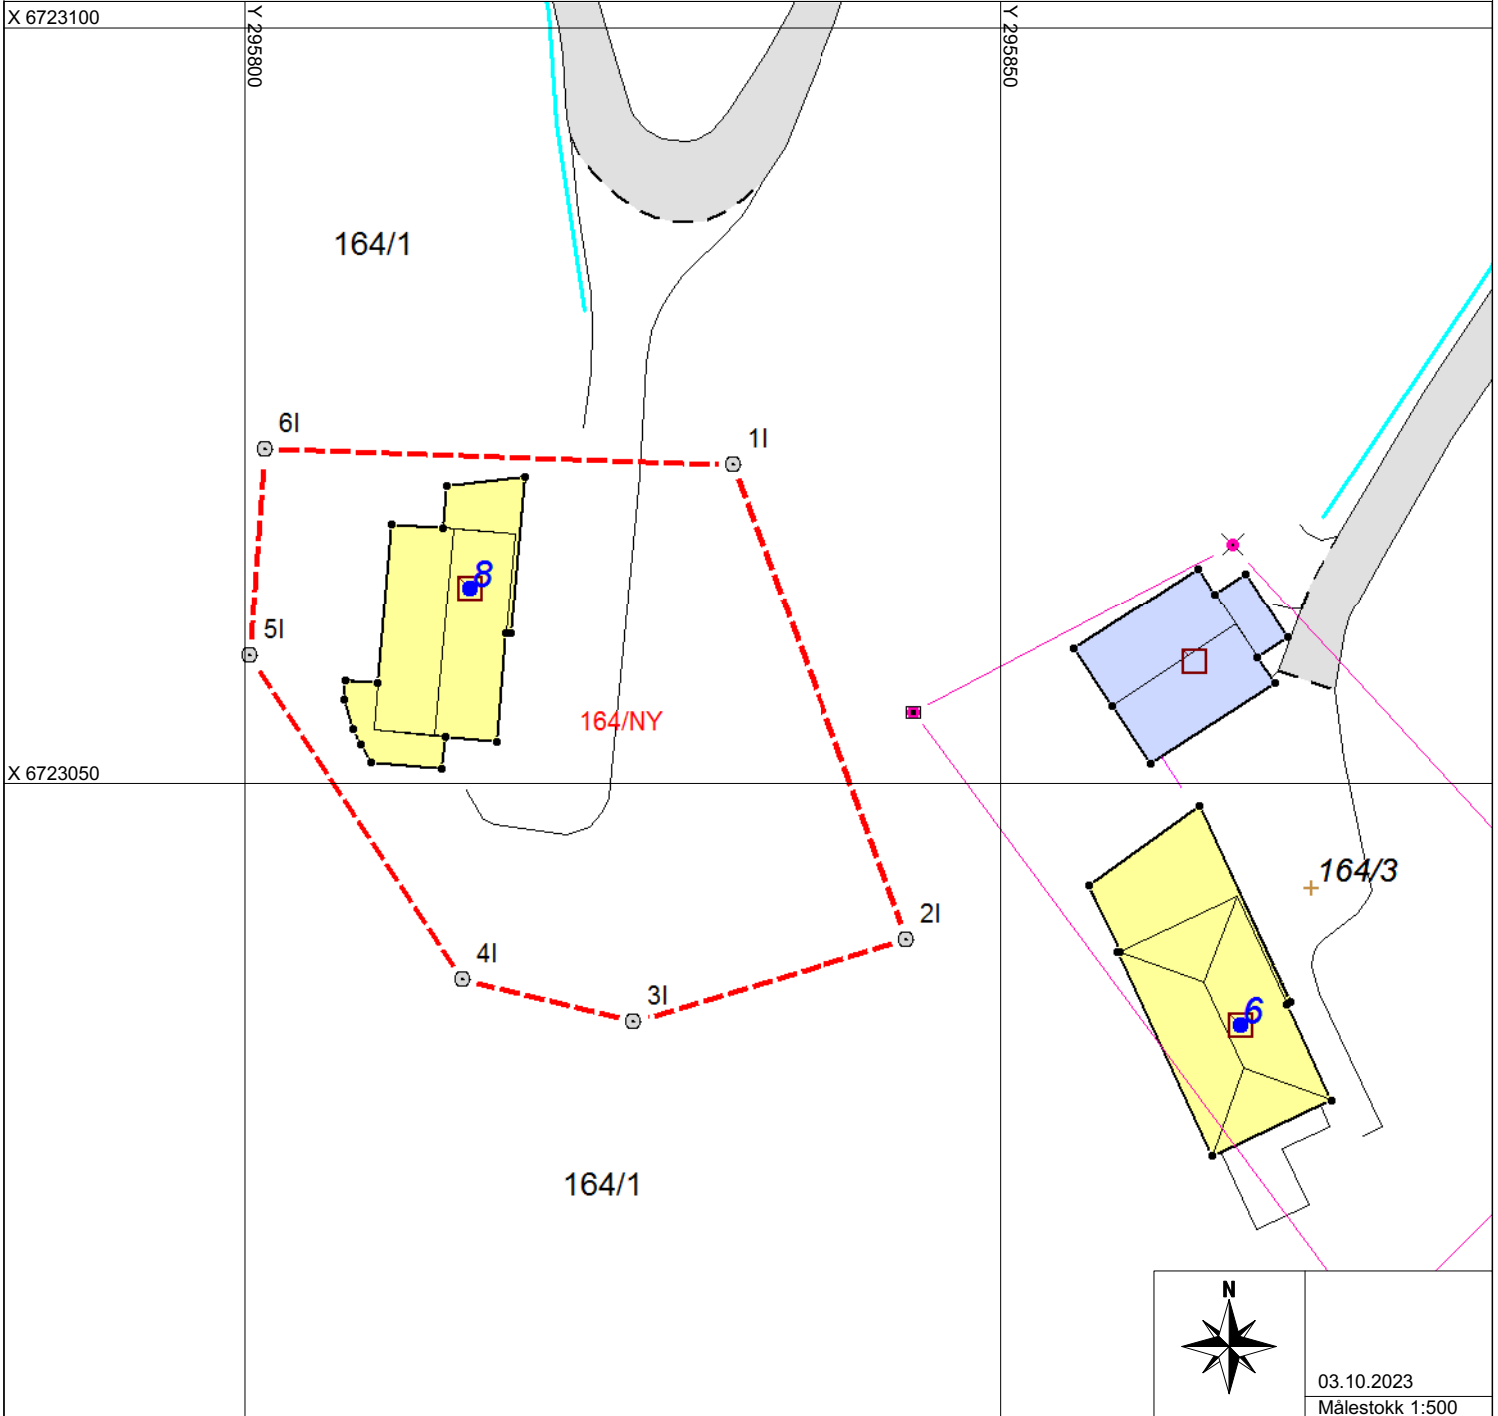

03.10.2023  
Målestokk 1:500