

Oversiktskart for 164 / 4

Målestokk 1:1 000
EUREF89 UTM Sone 32

6723100

6723050

6723000

Eggåsen



40m

295700

295750

295800

295850


295900

164 / 4

Krokjen

Teig 1 (Hovedteig)

Målestokk 1:250
EUREF89 UTM Sone 32

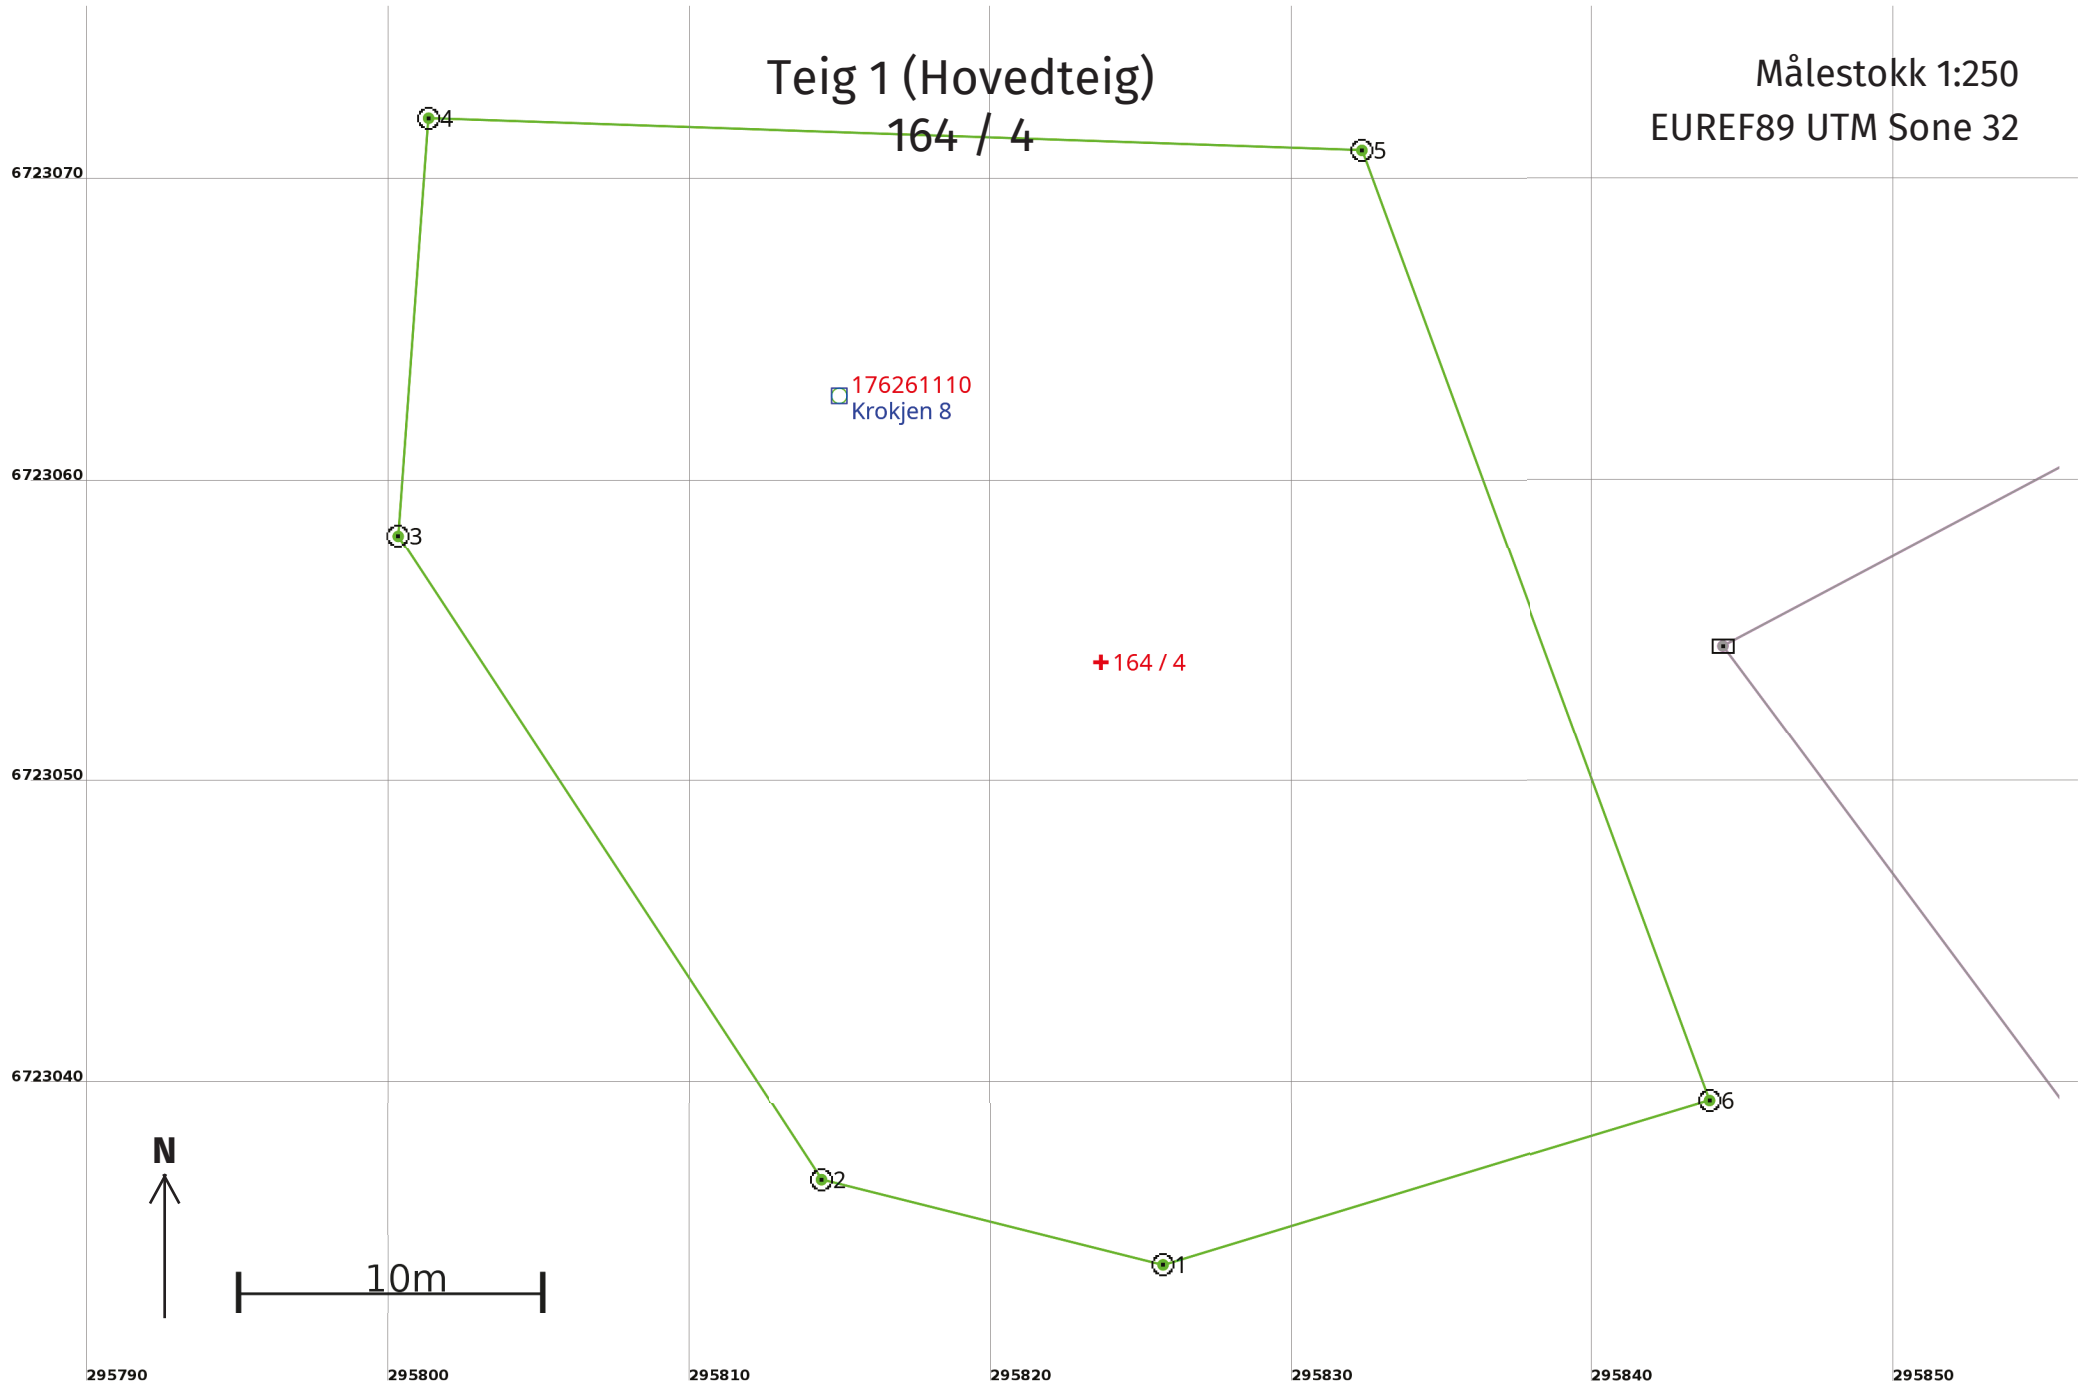

Areal og koordinater

Areal: 1 183,5

Arealmerknad:

Representasjonspunkt: **Koordinatsystem:** EUREF89 UTM Sone 32

Nord: 6723054 **Øst:** 295824

Grensepunkt / Grenselinje

Ytre avgrensing

Løpenr	Nord	Øst	Grensemerke nedsatt i / Lengde (m)	Grensepunkttype / Linjeinformasjon	Målemetode	Nøyaktighet (SD i cm)	Radius
1	6723034,14	295825,70	Jord 11,67	Offentlig godkjent grensemerke	96 GNSS: Fasemåling (Real time kinematic)	10	
2	6723036,94	295814,37	Jord 25,61	Offentlig godkjent grensemerke	96 GNSS: Fasemåling (Real time kinematic)	10	
3	6723058,35	295800,32	Jord 13,87	Offentlig godkjent grensemerke	96 GNSS: Fasemåling (Real time kinematic)	10	
4	6723072,19	295801,33	Jord 30,99	Offentlig godkjent grensemerke	96 GNSS: Fasemåling (Real time kinematic)	10	
5	6723071,12	295832,30	Jord 33,57	Offentlig godkjent grensemerke	96 GNSS: Fasemåling (Real time kinematic)	10	
6	6723039,60	295843,87	Jord 18,98	Offentlig godkjent grensemerke	96 GNSS: Fasemåling (Real time kinematic)	10	