

Kartvedlegg til protokoll for oppmålingsforretning

Alver Kommune

N

Eigedom
164/1

Saks nr
20237120


Oppdragnr

Rekvirent
Seim Rune

Forretningsdato
2/10/2023

Landmålar
Kjell Rune Standal

Målestokk 1:500

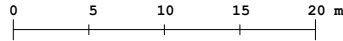

Beskriving/avtalar:

