


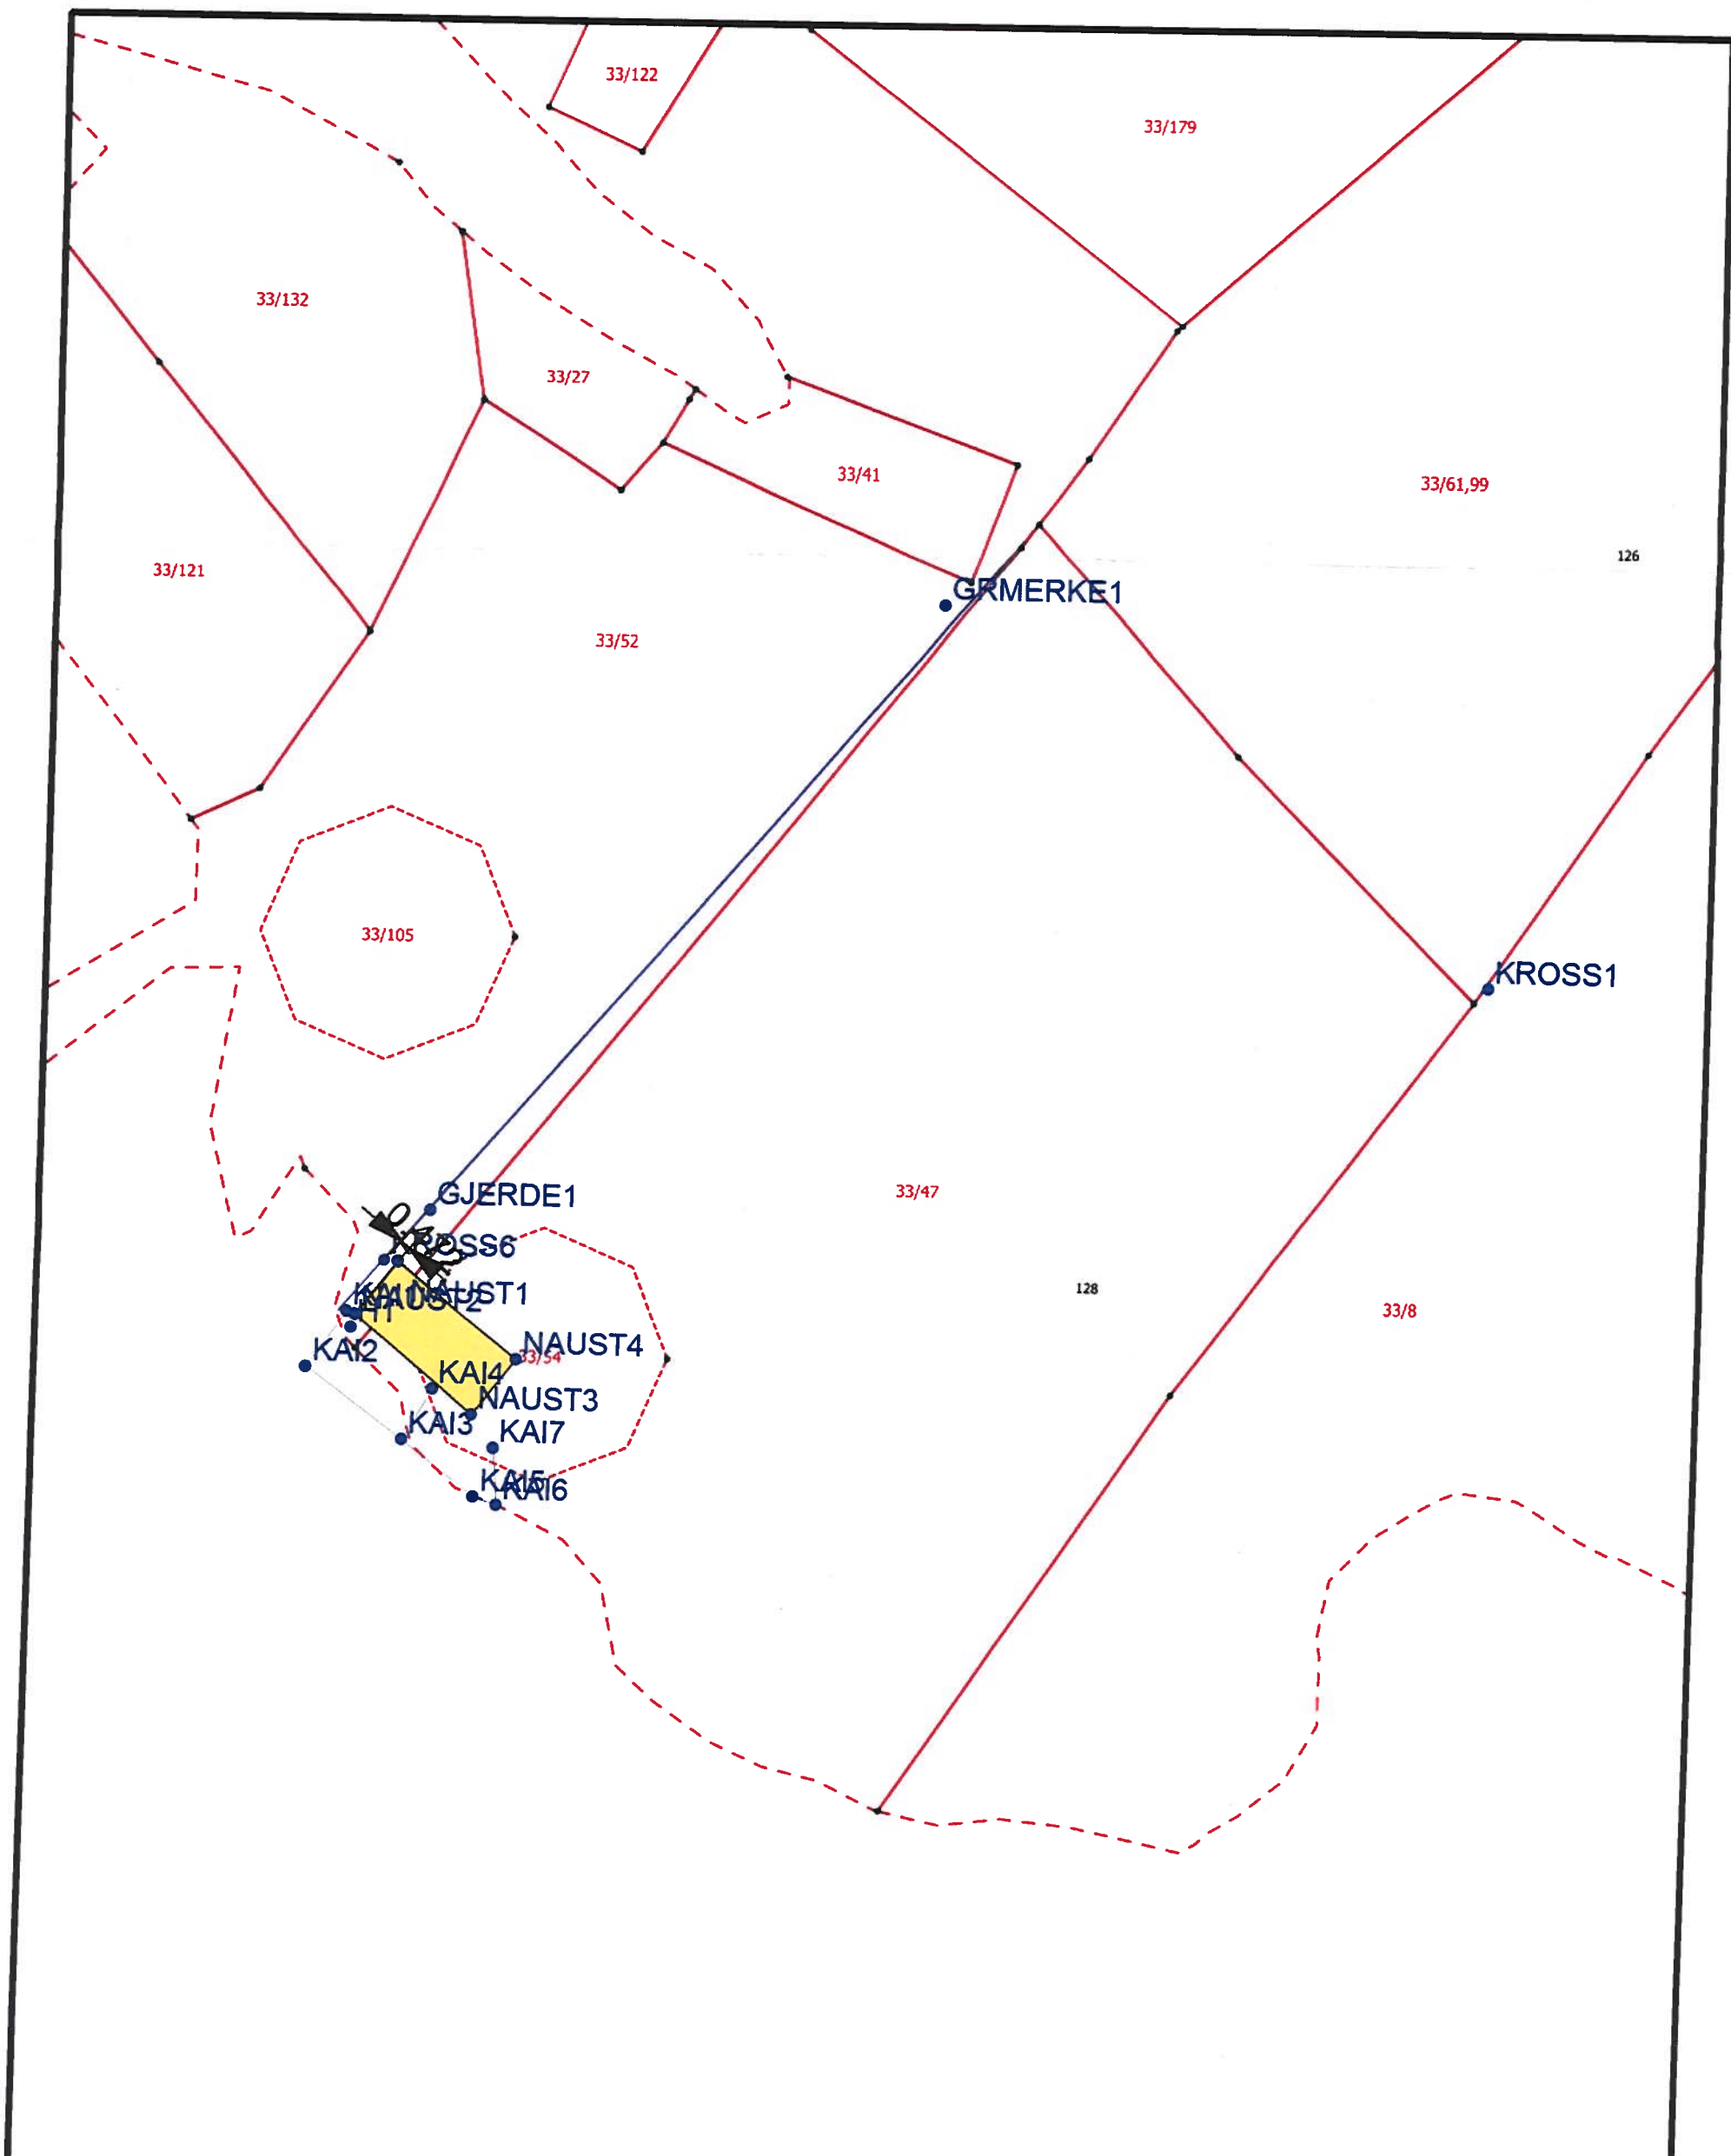

Anko AS - Bergen
Fjøsangerveien 50C - 5059 Bergen
55387870 / www.anko.no



Dato: 2019.08.19
Sign: vsp

Anko AS
Bergen



Målestokk
1:400