


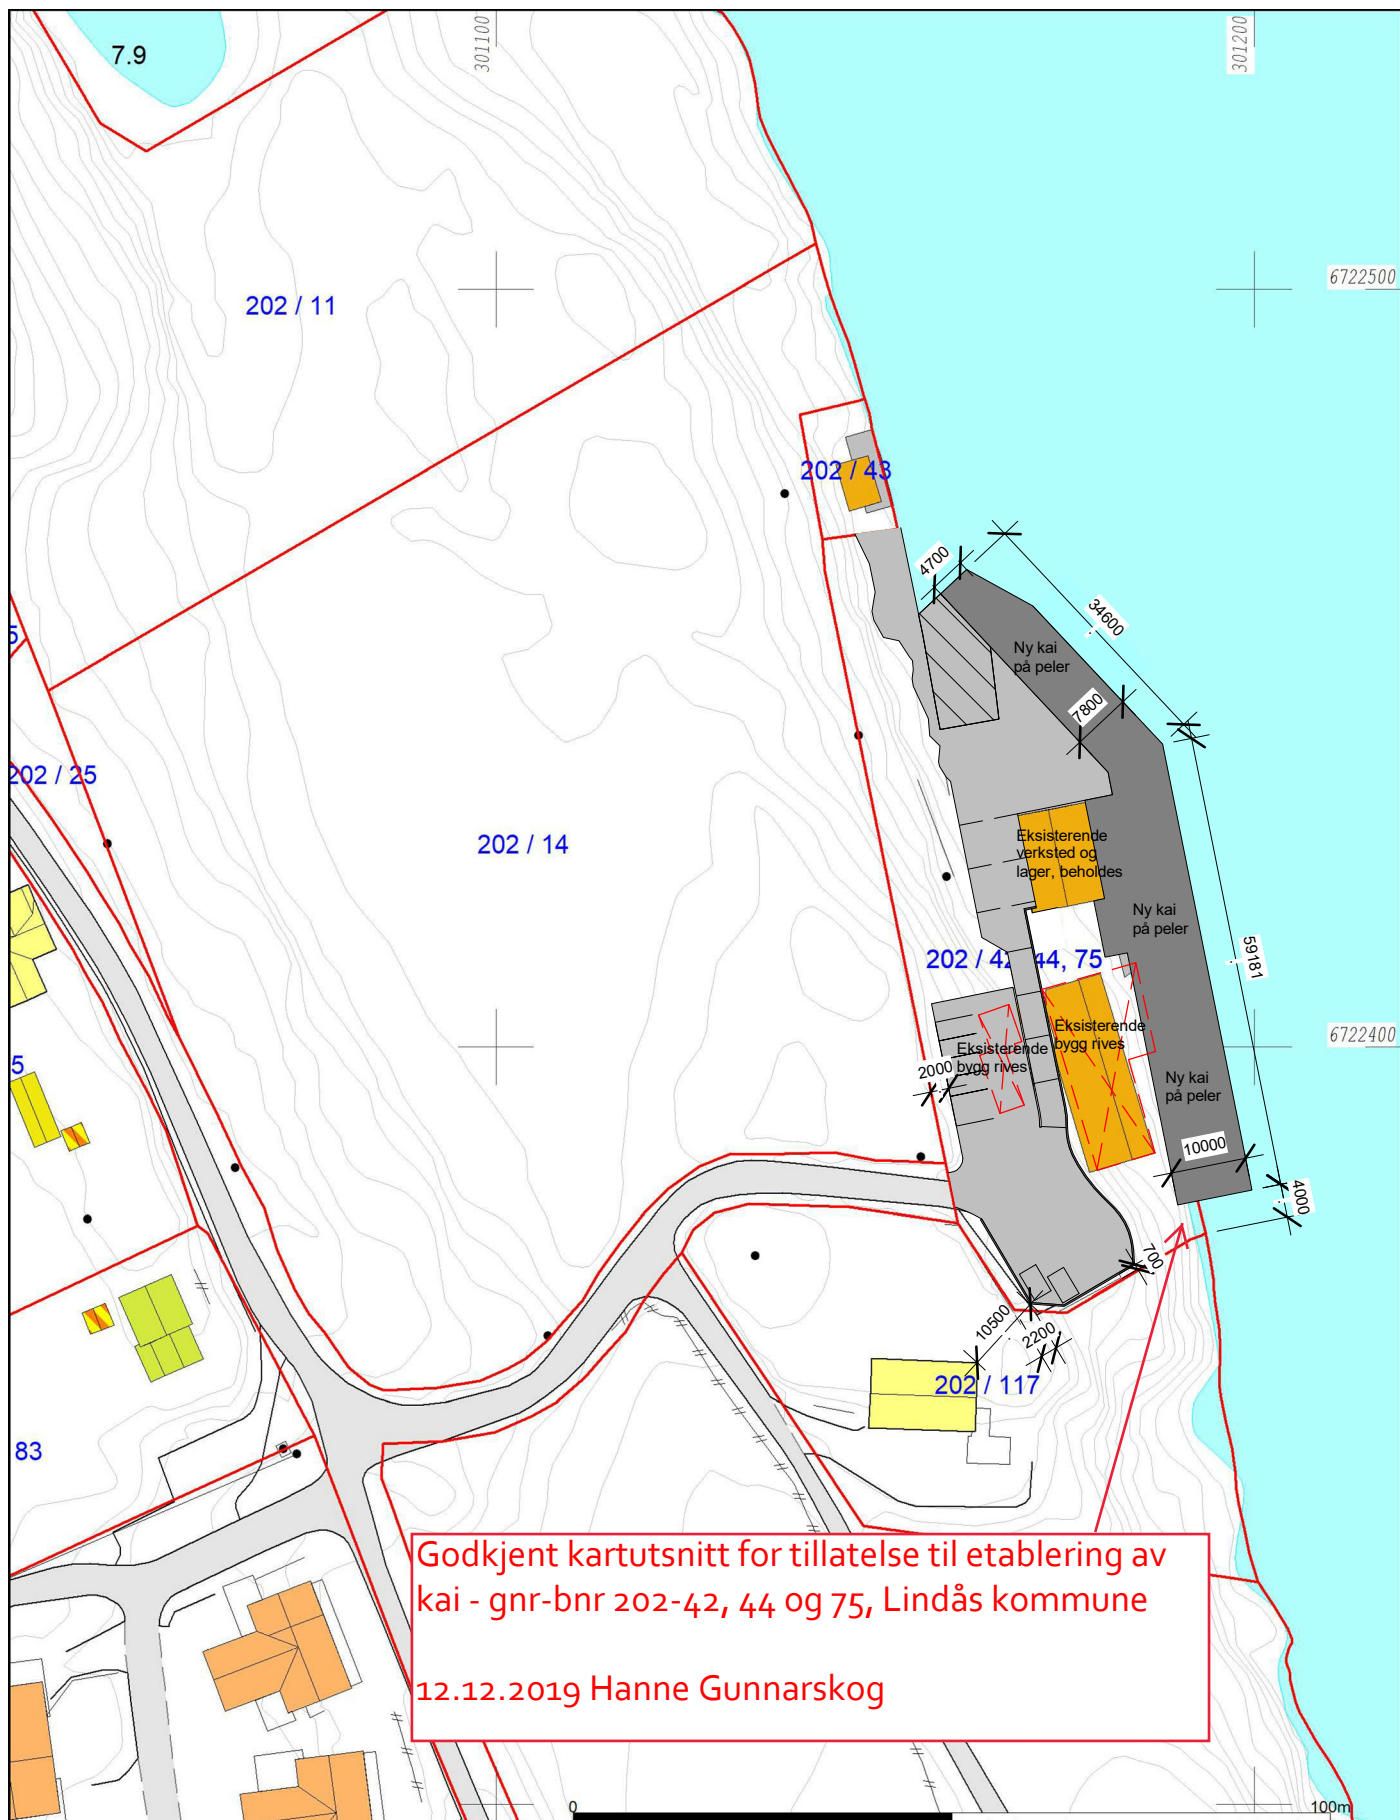

Godkjent kartutsnitt for tillatelse til etablering av kai - gnr-bnr 202-42, 44 og 75, Lindås kommune

12.12.2019 Hanne Gunnarskog

- Målte Grenser
- Registrerte Grenser
- Udefinert grense
- Terrengmålte grense
- Konstruert grensepunkt
- Bolig
- Bustad m/leilighet
- Våningshus
- Større bustader
- Hytte/feriehus
- Garasje/uthus
- Industri/lager
- Andre bygg

Beliggenhet og høyder må oppfattes som orienterende.
Koordinatsystem: EUREF89 - SONE 32 (EPSG:25832)
Høydesystem: NN 2000 høyder (EPSG:5941)



Lindås kommune
Geodata avdeling

Dato: 2019.08.30
Sign: limo

Gbnr. 202/42



Målestokk
1:1000