

**For matrikkelenhet:**

Kommune: 4631 - ALVER
Gårdsnummer: 479
Bruksnummer: 107

Utskriftsdato/klokkeslett: 03.01.2020 kl. 10:59
Produsert av: Kjartan Medaas
Attestert av: Alver kommune

Orientering om matrikkelbrev

Matrikkelbrevet er hjemlet i «Lov om eigedsregistrering» (matrikkelova) av 17. juni 2005. Etter definisjonen i matrikkelovens § 3 d) er matrikkelbrevet en attestert utskrift av matrikkelen som viser alle registrerte opplysninger om en matrikkelenhet ved oppgitt dato.

Om fullstendighet og nøyaktighet i matrikkelbrevet

Matrikkelen ble etablert ved konvertering av data fra tidligere registre. Det kan variere hvor gode disse dataene er med hensyn på fullstendighet og nøyaktighet. I enkelte tilfeller kan grensepunkt og grenselinjer mangle helt eller delvis eller være feil registrert. Det kan også være feil og mangler ved registrert bygnings- og adresseinformasjon. Fullstendighet og stedfestingsnøyaktighet er generelt bedre innenfor enn utenfor tettbygd strøk. Vær oppmerksom på at for mange matrikkelenheter og bygg hefter usikkerhet ved arealet som oppgis.

For utfyllende informasjon: www.kartverket.no/matrikkelbrev

Matrikkelenhet

Matrikkelenhetstype: Grunneiendom
Bruksnavn:
Etableringsdato: 16.02.2010
Skyld: 0
Er tinglyst: Ja
Har festegrunner: Nei
Er seksjonert: Nei

Arealrapport

Tekst	Areal (m2)	Kommentar
Beregna areal for 479 / 107	6 528,2	

Eierforhold

Tinglyste eierforhold

Rolle	Status	Føds.d./org.nr	Navn	Bruksenhet	Adresse	Andel
Hjemmelshaver		994882651	AUSTMARKA EIENDOM AS		c/o Claus Pletten Sletta 5939 SLETTA	1 / 1


Forretninger

Forretningstype	Årsak til feilretting	Tinglysingsstatus	Tinglysingsstatusdato	Forretningsdato	Matrikkelføringsdato	Signatur
Sammenslåing		Tinglyst	03.01.2020	03.01.2020	03.01.2020	1260mek
						Rolle
						Matrikkelenhet
						Arealendring
Omnummerering		Tinglyst	01.01.2020	01.01.2020	01.01.2020	smatmynd
						Avgiver
						Mottaker
Oppmålingsforretning		Tinglyst	01.10.2015	19.08.2015	23.09.2015	1260mek
						Rolle
						Matrikkelenhet
						Arealendring
						-1 182,9
						Mottaker
						1260 - 79/113
						1 182,9

Forretningstype	Årsak til feilretting	Tinglysingsstatus	Tinglysingsstatusdato	Forretningsdato	Matrikkelføringsdato	Signatur
Oppmålingsforretning		Tinglyst	01.10.2015	19.08.2015	23.09.2015	1260mek
			Rolle	Matrikkelenhet		Arealendring
			Avgiver	1260 - 79/11		-942,7
			Mottaker	1260 - 79/112		942,7
Oppmålingsforretning		Tinglyst	18.01.2013	30.10.2012	03.01.2013	1260mek
			Rolle	Matrikkelenhet		Arealendring
			Avgiver	1260 - 79/107		-5 701
			Mottaker	1260 - 79/110		5 701,2
Oppmålingsforretning		Tinglyst	03.03.2011	22.12.2010	12.01.2011	1260mek
			Rolle	Matrikkelenhet		Arealendring
			Avgiver	1260 - 79/2		-3 812
			Mottaker	1260 - 79/109		3 812
Annen forretningstype				22.12.2010	12.01.2011	1260mek
Kart- og delingsforretning		Tinglyst	03.03.2010	15.02.2010	16.02.2010	1260mek
			Rolle	Matrikkelenhet		Arealendring
			Avgiver	1260 - 79/11		-11 046,3
			Mottaker	1260 - 79/107		11 046,3


Oversiktskart for 479 / 107

Målestokk 1:2 000
EUREF89 UTM Sone 32

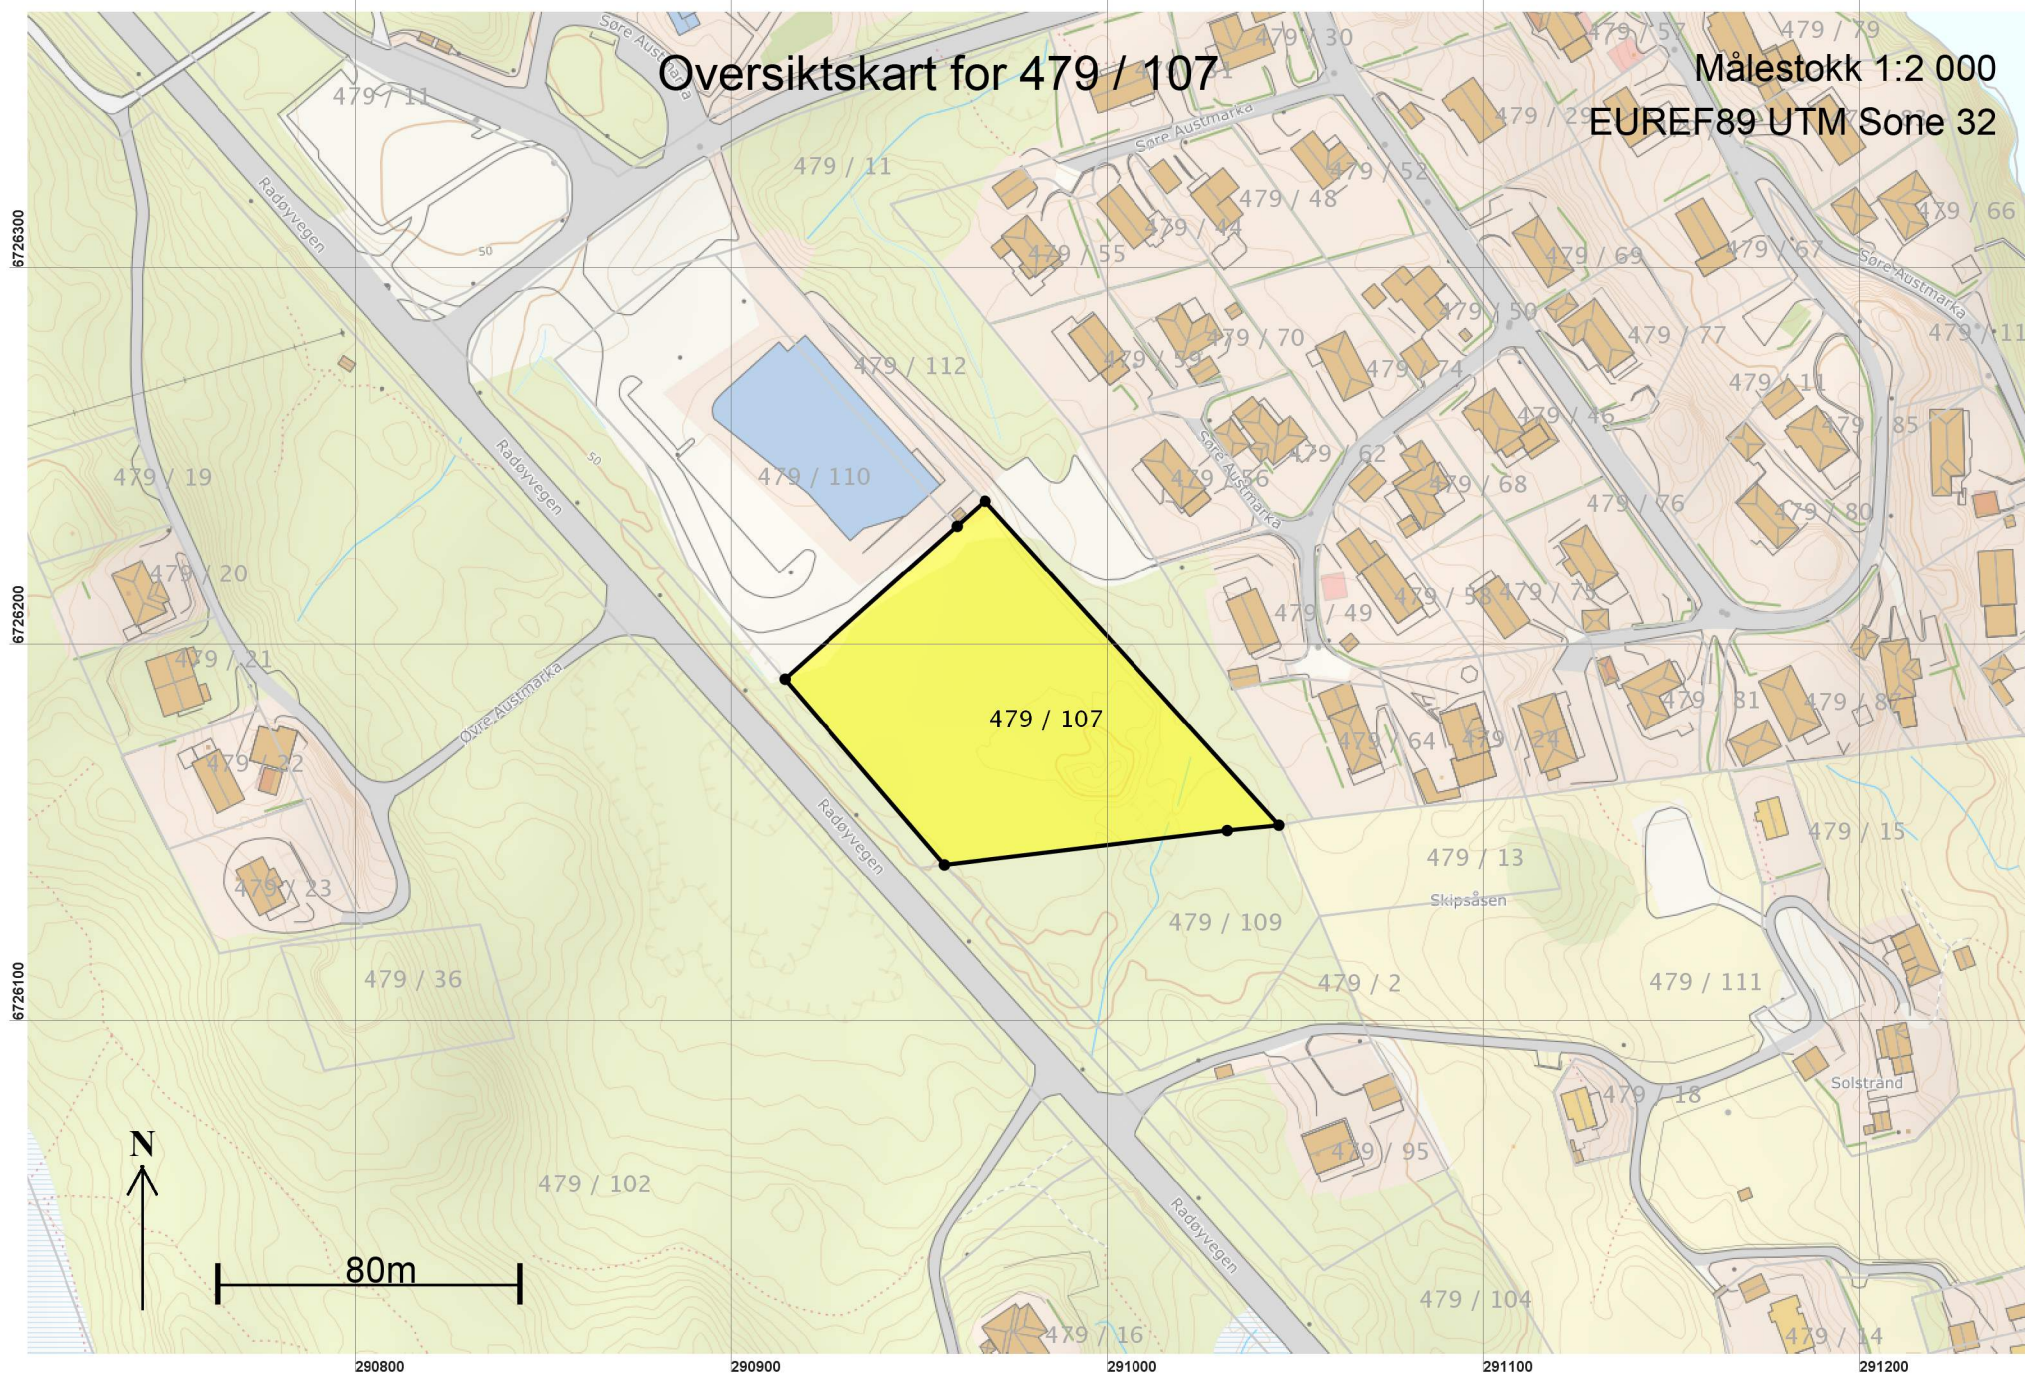

Teig 1 (Hovedteig) 479 / 107

Målestokk 1:1 000
EUREF89 UTM Sone 32

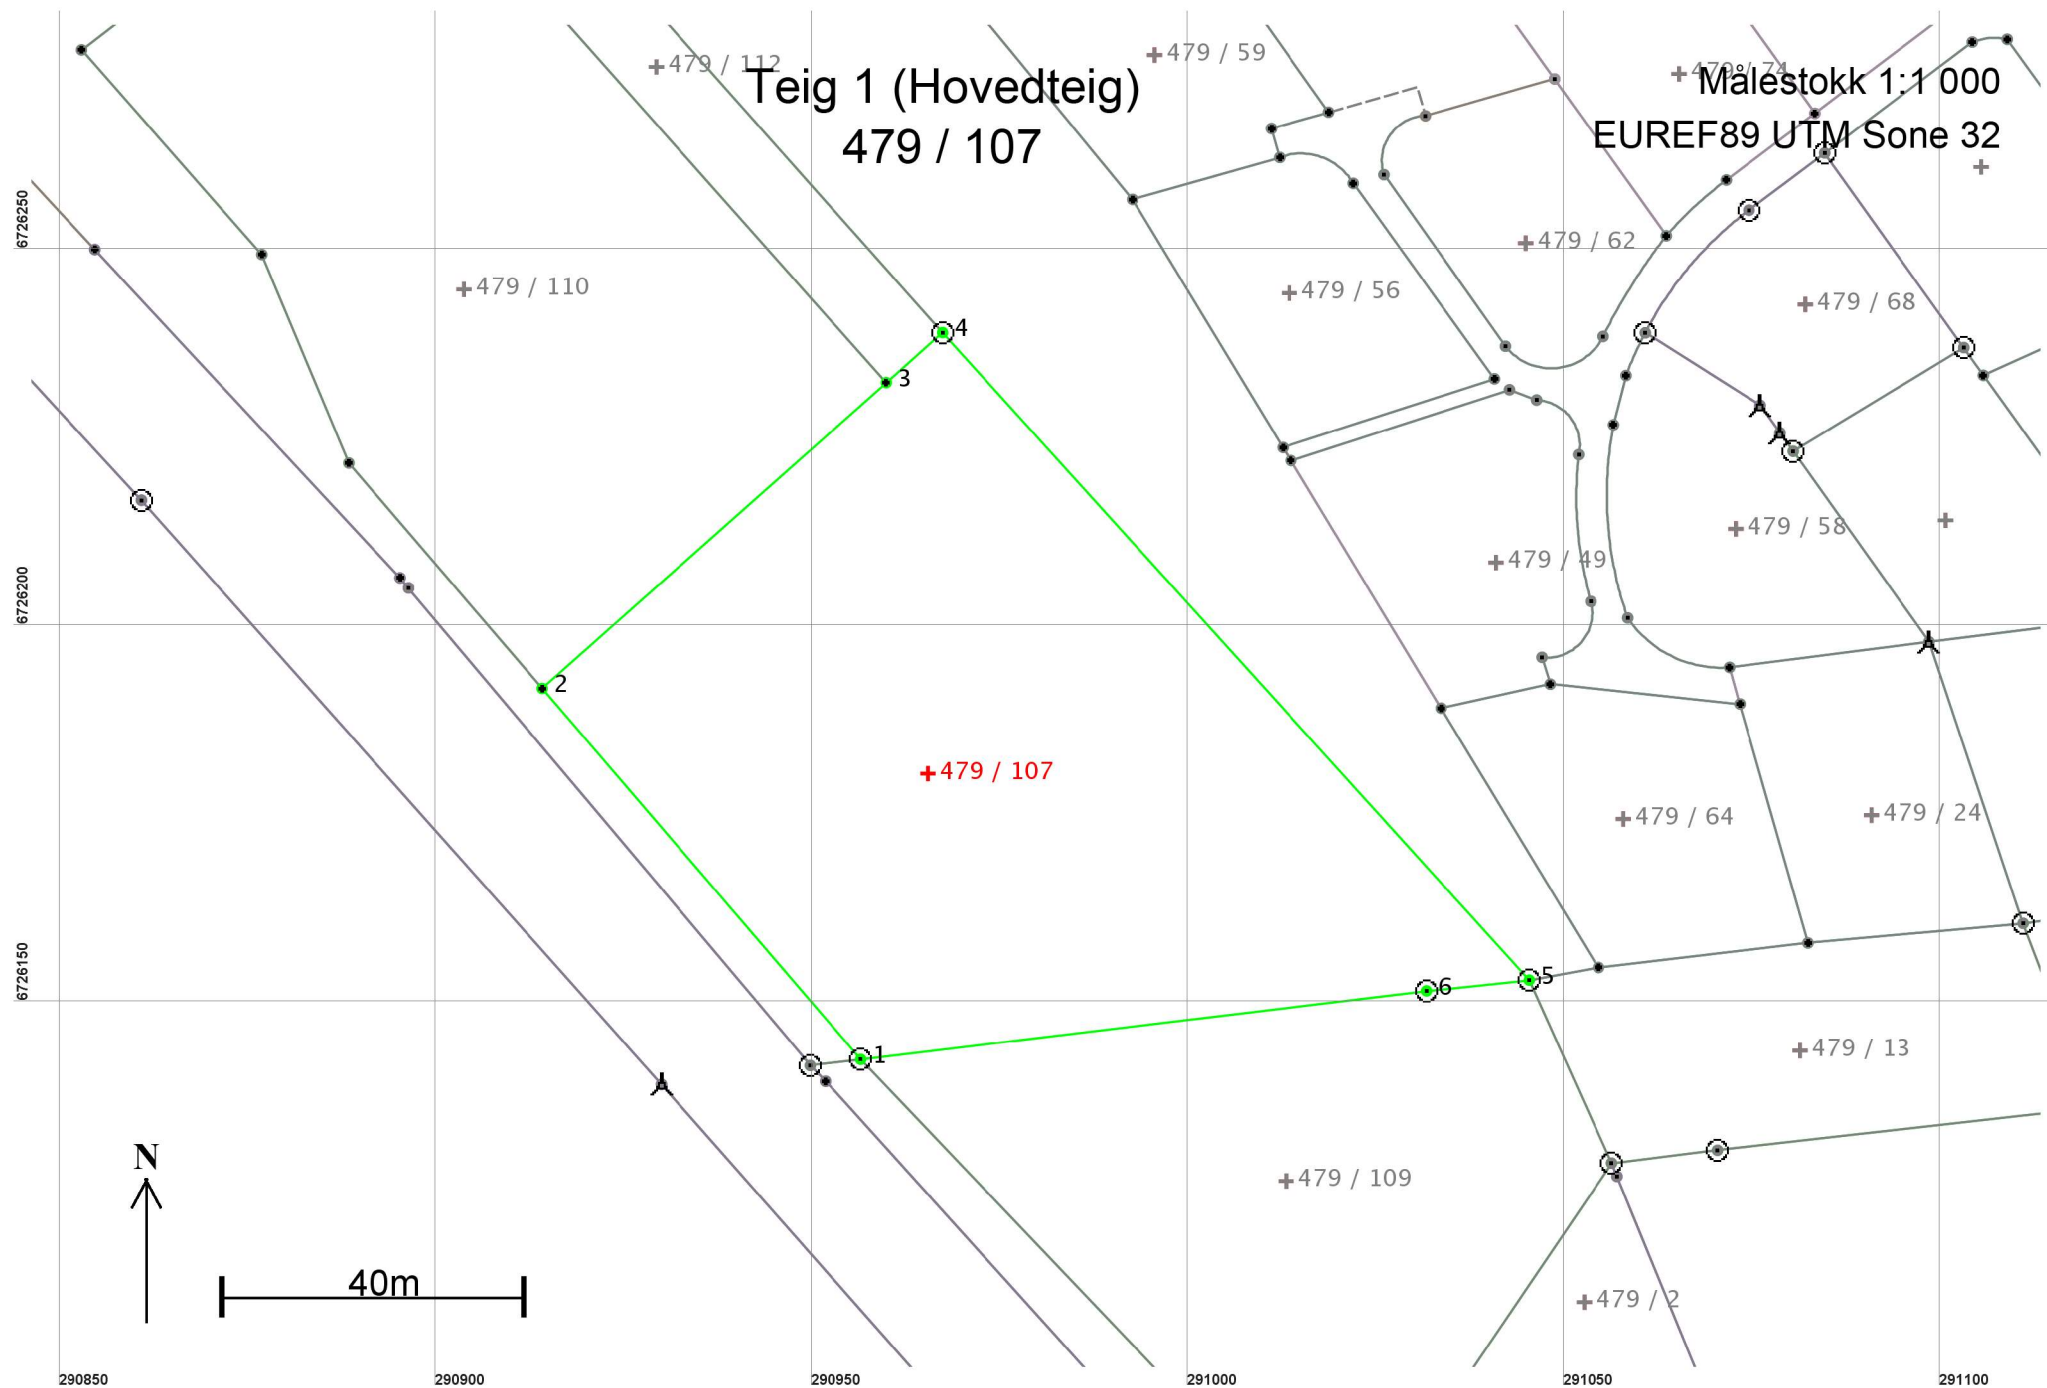

Areal og koordinater

Areal: 6 528,2

Arealmerknad:

Representasjonspunkt: Koordinatsystem: EUREF89 UTM Sone 32

Nord: 6726181

Øst: 290965

Grensepunkt / Grenselinje

Ytre avgrensing

Løpenr	Nord	Øst	Grensemerke nedsatt i / Grensepunkttype /		Målemetode	Nøyaktighet	Radius
			Lengde	Hjelpelinjetype			
1	6726143,14	290956,53	Jord 64,93	Offentlig godkjent grensemerke Ikke hjelpelinje	63 Generert sirkelgeometri	10	
2	6726192,40	290914,23	Ikke spesifisert 61,13	Umerket Ikke hjelpelinje	96 GPS kinematisk (Real time kinematic)	10	
3	6726233,00	290959,93	Ikke spesifisert 9,99	Umerket Ikke hjelpelinje	96 GPS kinematisk (Real time kinematic)	10	
4	6726239,64	290967,40	Jordfast stein 116,05	Offentlig godkjent grensemerke Ikke hjelpelinje	96 GPS kinematisk (Real time kinematic)	10	
5	6726153,66	291045,34	Jord 13,73	Offentlig godkjent grensemerke Ikke hjelpelinje	96 GPS kinematisk (Real time kinematic)	10	
6	6726152,23	291031,68	Jord 75,70	Offentlig godkjent grensemerke Ikke hjelpelinje	96 GPS kinematisk (Real time kinematic)	10	