


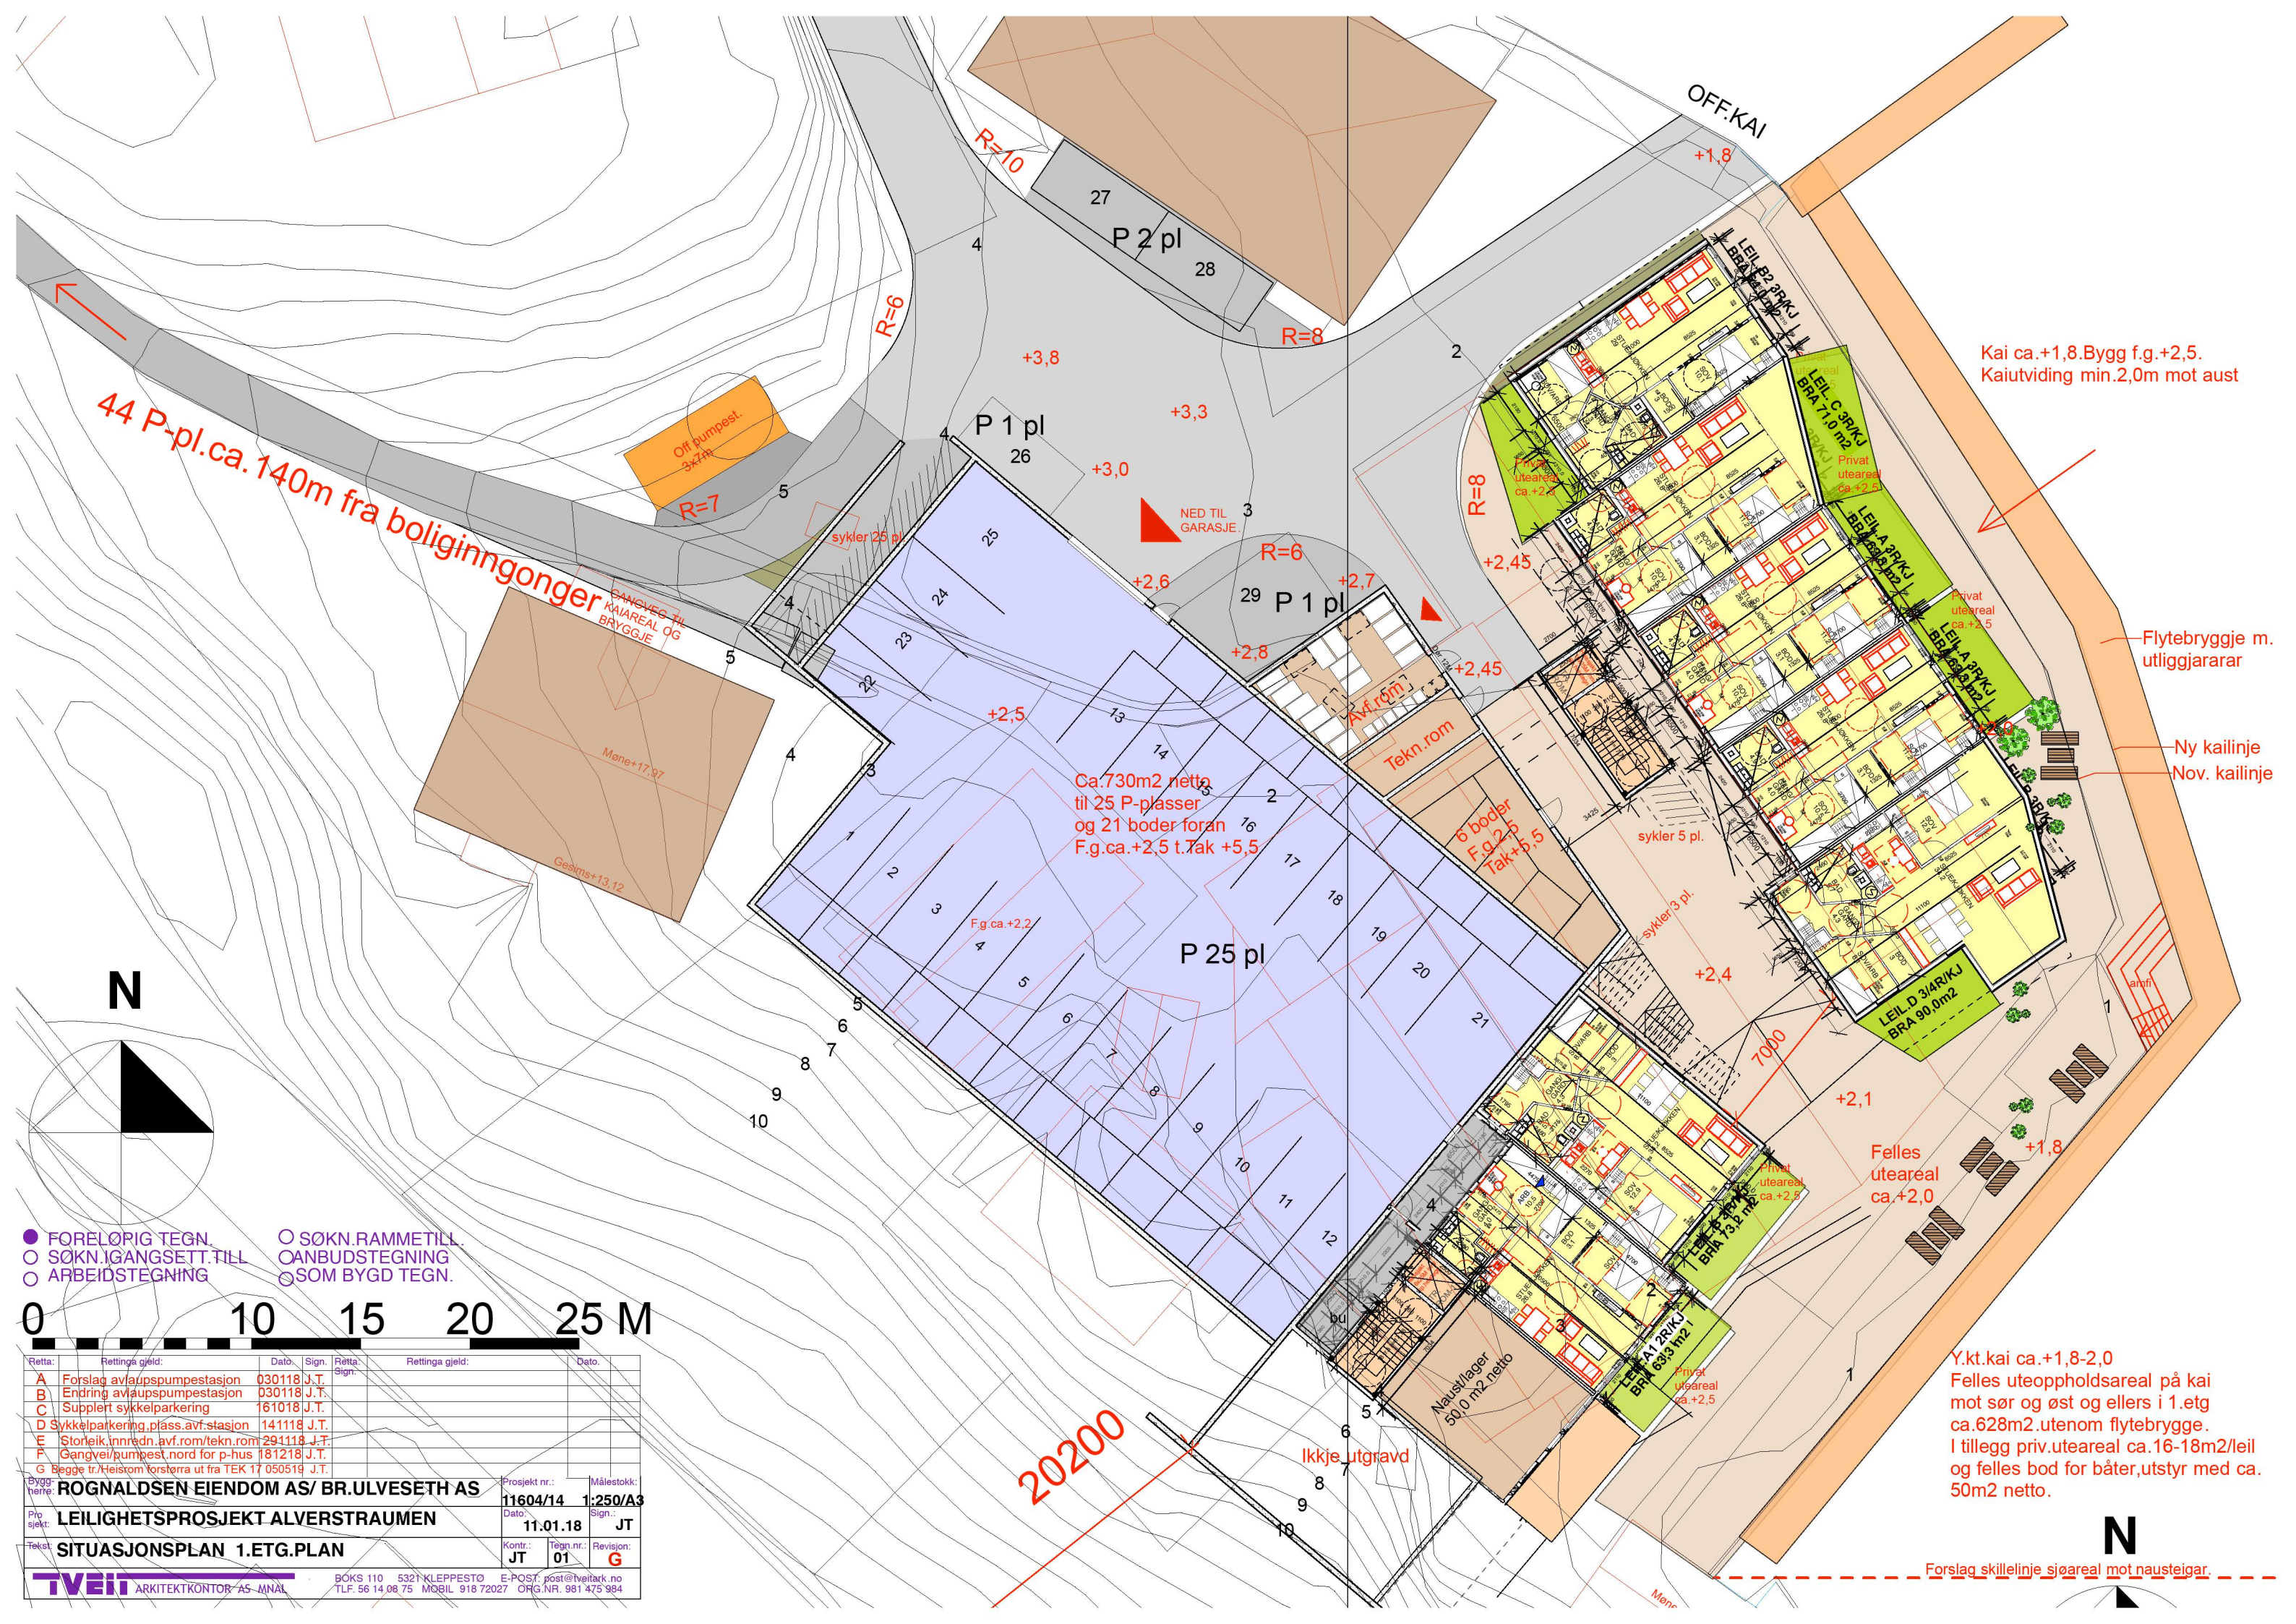

- FORELØRIG TEGN.
- SØKN.IGANGSETT.TILL.
- ARBEIDSTEGNING
- SØKN.RAMMETILL.
- ANBUDSTEGNING
- SOM BYGD TEGN.

0 10 15 20 25 M

Retta:	Rettinga gjeld:	Dato:	Sign:	Retta:	Rettinga gjeld:	Dato:
A	Forslag avlaupspumpestasjon	030118	J.T.			
B	Endring avlaupspumpestasjon	030118	J.T.			
C	Supplert sykkelparkering	161018	J.T.			
D	Sykkelparkering, plass, avf. stasjon	141118	J.T.			
E	Storleik, innredn. avf. rom/tekn.rom	291118	J.T.			
F	Gangvei/pumpest. nord for p-hus	181218	J.T.			
G	Begge tr./Heisom forstørta ut fra TEK 17	050519	J.T.			

Byggjer:	ROGNALDSEN EIENDOM AS/ BR.ULVESETH AS	Prosjekt nr.:	11604/14	Målestokk:	1:250/A3
Prosjekt:	LEILIGHETSPROSJEKT ALVERSTRÅUMEN	Dato:	11.01.18	Sign.:	JT
Tekst:	SITUASJONSPLAN 1.ETG.PLAN	Kontr.:	JT	Tegn. nr.:	01
		Revisjon:			G