


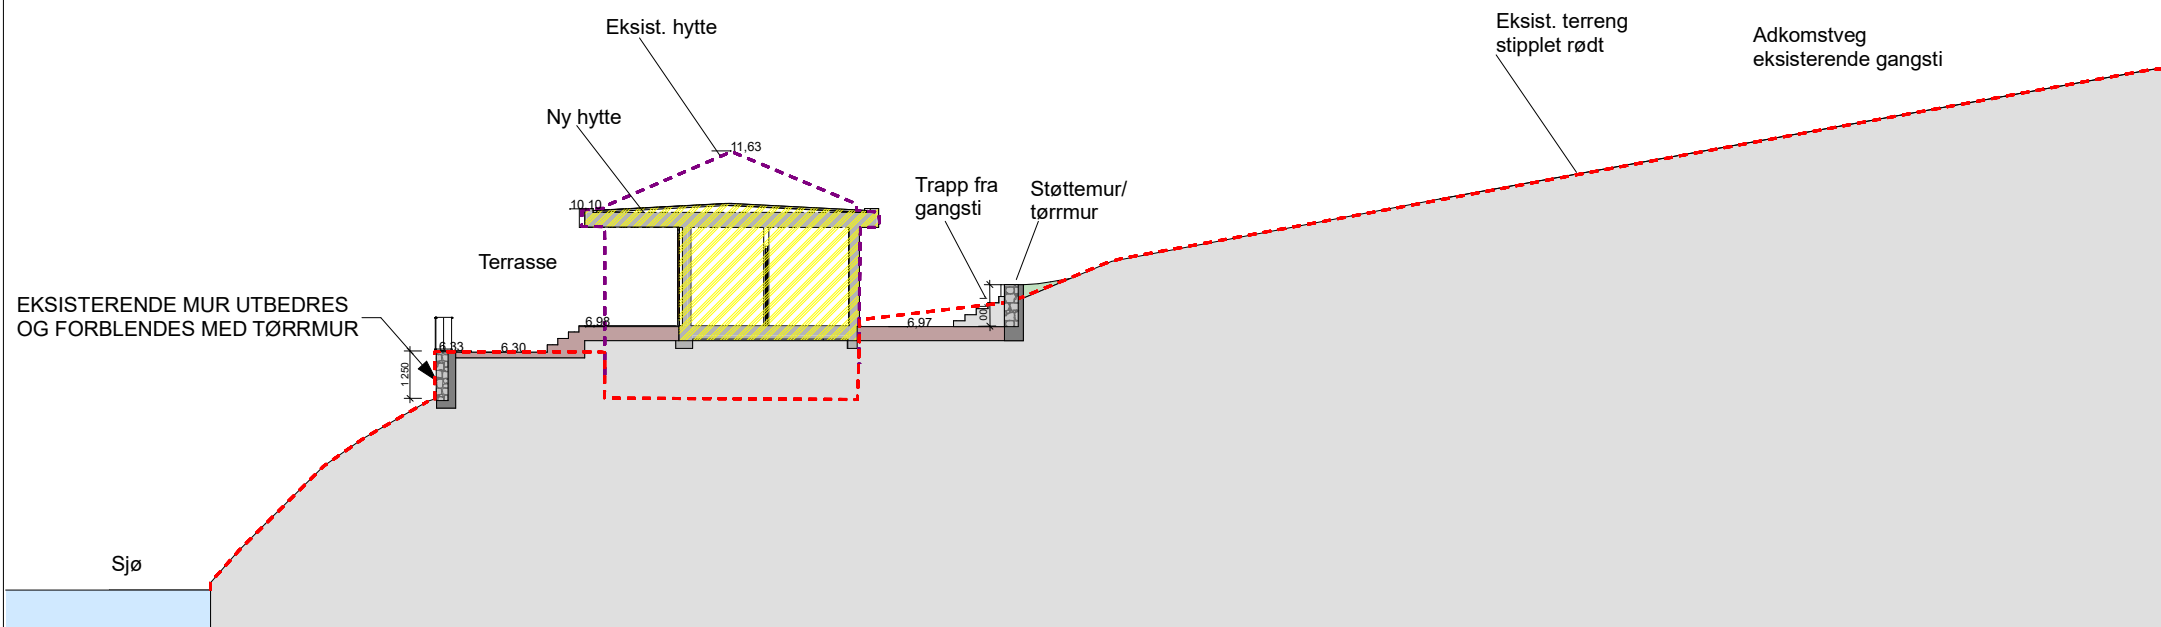

Prosjekt
Beitingsvegen 247
Fase
Byggemeldingstegning
Tegning
Tverrsnitt fra vei

Tiltakshaver:
Aivon Baretto
Dato:
25.03.2020
Tegningsnr:
A30-02

Gnr/Bnr:
gnr 342/bnr 24,79
Prosjekt nr:
1917
Mål
A4/1:200

Tegner: Kontr:
VH AB
Rev. ID

ENTIL
ARKIT
EKTER