

MERKNADER


Nr	Dato	Beskrivelse	Tegn
		Revisjoner	

Kunde
Goman Rognaldsen AS

Prosjekt
Tilbygg: Nytt lager

Prosjekt.nr.: 1841

Helgesen Tekniske bygg AS

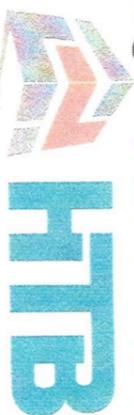


Valestrand - 5281 Valestrandfossen - Norge
56 19 34 00  htb.no Org.nr.: 965012044

Tegningsnavn
SITUASJONPLAN

Bruksområde: **Tilbud**

Tegner:	JAB	Kontr.:	JAB
Målestokk: Som vist	Format :	A3	
Dato: 30.10.2014	R.dato:		
Tegn nr.: A099	Rev.		

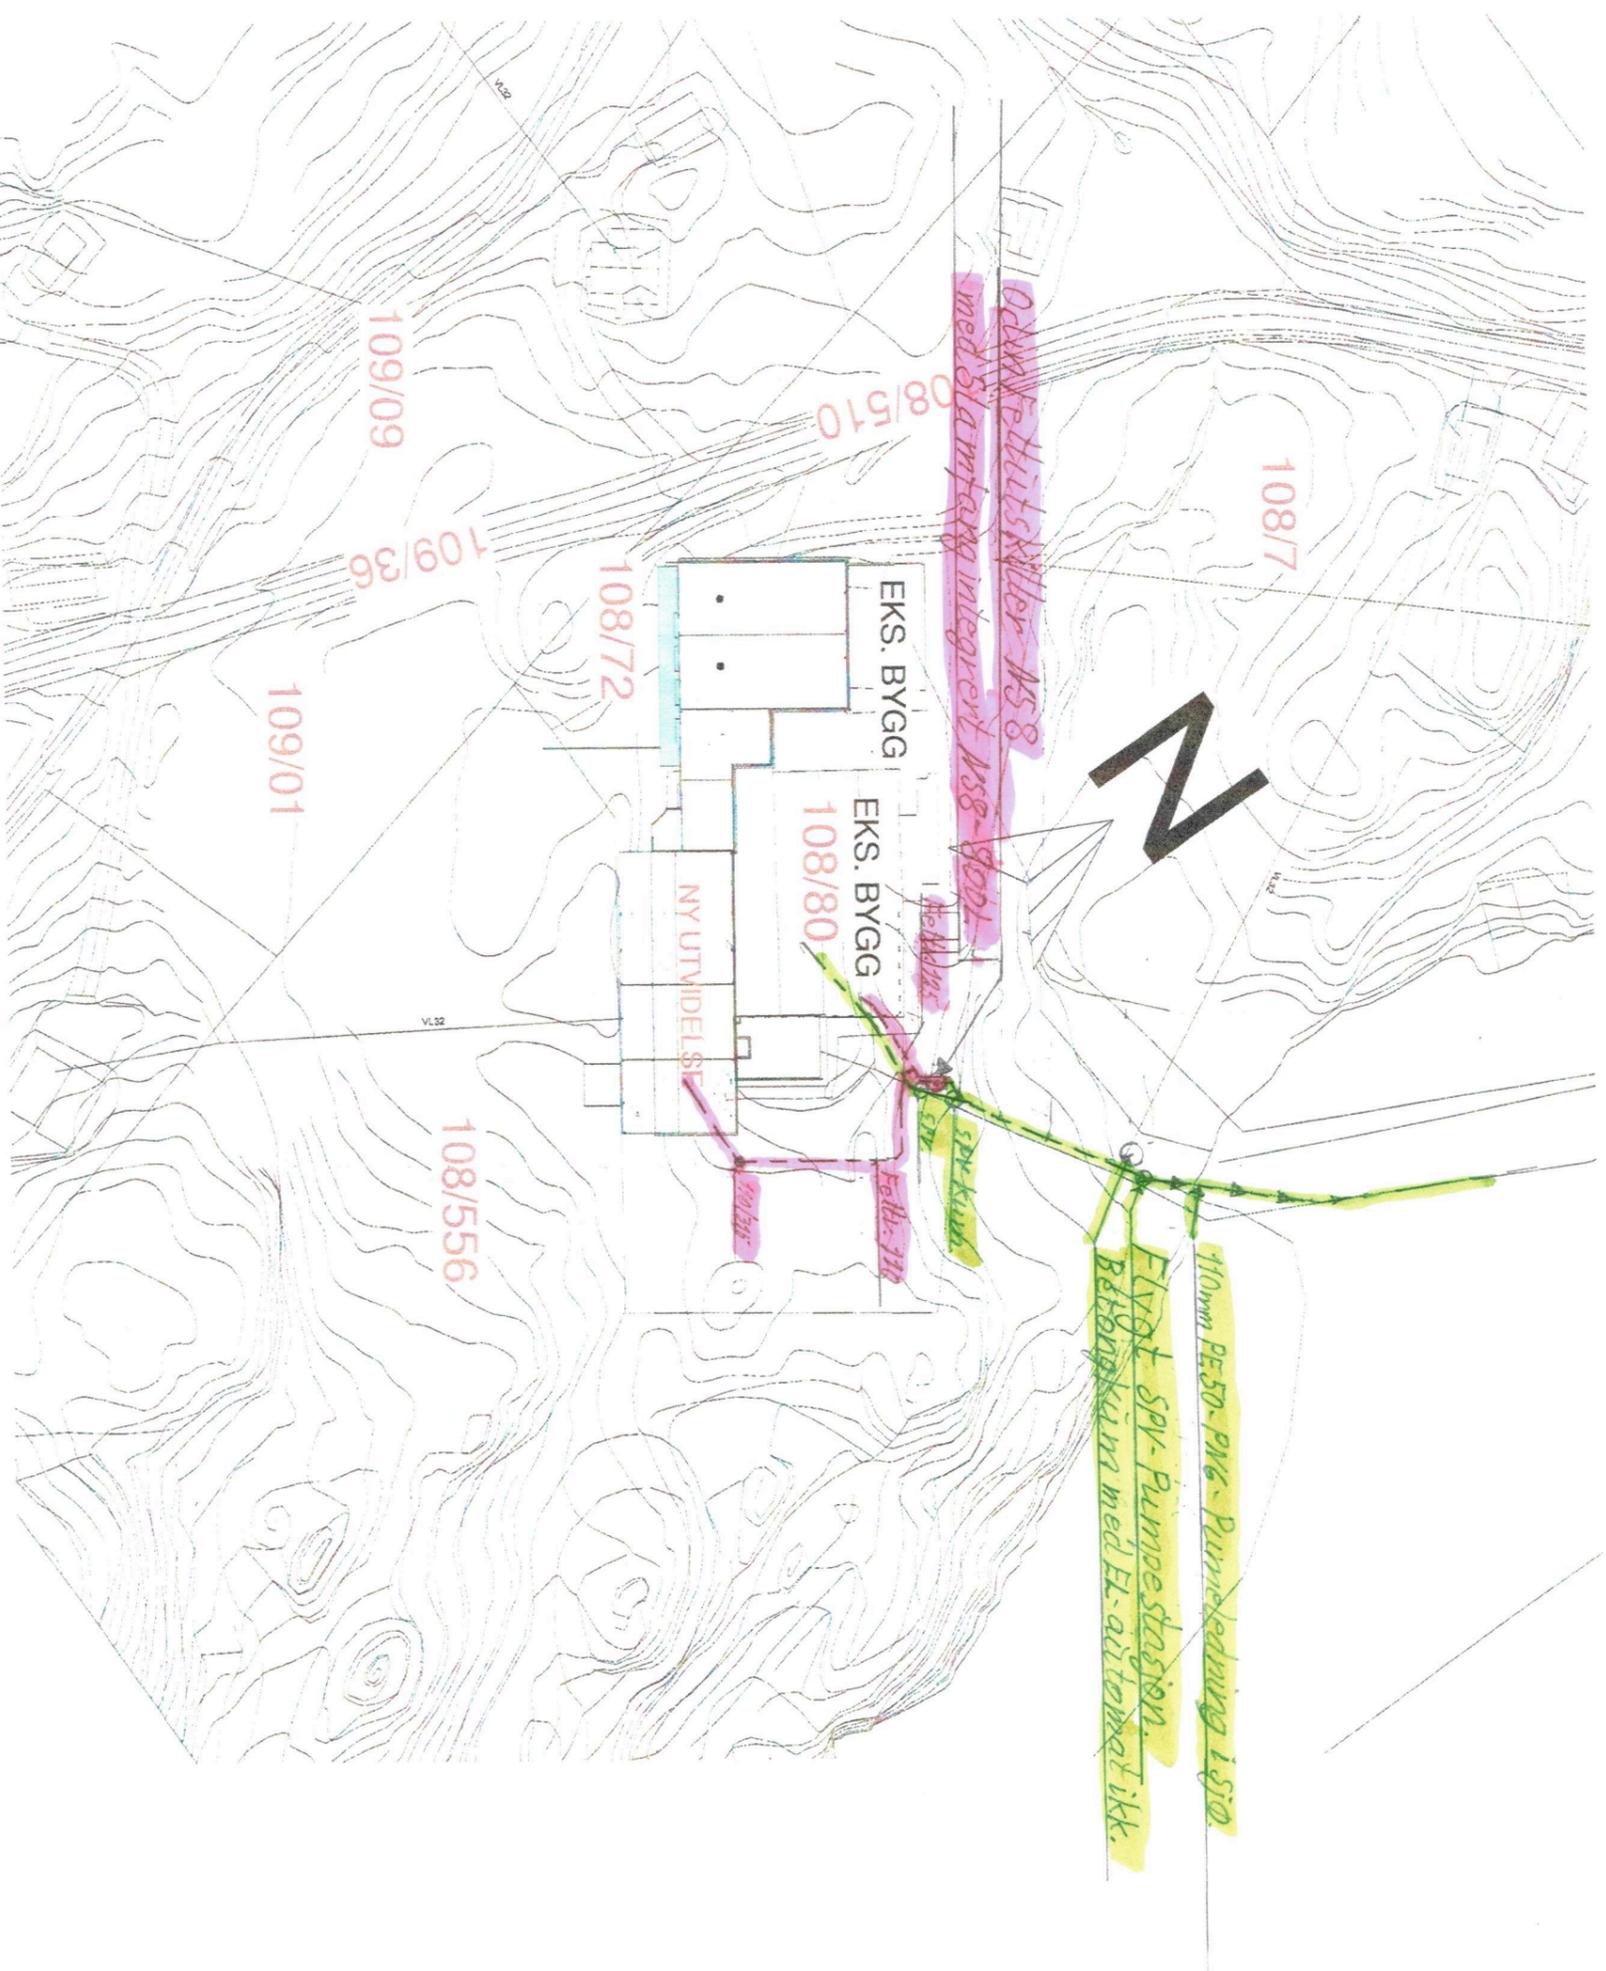

SITUASJONSPPLAN

1
1 : 1000

Somann Bakeri Lindås. Sprinkler
Vestas 234, 5955 Lindås

Utv. ledninger - SPV - Felv - Or-VL
Felvtskille - SPV-Pumpestasjon - Kjønn



01.04.2010

L.N