


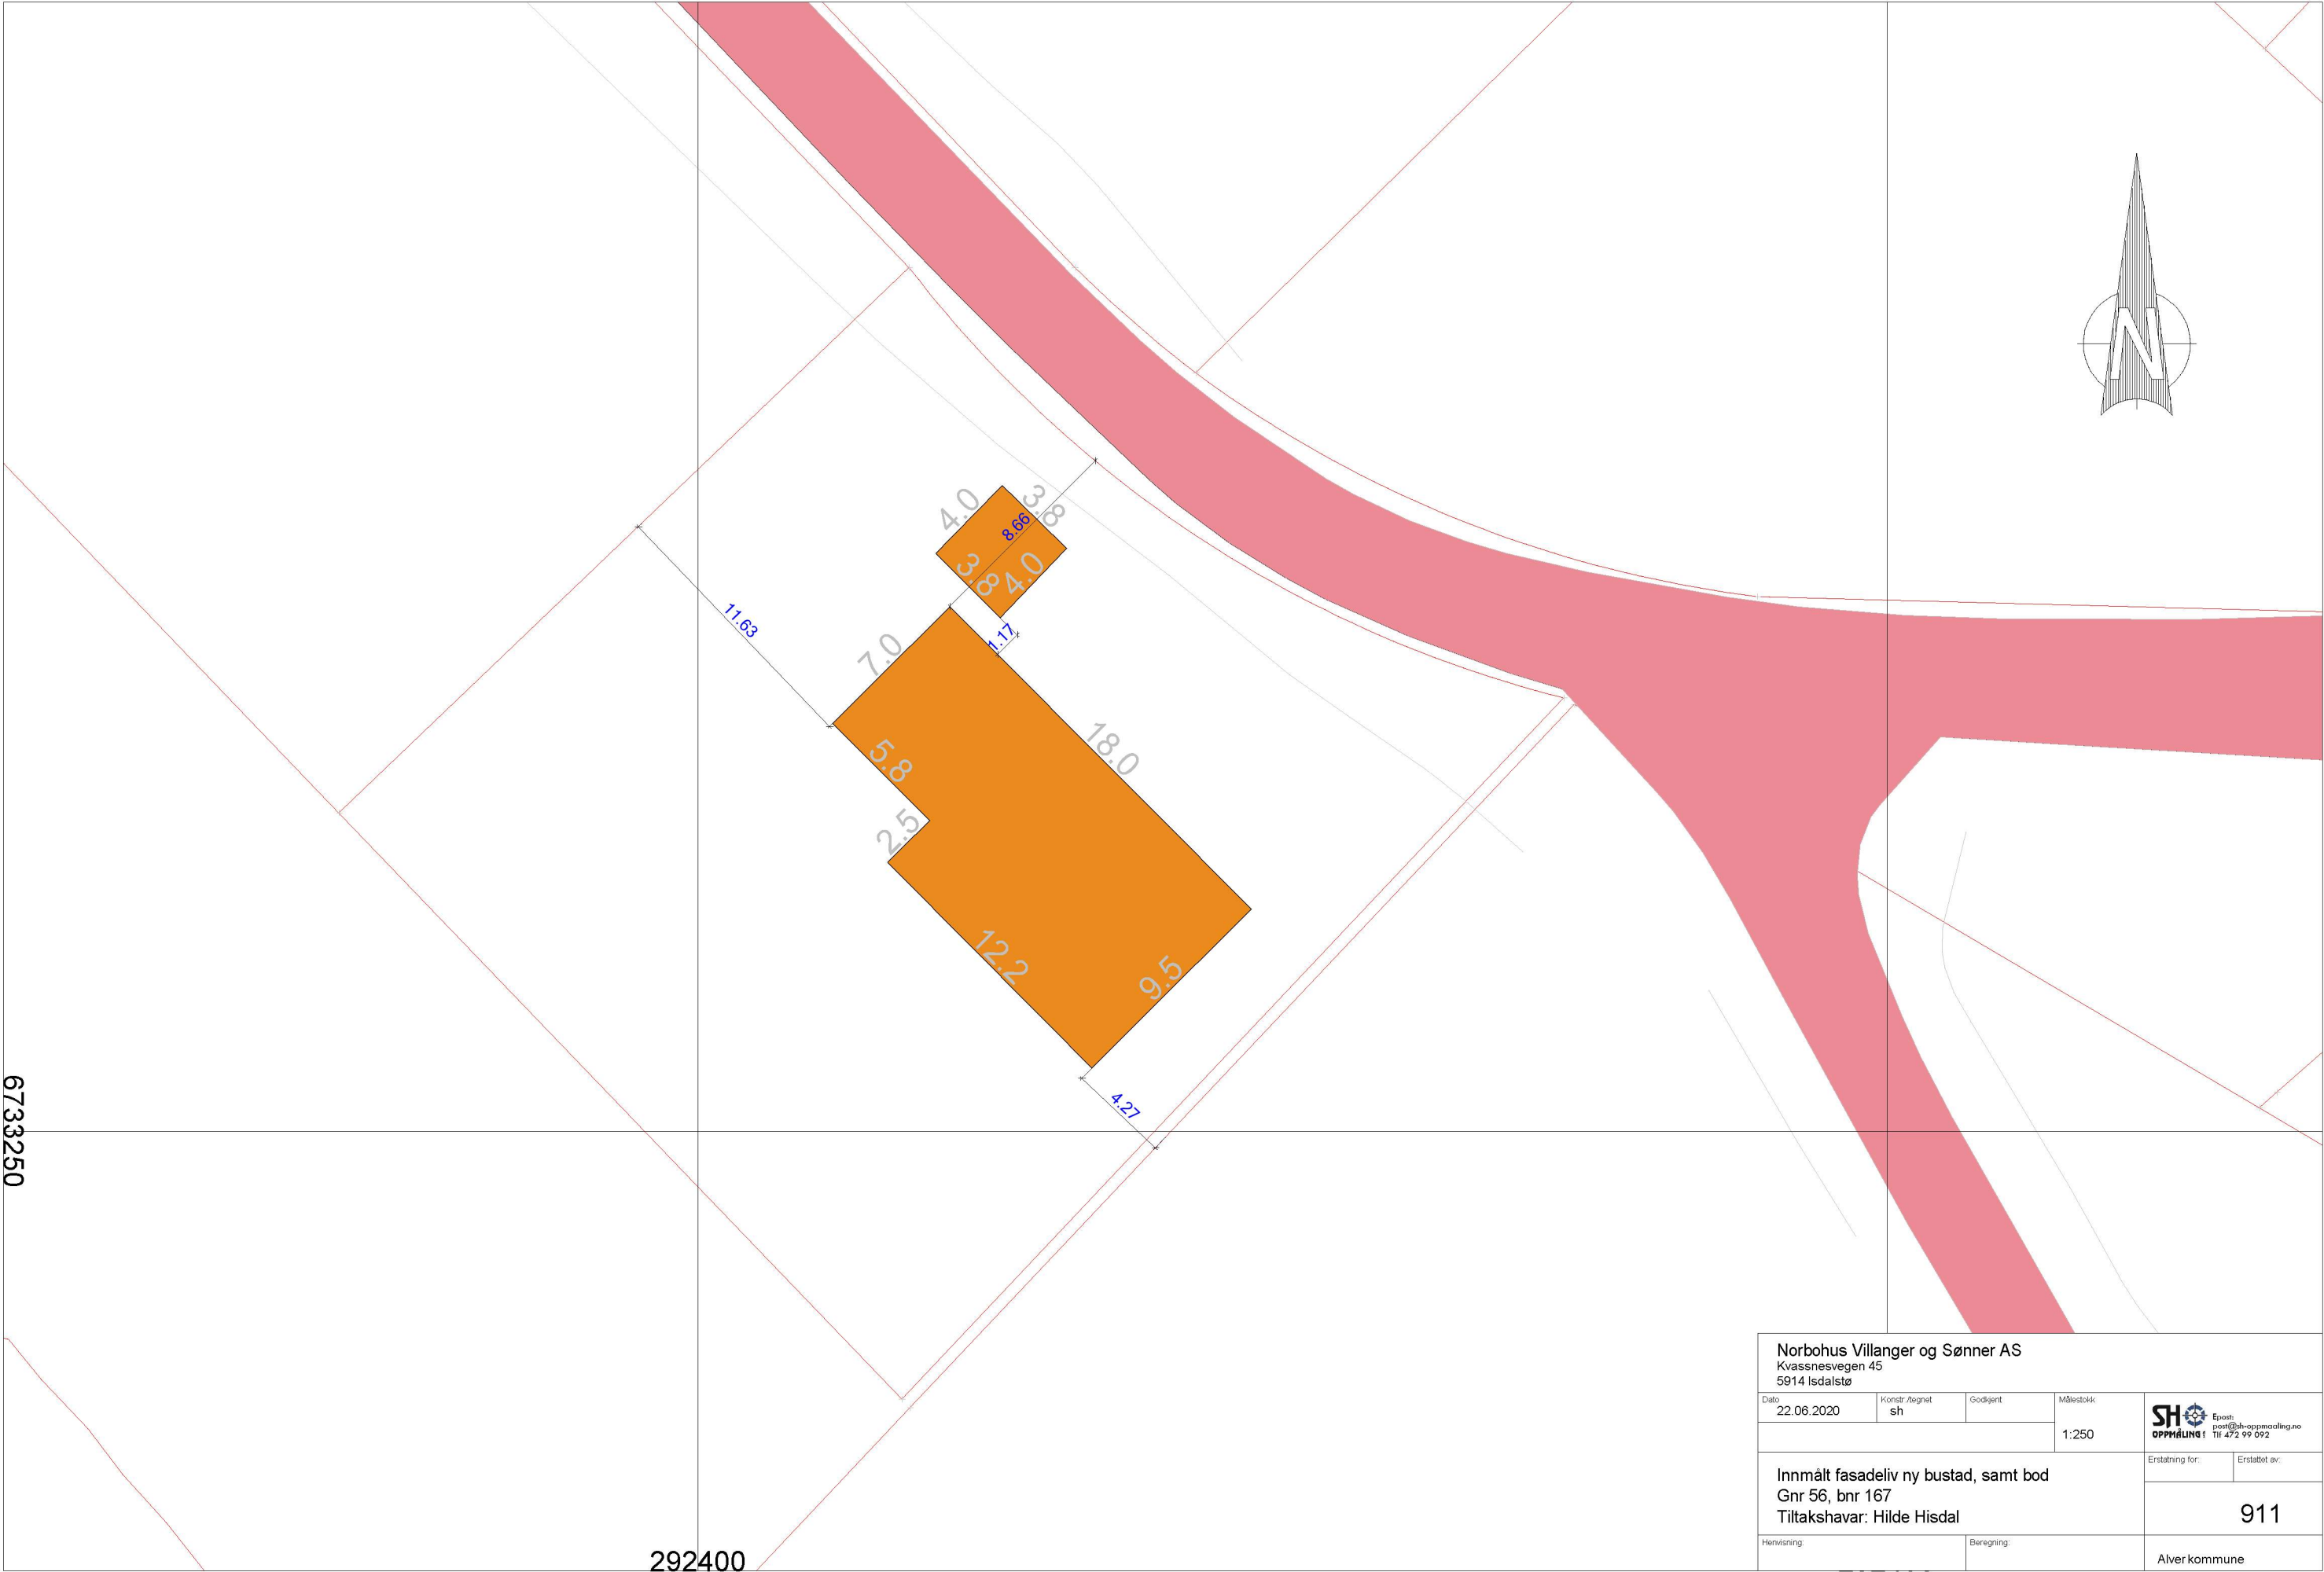

Norbohus Villanger og Sønner AS Kvassnesvegen 45 5914 Isdalstø					
Dato	Konstr./Regnet	Godkjent	Målestokk	 Epost: post@sh-oppmaling.no Tlf 472 99 092	
22.06.2020	sh		1:250		
Innmålt fasadeliv ny bustad, samt bod Gnr 56, bnr 167 Tiltakshavar: Hilde Hisdal			Erstatning for:		Erstattet av:
			911		
Henvisning:		Beregning:		Alver kommune	