

Alver kommune v/Jan Roald Wolff Treni
Postboks 4
5906 Frekhaug


Vår referanse: 20001-B05_2
Bergen, 04.08.2020

**LANGHØYANE AS.
MANGER. LANGHØYANE BOLIGFELT, UTBETRING FYLKESVEG 5486
TOSKAVEGEN. GNR.445 BNR. 229.
SØKNAD OM GODKJENNING AV TEKNISKE PLANAR FOR VATN OG
AVLAUP. SUPPLERENDE DOKUMENTASJON.**

Viser til dykkar brev datert 28.07.2020 «Uttale til tekniske planer Langhøyane bustadfelt – Utbedring fylkesveg5486, Toskavegen gbnr 445/229 – Søknad om godkjenning av tekniske planer» med referanse 20/12324 – 20/47112.

Vedlagt følger reviderte teikningar etter dykkar merknadar:


- Kum V1 er flytta til fortau. Det er lagt ø180mm PE100 SDR11 leidning inn og ut av kummen. Materialovergang må gjerast i grøft. Kva type strekkfast muffeskøyt mellom PVC og PE godkjenner dykk i Alver kommune?
- Alle vasskummar V1-V6 og vassleidningar er prosjektert i fortau.
- Kum V3 er revidert etter dykkar kommentarar.
- Merknad nr. 7 på teikning GH01 seier at eksisterande vassleidningsstikk må lokaliserast og koplast til nye vasskummar. Sidan plassering av stikk er usikker må stikk frigravast og lokaliserast fortløpande i anleggsprosessen.
- Det vert lagt opp til at det i framtida kan leggjast ringleidning i Langhøyane bustadfelt. Sjå utklipp under. Leidning markert med gult vil bli prosjektert i neste byggetrinn.

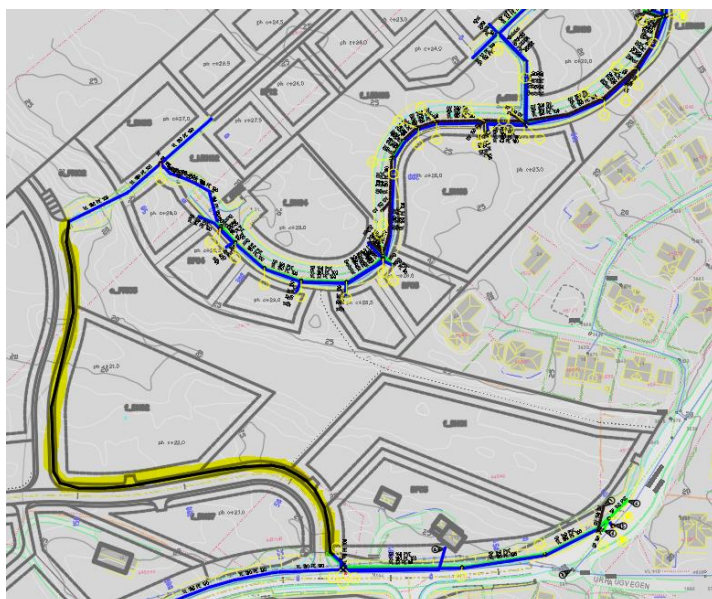

Spørsmål om søknaden kan rettes til undertekna på tlf. 55 59 82 65 eller e-post belinda@haugen-vva.no, eventuelt Anders Haugen på tlf. 55 59 82 66/95 82 33 08 eller e-post anders@haugen-vva.no.

Me vonar ei positiv sakshandsaming.

Med venleg helsing

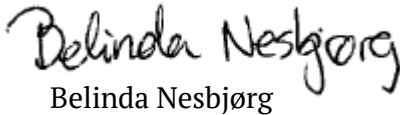

Belinda Nesbjørg

Vedlegg:

Teikning nr. GH01_A – Vann- og avløpsplan Toskavegen (M=1:500)
GH02_A – Ledningsplan og profil kum V1-V2, S1-S4 og SF4 (M=1:500/100)
GH20_A – Detalj vannkum V1 (M=1:20)
GH21_A – Detalj vannkum V2 (M=1:20)
GH22_A – Detalj vannkum V3 (M=1:20)

Kopi av brev og vedlegg:

Langhøyane AS v/Stian Hviding